

## Spørsmål om tilkobling av vann og avløp:

Vedr. tilkobling vann og avløp til tomannsbolig Søre Langskåre 2.  
Er det kumm eller må vi anborre?  
Dimensjon på vann og avløp hovedledning? Ev. dimensjon i kum.  
Har sett på kartet, men det kommer ikke opp vann og avløp.

Svar:

Følg linken til Vågå kommunes gjeldende regler og forskrifter.

<http://www.vaga.kommune.no/Modules/theme.aspx?Category.ID=1307&ObjectType=Article&ElementID=1205>

På siden nedenfor ligger tegning og dimensjon på rør ved Søre Langeskåret 2.



# SITUASJONSKART



Eiendom:

Gnr: 0

Bnr: 0

Fnr: 0

Snr: 0


Adresse:

Hj.haver/Fester:

**VÅGÅ  
KOMMUNE**

Dato: 10/10-2011 Sign:  
Søre Langskåre 2

Målestokk  
1:250

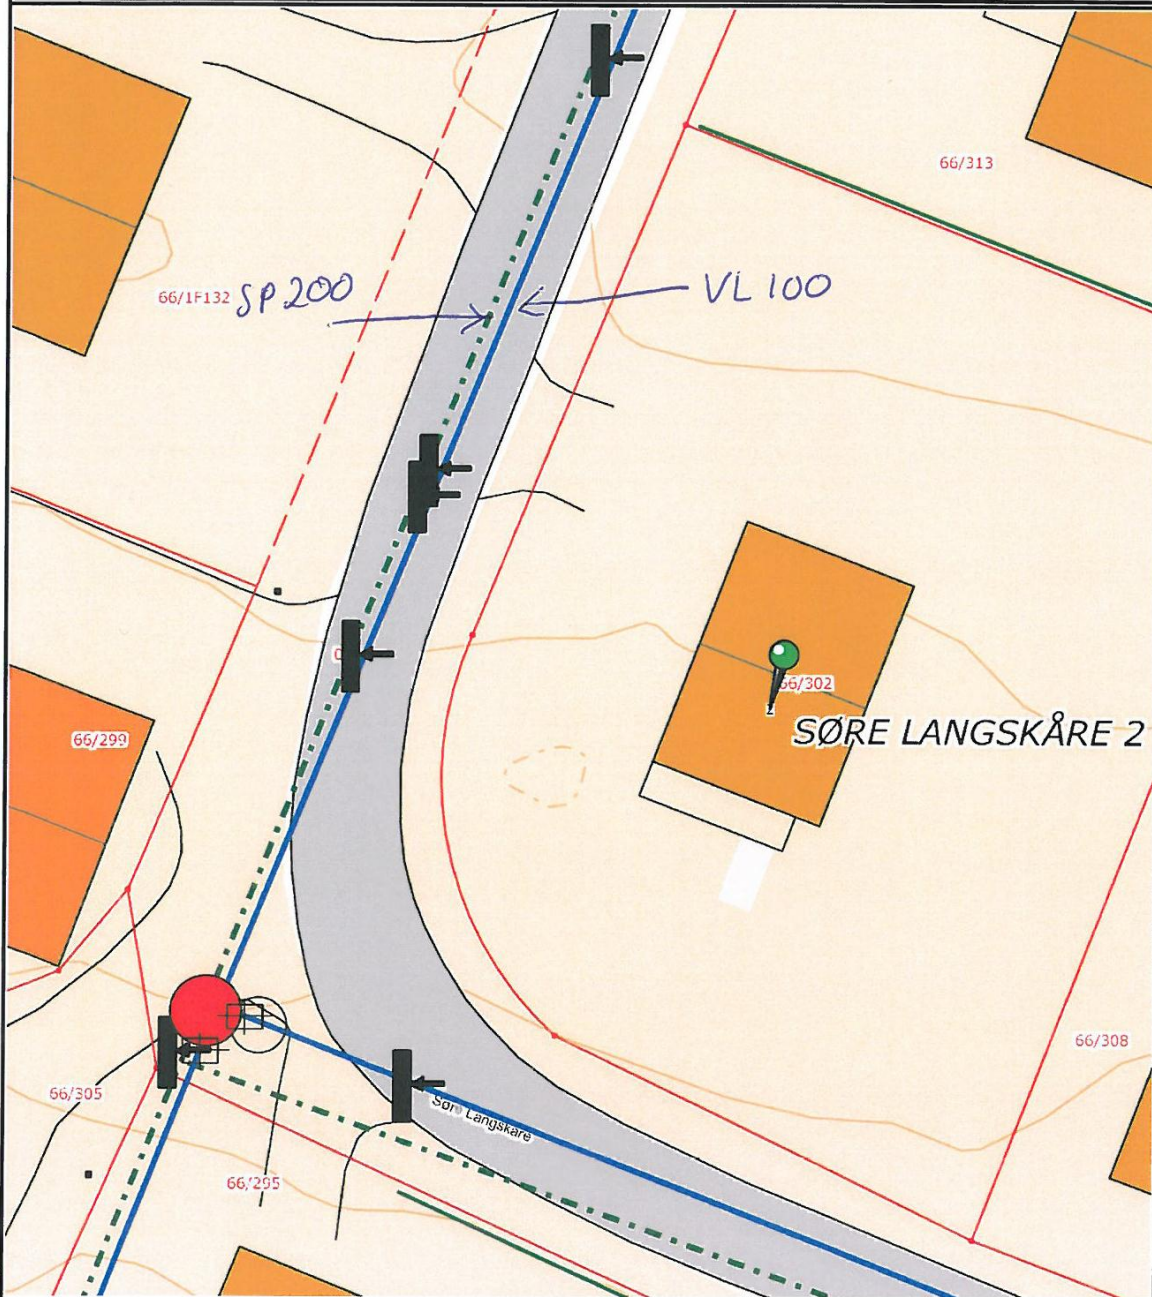

Det tas forbehold om at det kan forekomme feil på kartet, bla. gjelder dette eiendomsgrenser, ledninger/kabler, kummer m.m. som i forbindelse med prosjektering/anleggsarbeid må undersøkes nærmere.