





85/1, 22, 29, 34

85/2


Marnardal S  
63730609

85/2

1 Marnardal Stasjon

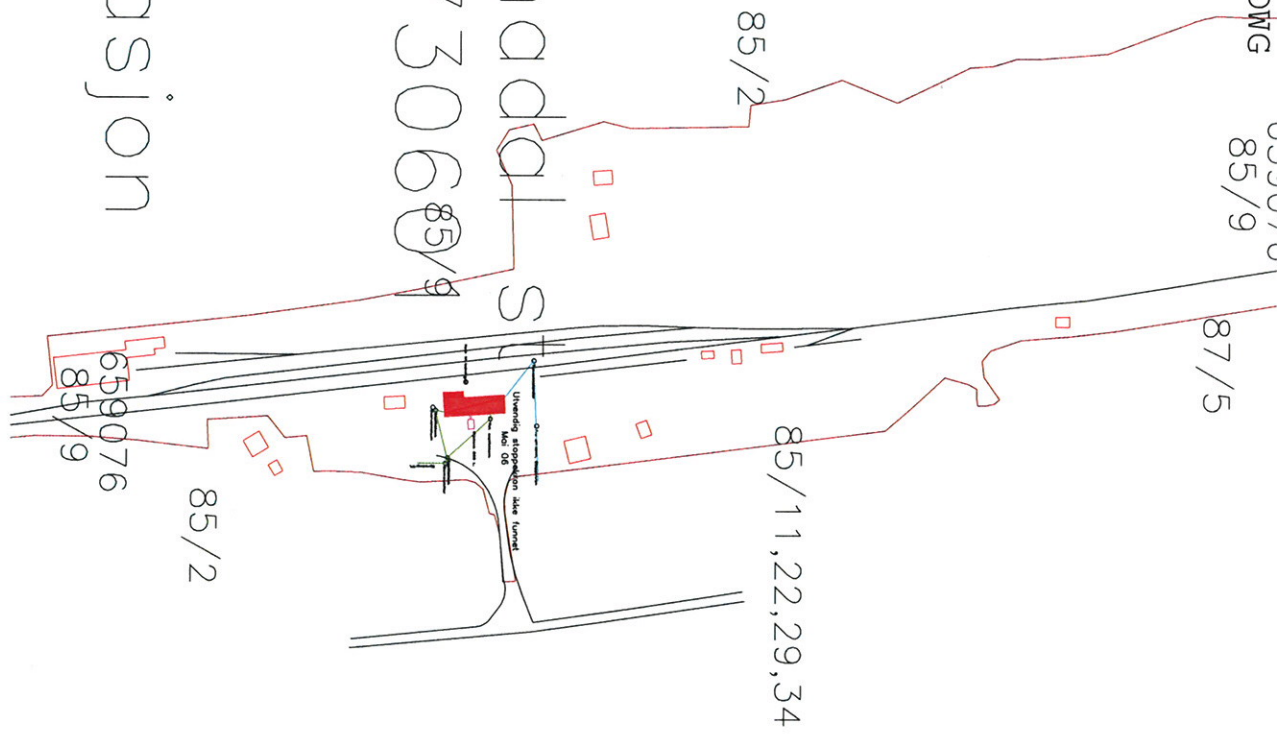
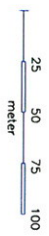


659076  
85/9

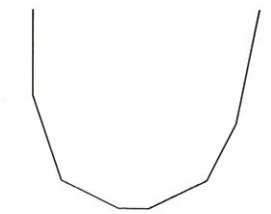


Utvendig stoppøkkran ikk

Mai 06

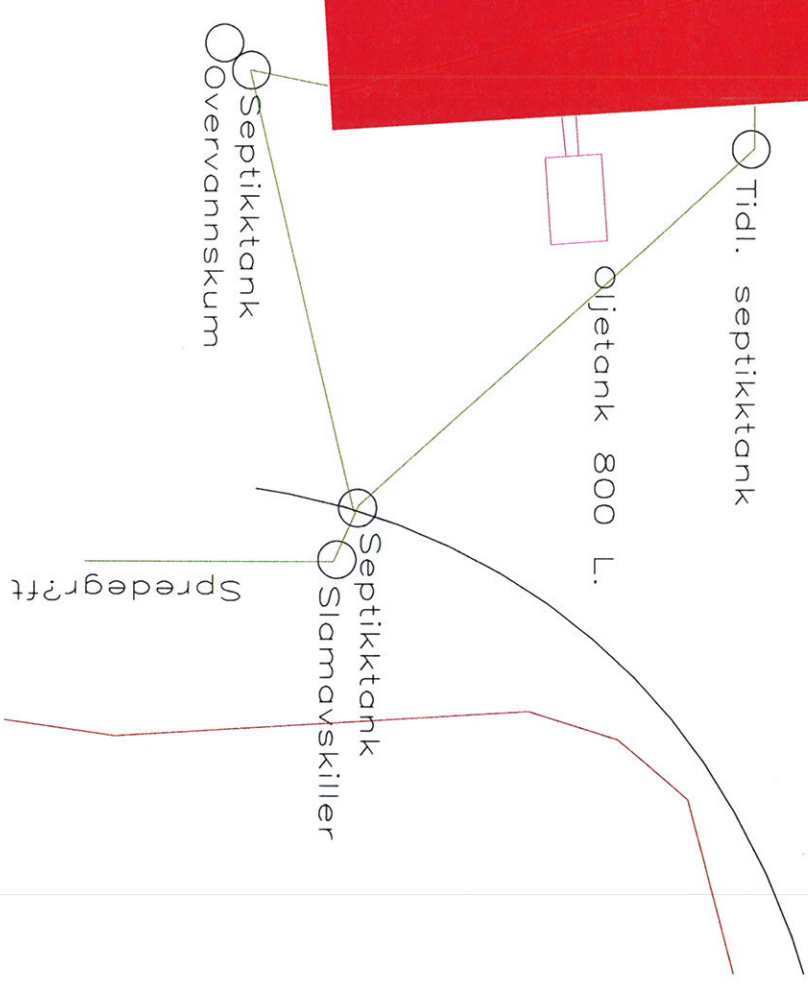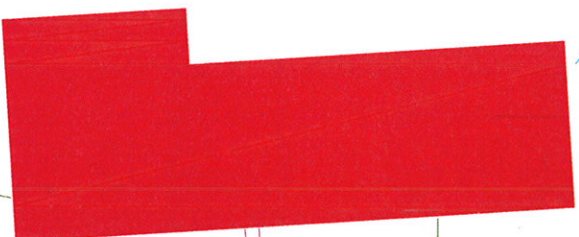

M 1:400


# Snitt

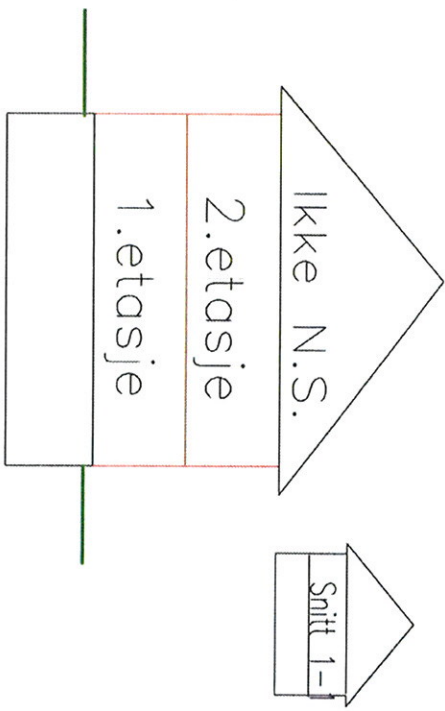


Eternittplater p? yttervegger

63730601 Marnadal st.


Fløy

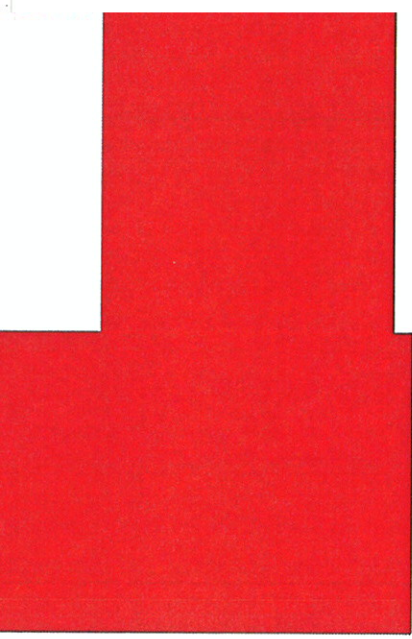

63730601 Marnadal st. f1, snitt1 DWG Målestokk 1:100.0

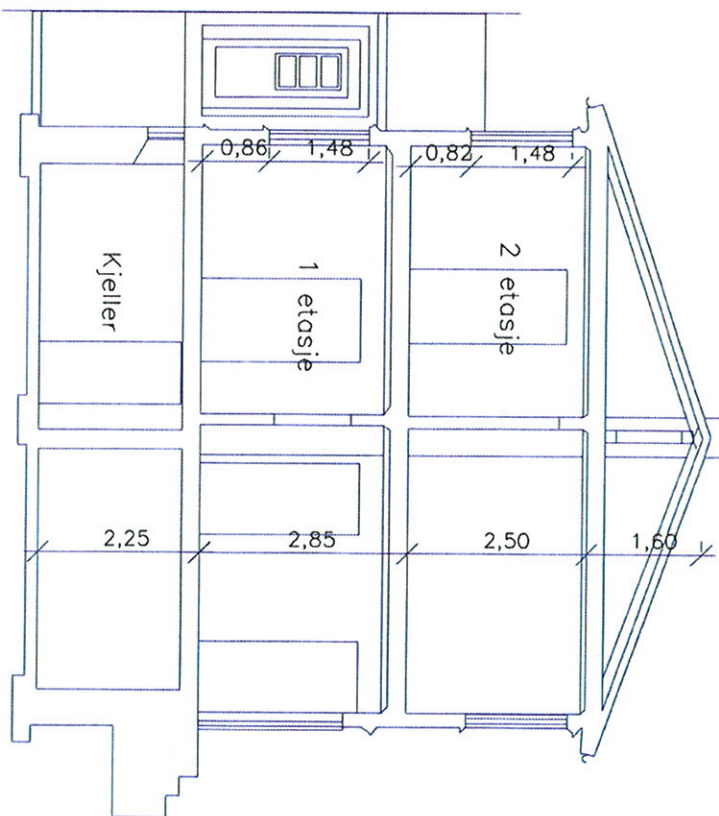

650213Marnadal stasjon  
FI?y 1  
Snitt

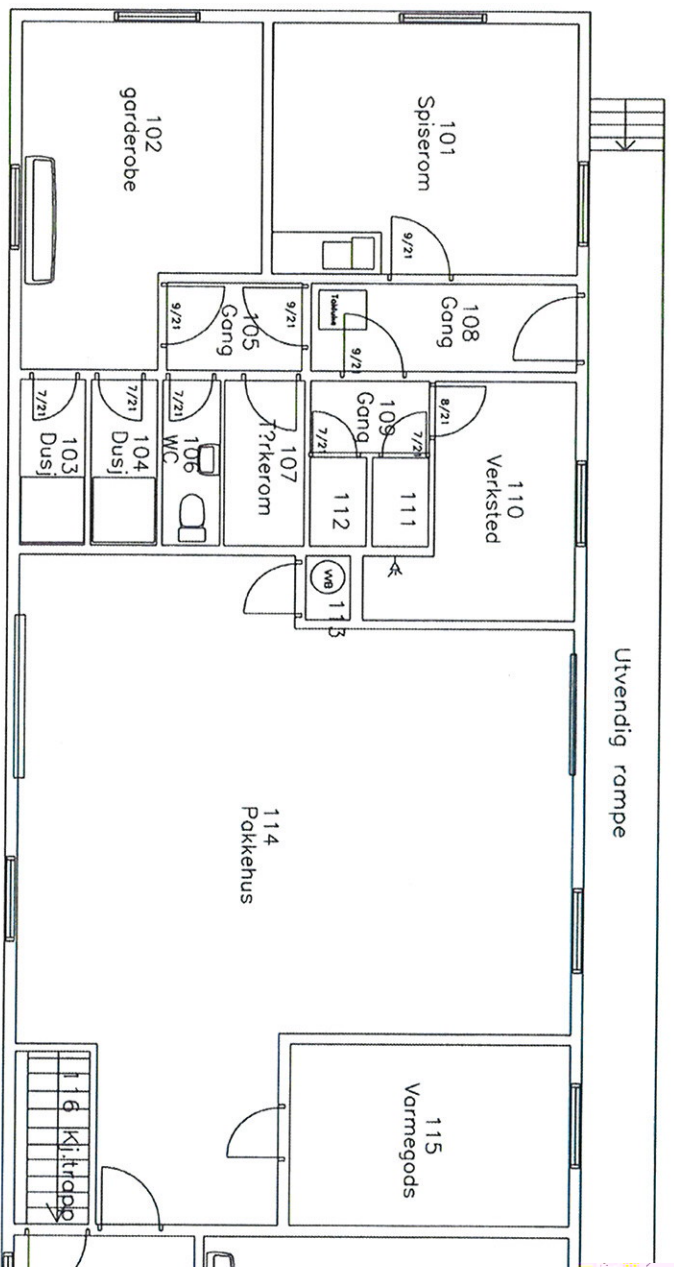

63730601 Marnadal st f1 1

