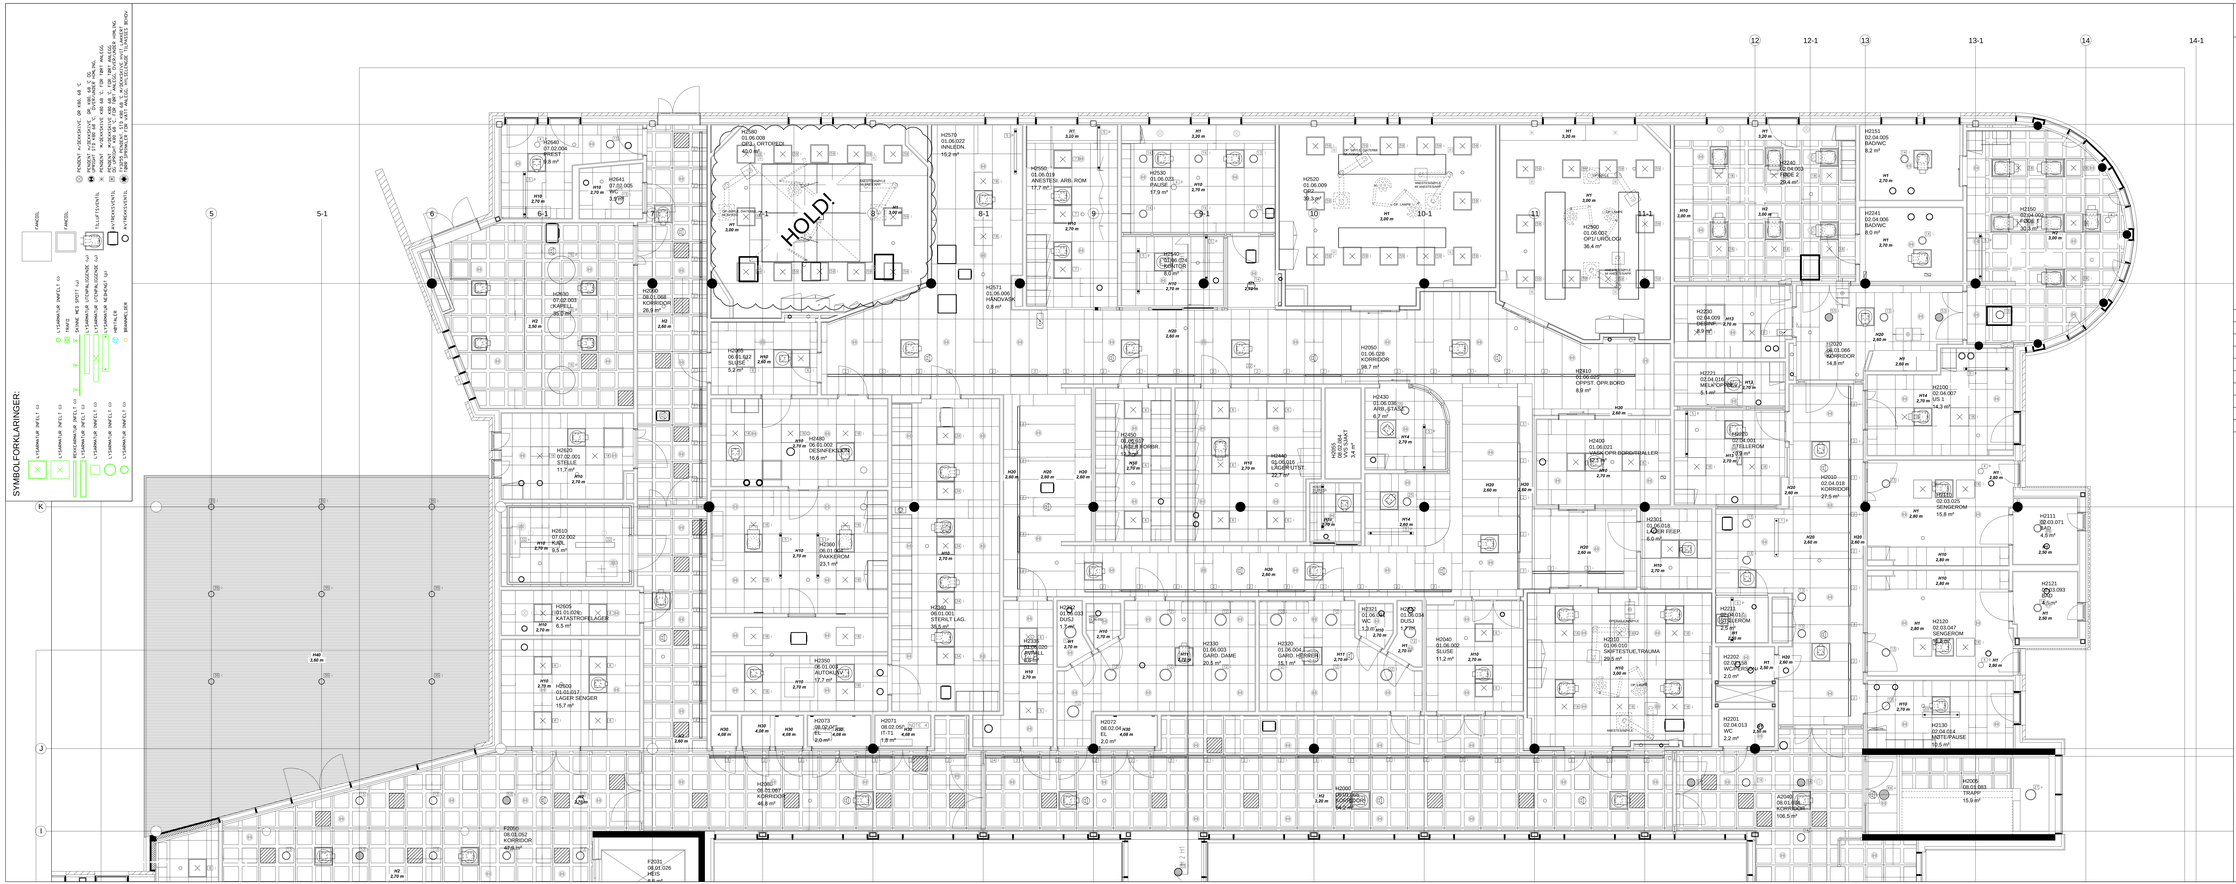

Norconsult a.s

DENNE TEGNINGEN ER BESKYTTET VED LOV OM OPPHAVSRETT TA ÅNDSVERK AV 12.5.1961 OG MA IKKE KOPIERES ELLER BENYTTES UTEN OPPHAVSMANNEN SAMTYKKE

Merknader:

SKRAVERT OMRÅDE ÅPEN INSTALLASJON (FAST MIMLING)

INSPEKSJONSLUKER FOR EL OG VVS

REV.	ENDRINGEN GJELDER	TEGN.	ANSV.	GODKJ.	DATO
A	ARBEIDSTEGNING, E1	2012.04.20	JBU/JB	GGR/TØ	2012.04.20

FAG. FASE	A.N.	TYPE TLØF ETC.	LØPENR.	REVISJON
VE	D	255 15 H 2 012		A

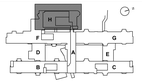

NORDLANDSSYKEHUSET
VESTERÅLEN

TEGNINGS-STATUS: ARBEIDSTEGNING

A — BOARCH arkitekter a.s
ADMINISTRASJONSBYGG 8006 BODØ
Postboks 1373 BODØ Mob: 4 post: post@boarch.no
TLF: 75 50 61 70 FAX: 75 50 61 71

B — Prosjektpartner Bodø a.s
Rådgivende ingeniør byggteknikk
Postboks 1403 8002 Bodø
Tlf. 75552300 fax.: 75552310

E — Norconsult a.s
SEKSJON ELEKTRO
Hagveien 16 Postboks 7 4013 Bodø
Tlf. 75 56 00 00 Fax: 75 56 00 01

V — Norconsult a.s
SEKSJON VVS
Hagveien 16 Postboks 7 4013 Bodø
Tlf. 75 56 00 00 Fax: 75 56 00 01

PROSJ. ANSVARHAVE	PROJ. NR.	TEGNET	DATO
Arvid Wilhelmsen	500800	RE/TØ	2012.03.16
SAKSBEHANDLER	MS: 1 : 50	MSL:	
GGR/TØ	A1+	MNN:	

HIMLINGSPLAN
2.ETG FLØY H

FAG. FASE	A.N.	TYPE TLØF ETC.	LØPENR.	REVISJON
VE	D	255 15 H 2 012		A