



KARTSKISSE



FOTO AV PUN

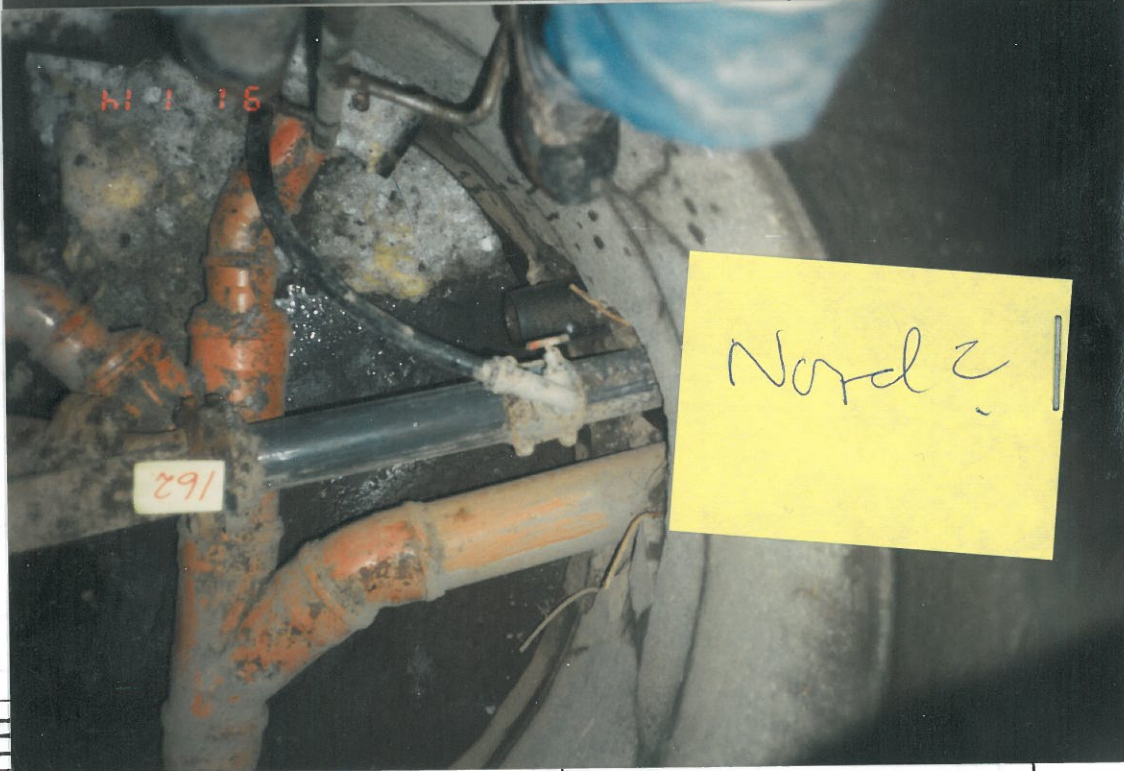

PUNKTSKISSE

 

Stakepunkt.
Kum dybde 3,5m