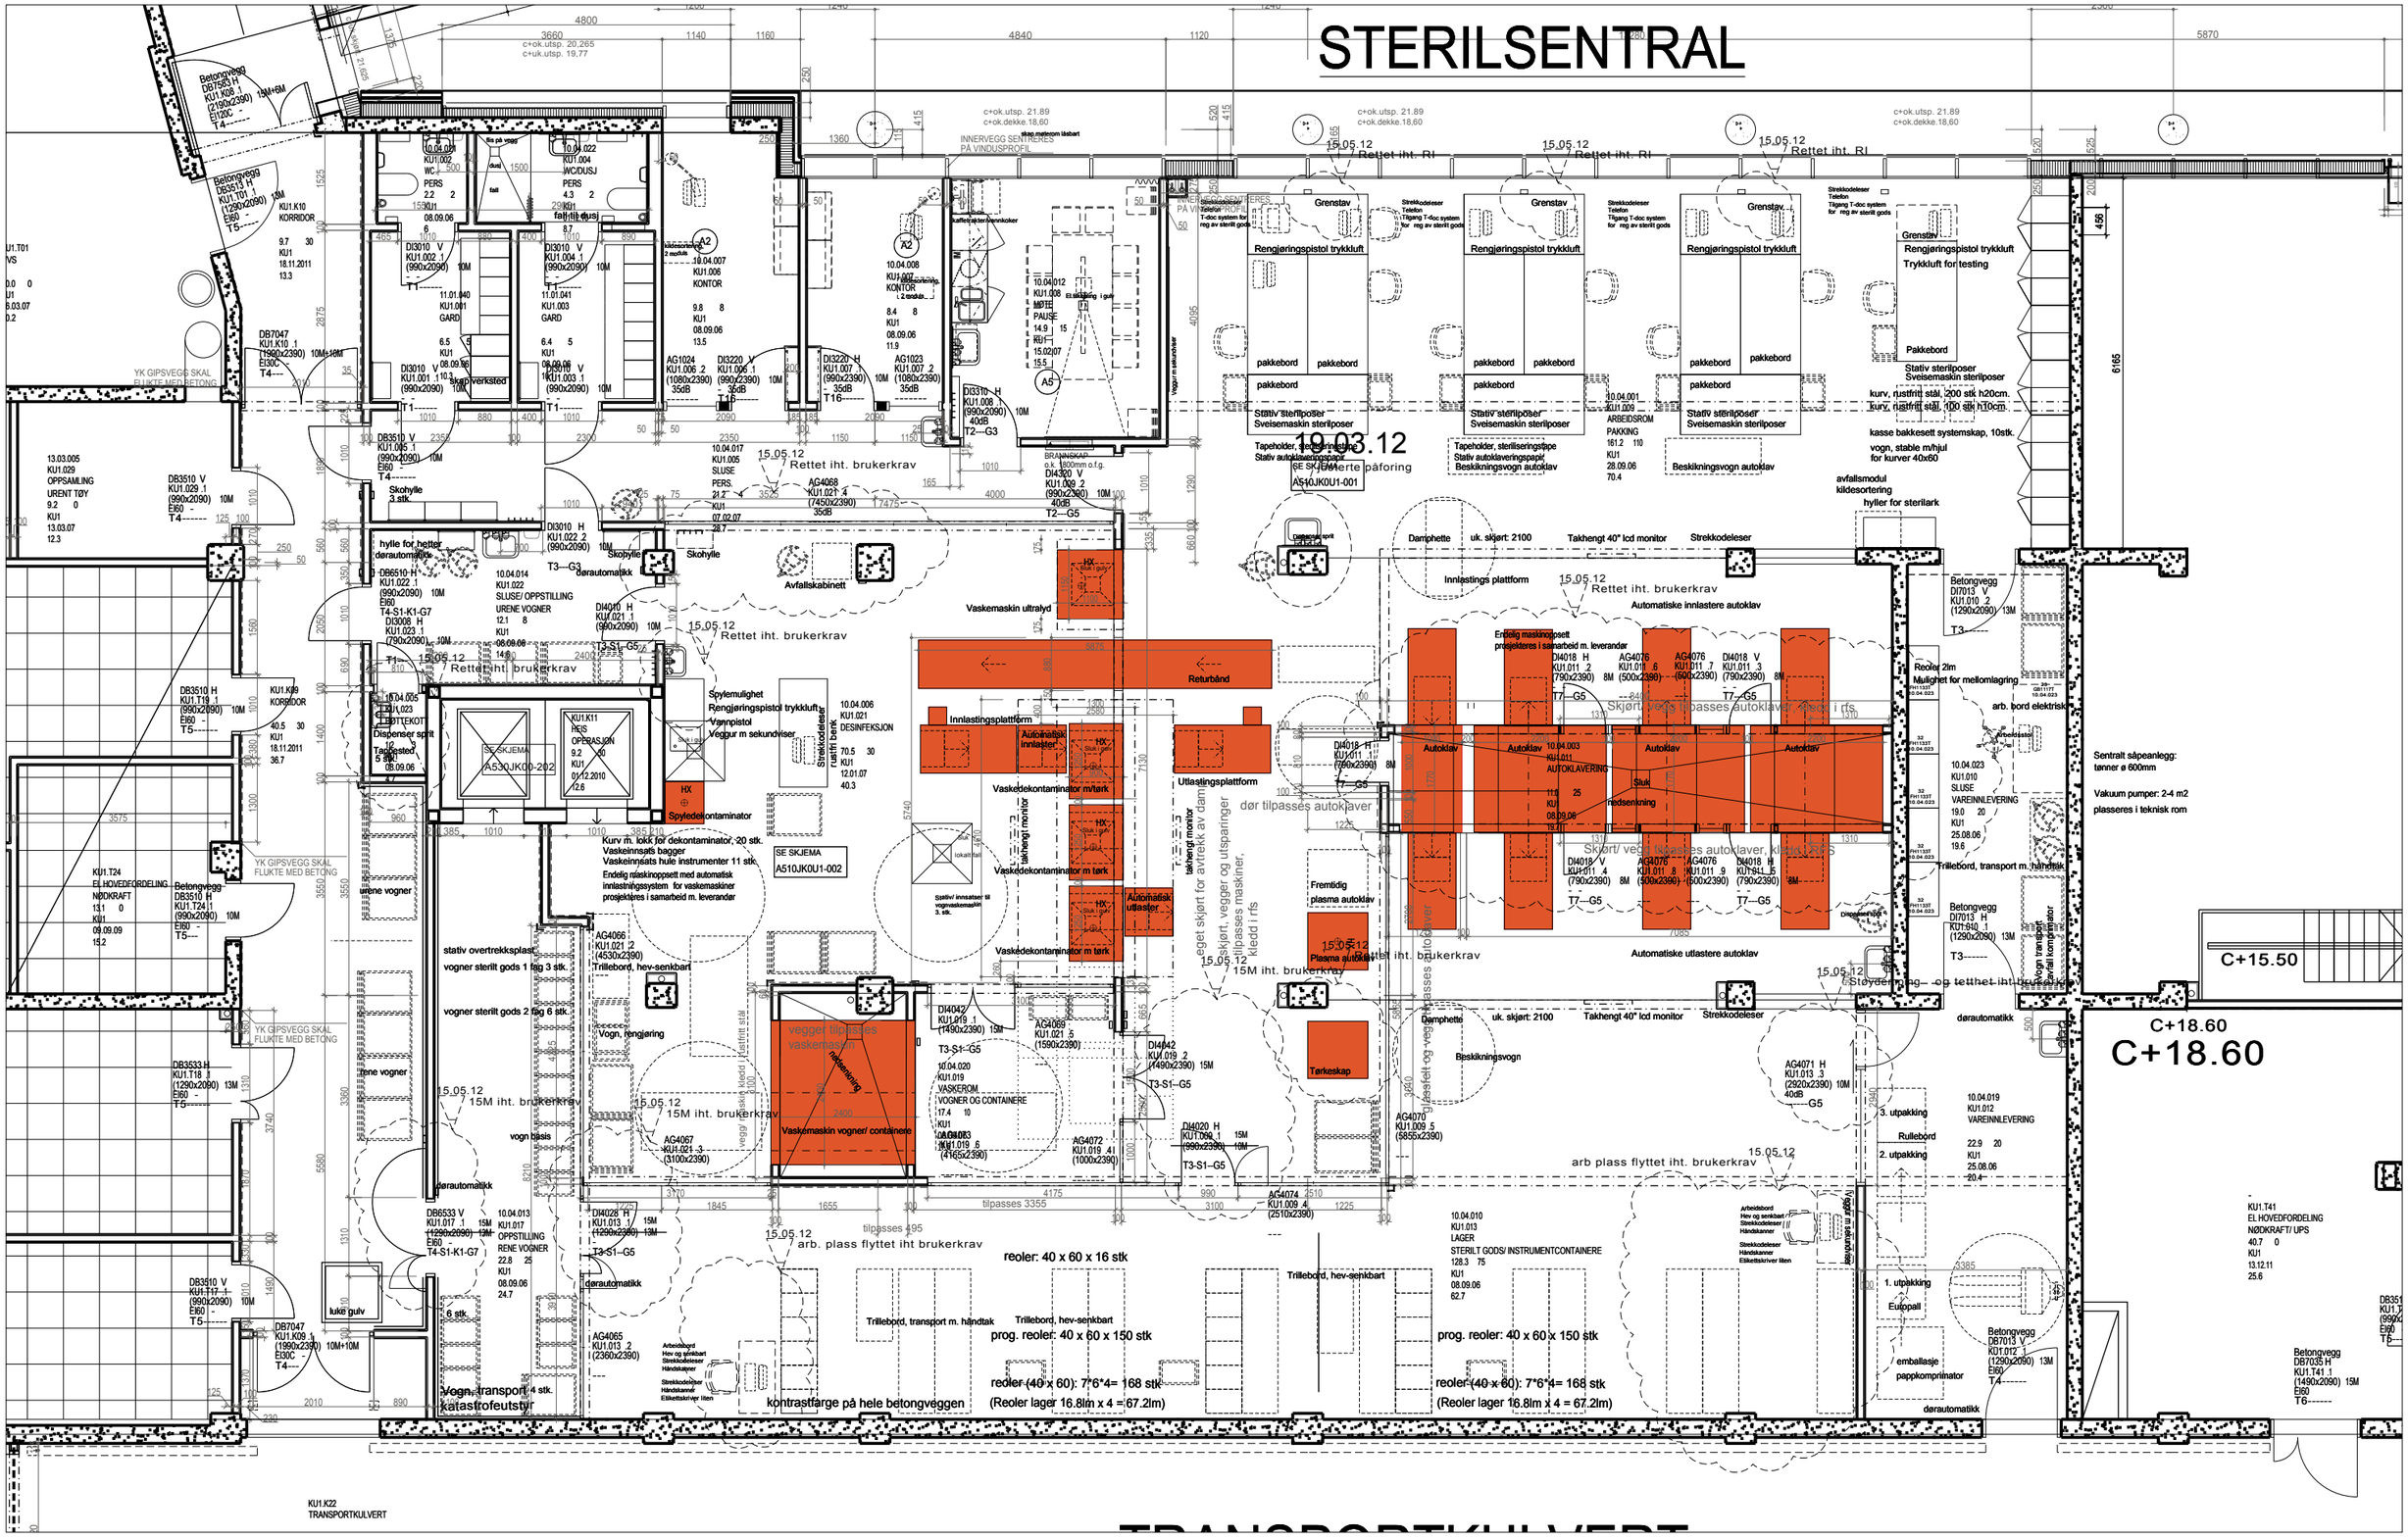STERILSENTRAL