

# Berntsen Plan & Oppmåling AS

Ing. Trond Berntsen  
Stangsgate 7  
3510 HØNEFOSS  
Tlf.: 31 41 11 24/ mob. 91 55 40 41  
Mail: teodolit@online.no  
ORG.NR. 897 819422

Bankforbindelse: Ringerike Sparebank  
Kontonummer : 2280.35.29640

Dato:03.05..2012

## Målinger Ullerål Skole

Utedel-målt prismeløst med teodolit:


05 M_1	5007	6672265.149	570320.087	87.949
05 M_2	5007	6672236.632	570319.745	87.923
05 M_3	5007	6672240.126	570303.114	87.900
05 M_4	5007	6672265.300	570303.436	88.499
05 M_5	5007	6672264.602	570297.122	88.098
05 M_6	5007	6672275.182	570257.466	88.047
05 M_7	5007	6672291.393	570261.715	87.893
05 M_8	5007	6672280.814	570301.455	88.045
05 M_9	5007	6672265.242	570313.484	88.189
05 M_9-1	5007	6672265.173	570320.067	88.118
05 M_E	5009	6672265.186	570320.082	93.157
05 M_F	5009	6672265.281	570311.763	95.840
05 M_G	5009	6672265.318	570303.425	93.154
05 M_H	5009	6672264.472	570297.154	93.330
05 M_I	5009	6672272.671	570299.343	96.079
05 M_J	5009	6672280.810	570301.454	93.332
05 M_K	5006	6672267.378	570303.382	88.731
Underkant møne-mellombygg				93.614

Innvendig nivellement:

Gulv inne i mellomgang, inngangsparti:	88,732
Gang høyre side oppe ved inngang (D)	89,953
Gang venstre side oppe ved inngang (B)	89,801
Gulv nede i mellomgang	86,079
Gulv i underetasje bygg høyre sett mot trapp (C)	86,573
Gulv i underetasje bygg venstre sett mot trapp (A)	86,728

Det er tatt kontroll på måling J og E med nivellerkikkert, med ca. 1 cm avvik.  
Underkant mønespiss mellombygg ble også målt med niveller.

Med hilsen Trond Berntsen.

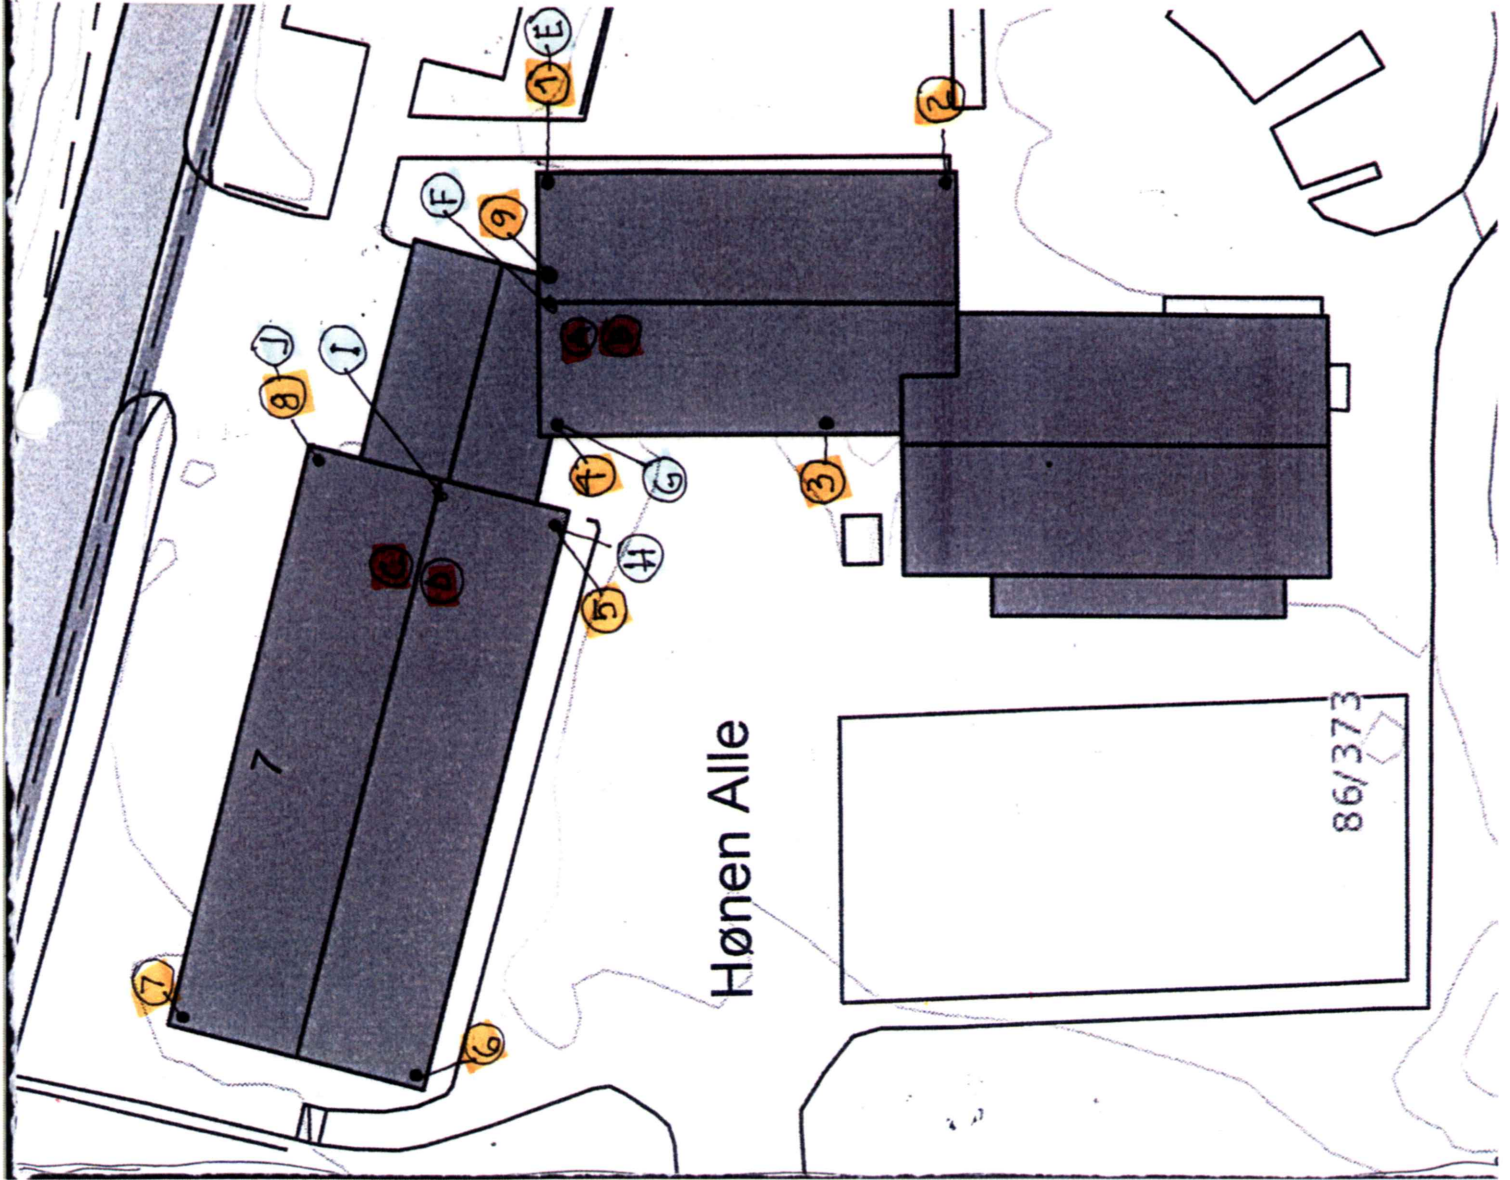

- ① utvendig hjørne - puss
- ② utvendig hjørne - puss
- ③ punkt på vegg (for å få retning) - puss
- ④ hjørne utvendig (?) - puss
- ⑤ utvendig hjørne - puss
- ⑥ utvendig hjørne - puss
- ⑦ utvendig hjørne - puss
- ⑧ utvendig hjørne - puss
- A o.k.f.g i underetasje mot mellombygg
- B o.k.f.g. i overetasje
- C o.k.f.g. i underetasje
- D o.k.f.g. i overetasje
- E u.k. taktro ved ①
- F u.k. taktro møne ①/④
- G u.k. taktro ved ④
- H u.k. taktro ved ⑤
- I u.k. taktro ved møne ⑤/⑧
- J u.k. taktro ved ⑧

17.04.12

Sivilarkitekt Sverre Moe AS  
 Elevation 10 - PB 3140, N-3501 Hønefoss  
 Telefon 3212 1881 / 9096 0926

# ULLEVÅL SKOLE

## HØYDER/KOORDINATER