



Vedlegg 1

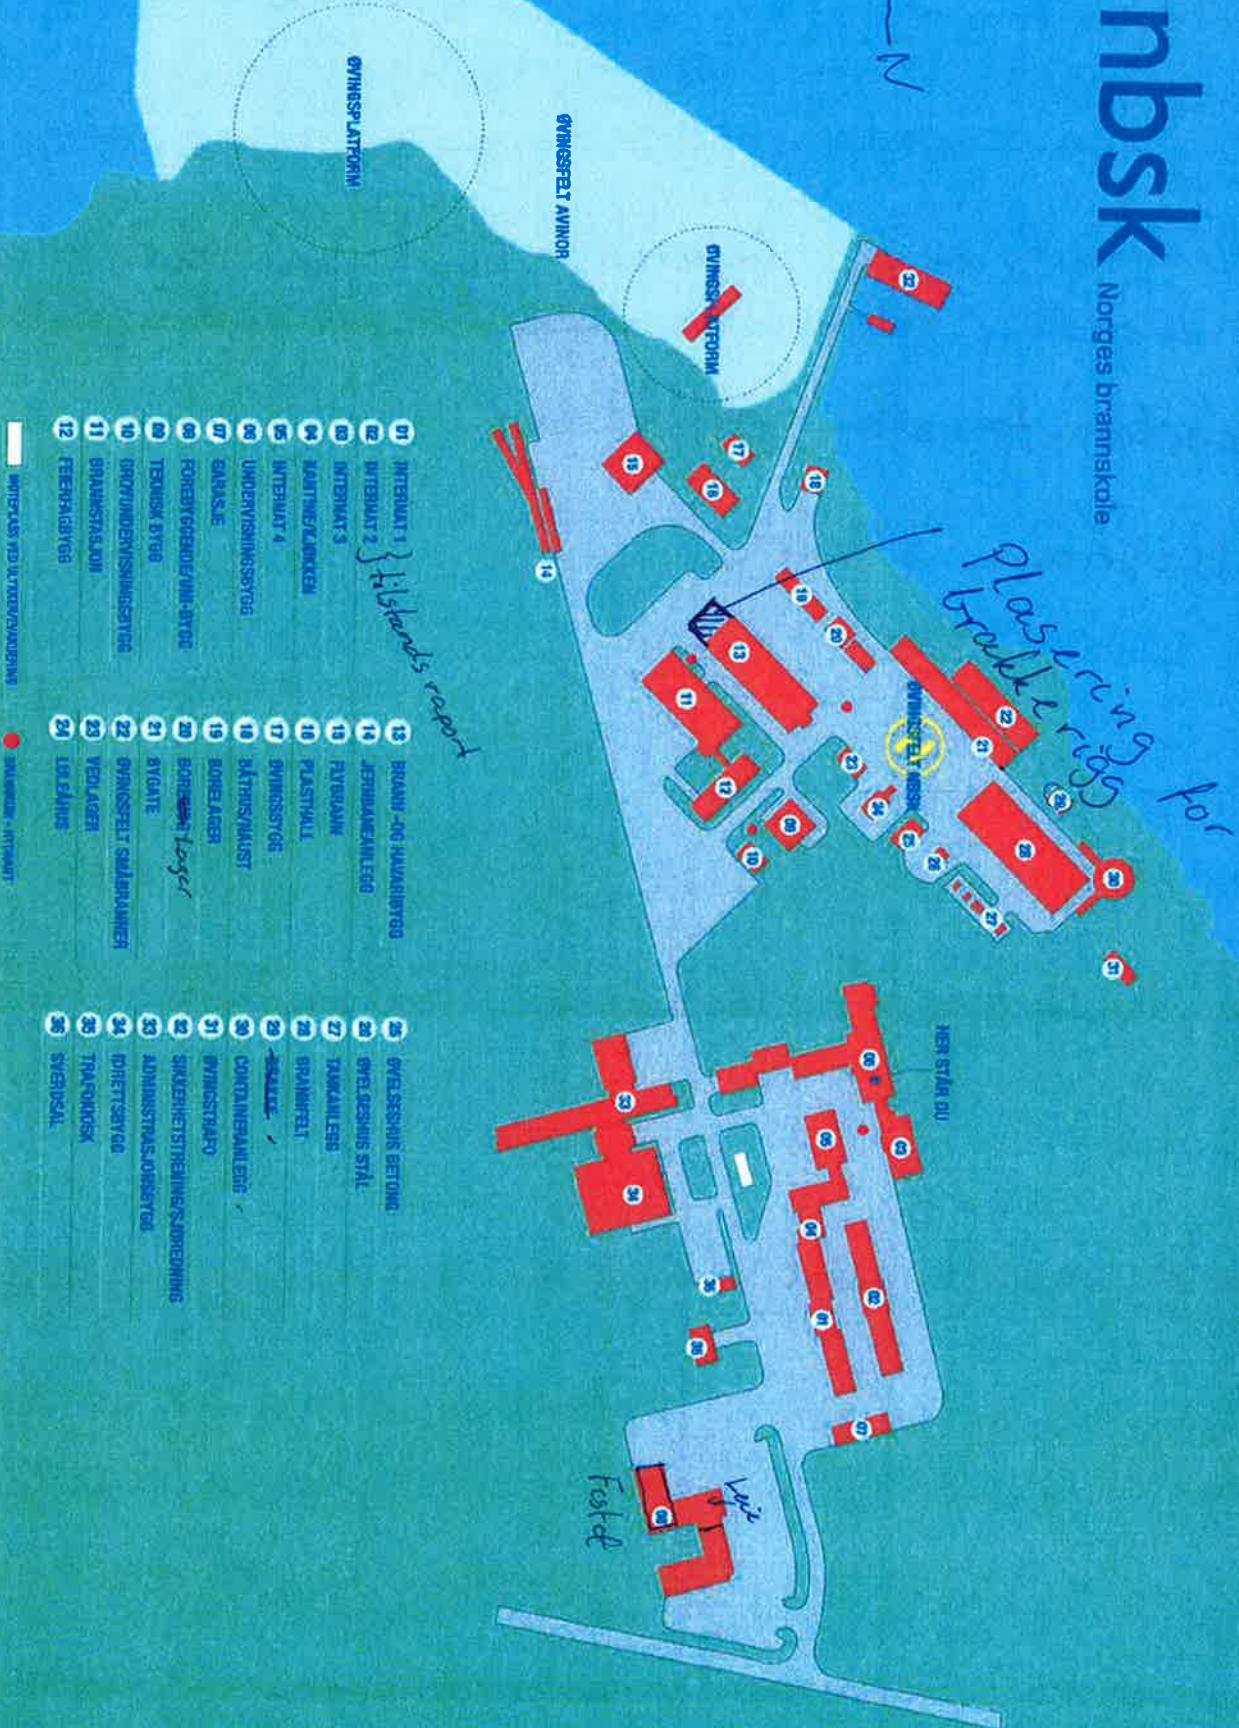

nbsk

Norges brannskole

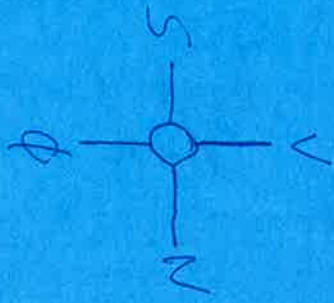



ØVINGSFELT NBSK


ØVINGSFELT AMINOR

ØVINGSFELT PLATFORM



Vedlegg 2

Område for plassering av brakker. (asfalt)

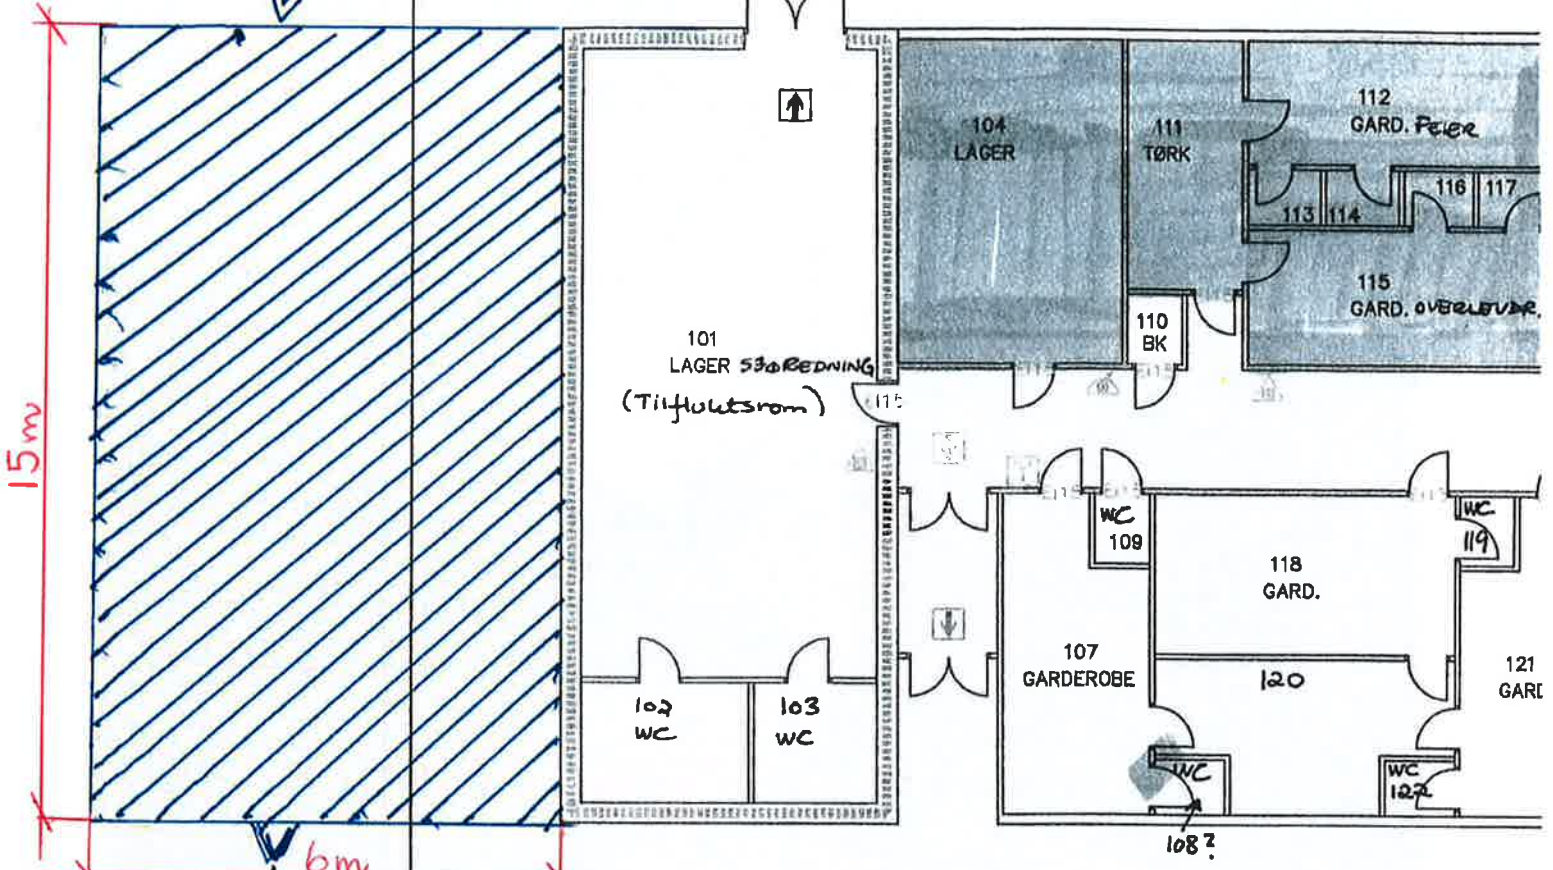

GARDEROBER BRANN BEKJEMPELSE/UTSTYR

GARDEROBER REN DEL ?

DRIFT/LAGER

- RØMNINGSVEI
- RØMNINGSUTGANG
- BRANNSLANGE
- HÅNDSLUKKER MED ABE-PULVER
- BRANNVEGG
- BRANNCELLEBEGRENSENDE VEGG EI30
- MANUELL UTLØSER AV ALARM
- BRANNALARMSENTRAL