



Plan 1 (underetg.)

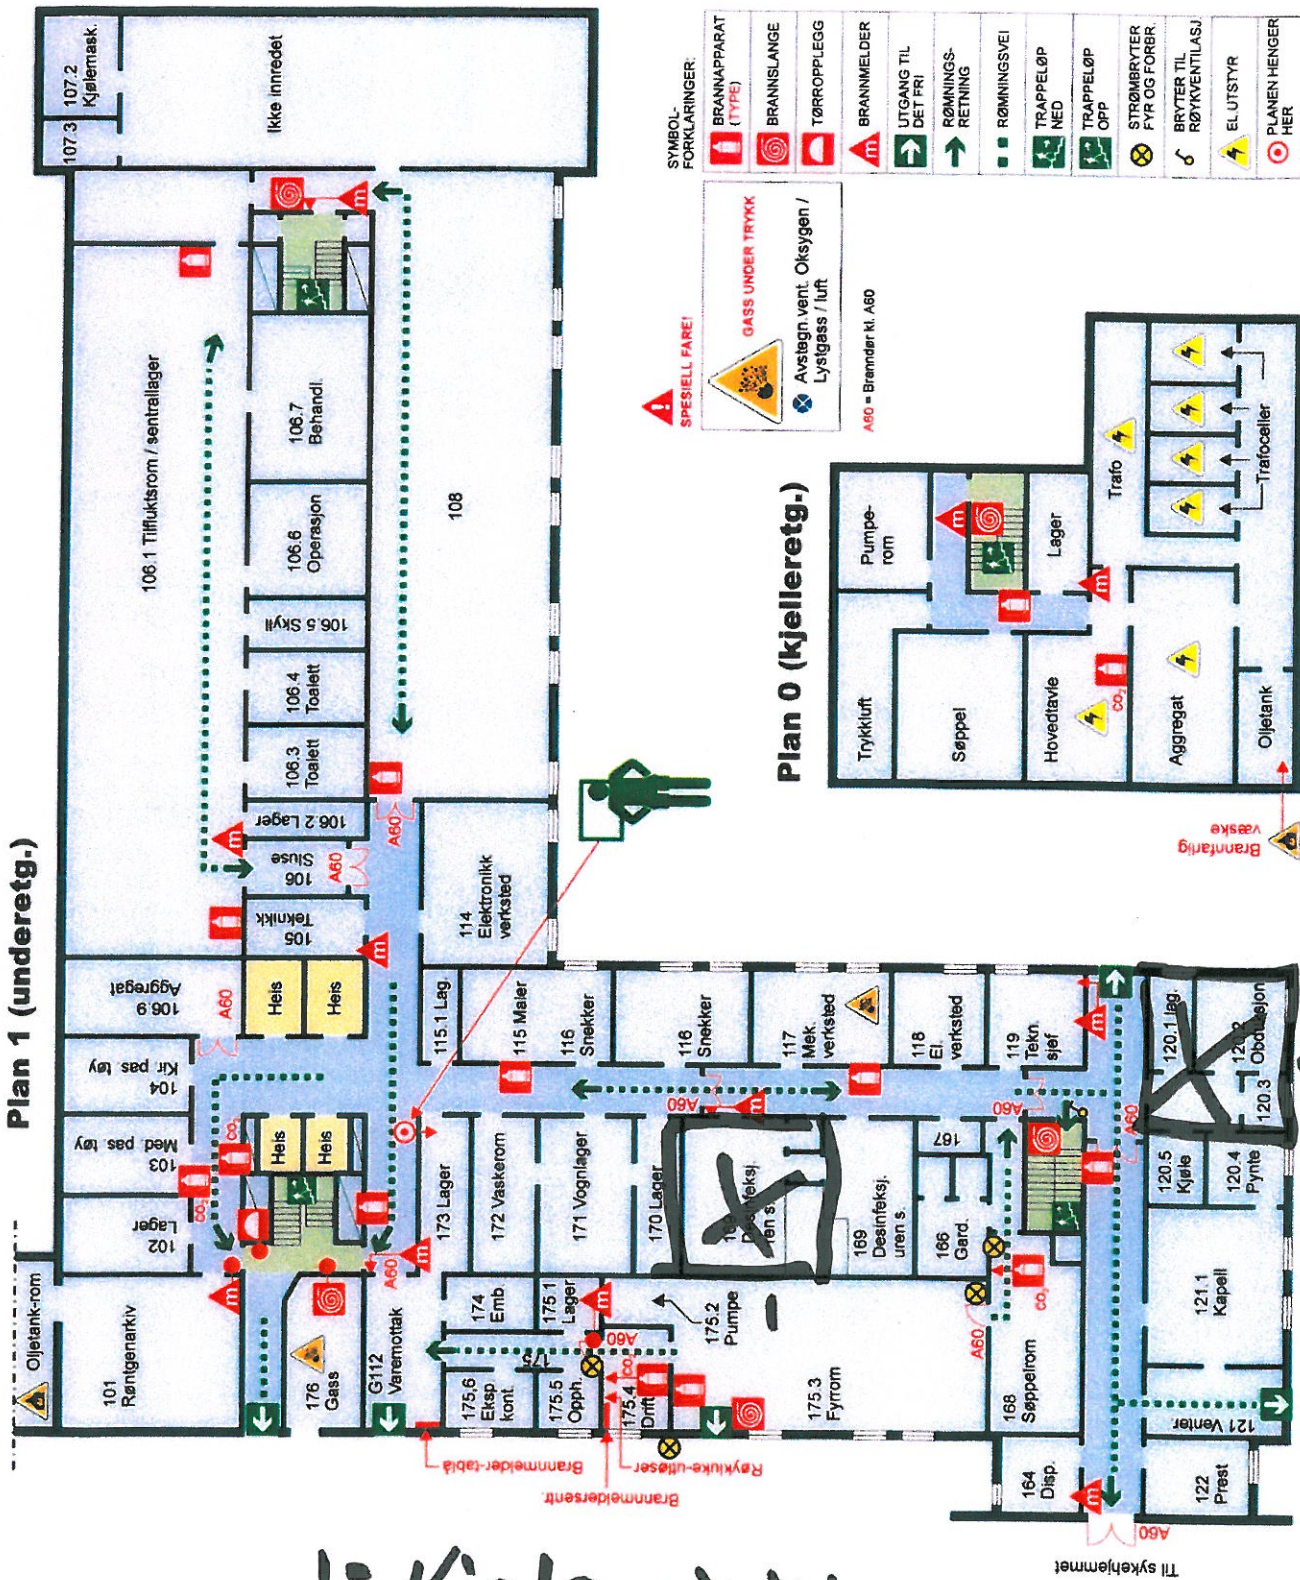

Plan 0 (kjelleretg.)

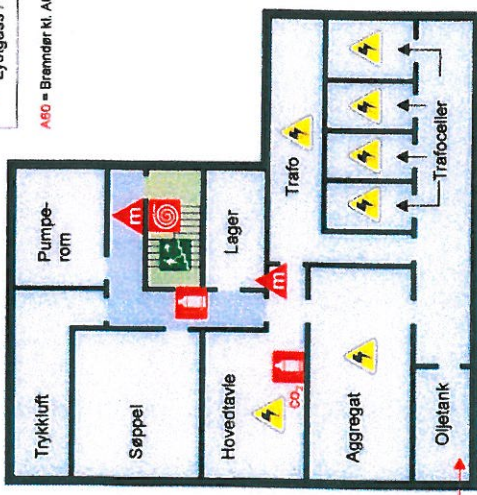

SYMBOL-FORKLARINGER:

	BRANNAPPARAT (TYPE)
	BRANNSLANGE
	TØRROPPLEGG
	BRANNMELDER
	UTGANG TIL DET FRI
	RØMNINGSR-RETNING
	RØMNINGSV-EL
	TRAPPELØP NED
	TRAPPELØP OPP
	STRØMBRYTER FVR OG FORBR.
	BRYTER TIL RØYKVENTILASJ
	EL UTSTYR
	PLANEN HENGER HER

SPEIELL FARE!


GASS UNDER TRYKK

Avstagn. vent. Oksygen / Lysgass / luft

A60 = Brannrkl. A60

1- Kjøle skittertoy
 2- Personal toy + div

Plan 5 (4. etg.)

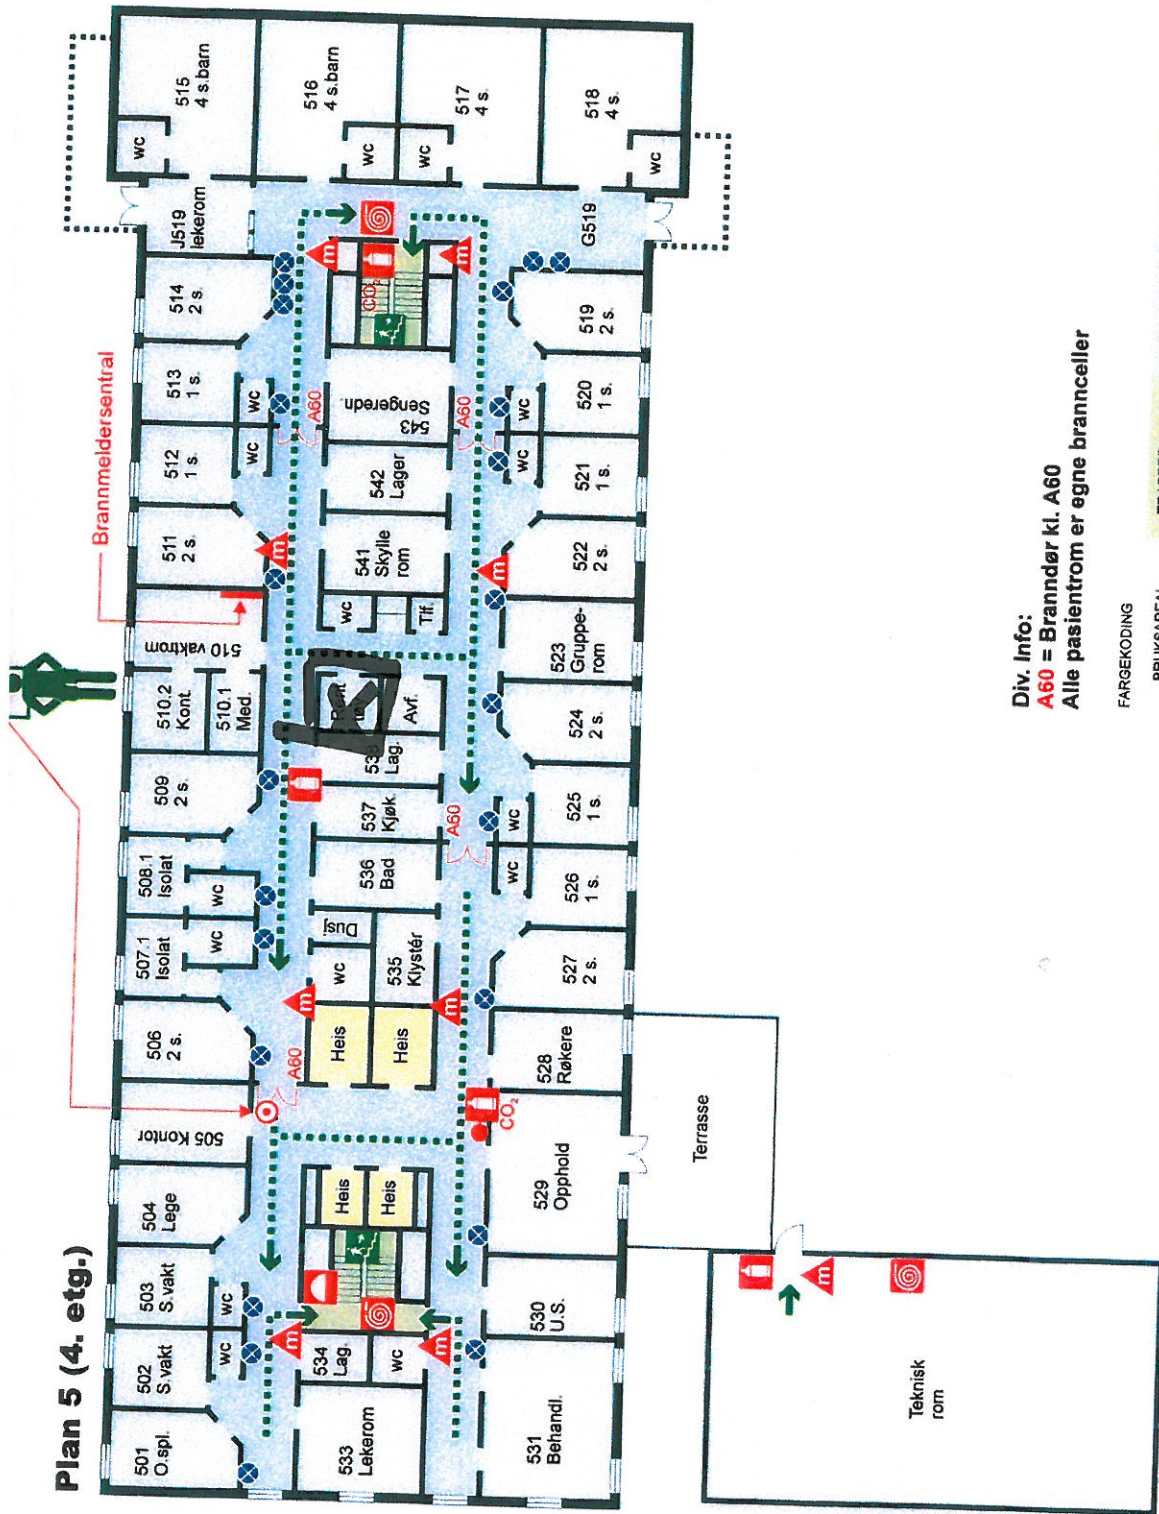

Div. Info:
A60 = Brannrør kl. A60
Alle pasientrom er egne brannceller

- FARGEKODING
 BRUKSAREAL (GENERELT) TRAPPER (RØMNINGSGVEI) GANGER / KORR. HEIS / SJAKT

SYMBOL-
 FORKLARINGER:



	BRANNAPPARAT (TYPE)		BRANNMELDER		RØMNINGSGVEI		PLANEN HENGER HER
	BRANNSLANGE		UTGANG TIL DET FRI		TRAPPELØP NED		TRAPPELØP OPP
	SPESEIELL FARE!		TØRRORPLEGG		RØMNINGSG-RETNING		
	GASS UNDER TRYKK						
	Avstegn. vent. Oksygen / Lysgass / luft						

Flathøy

Tegn. levert av:
 Helgeland Brannsikring, PB 70, 8860 Tjøtta tlf.: 750 46200 - 908 77531
 Tegn. nr.: HB-070-44. Tegnet av.: Arnt R. Olsen. Dato: 20.09.99

Flattøy

Tegn. levert av:
 Helgeland Brannsjikring, PB 70, 8860 Tjøtta tlf.: 750 46200 - 908 77531
 Tegn. nr.: HB-070-54. Tegnet av.: Arnt R. Olsen. Dato: 20.09.99

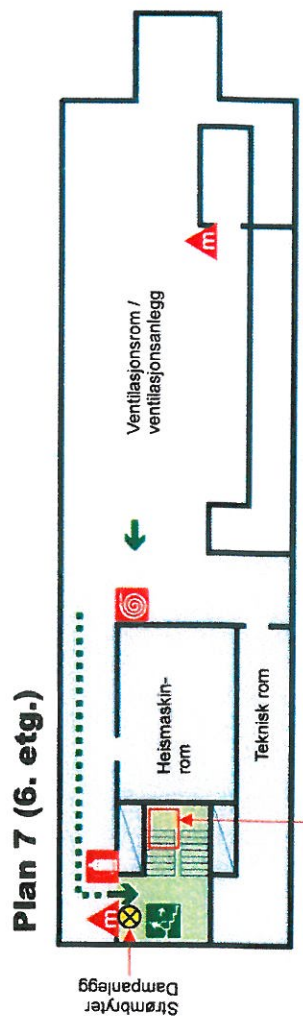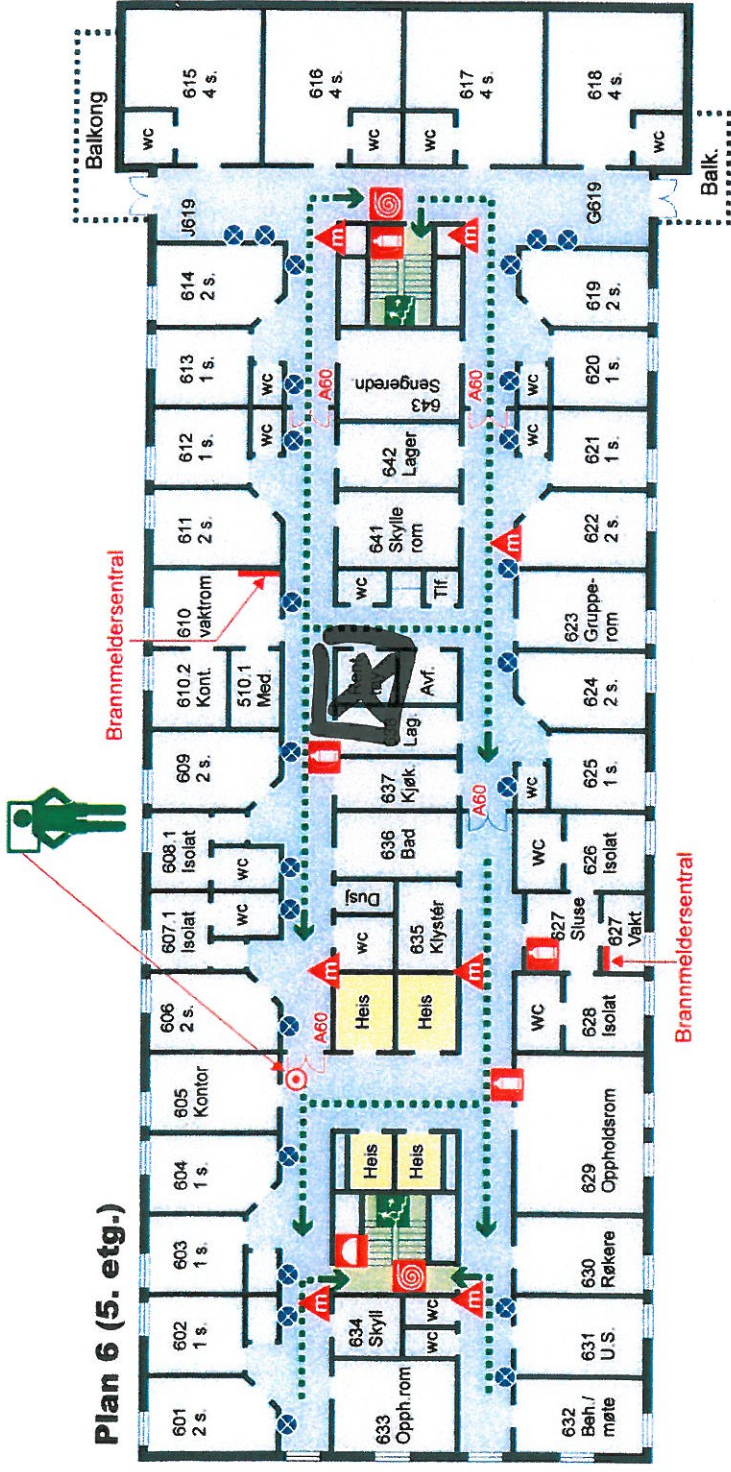

Div. Info:
A60 = Brannrør kl. A60
Alle pasientrom er egne brannceller

FARGEKODING	BRUKSAREAL (GENERELT)	TRAPPER (RØMNINGSVEI)	GANGER / KORR.	HEIS / SJAKT

SYMBOL-FORKLARINGER:

SPESIELL FARE!

GASS UNDER TRYKK

Avstegn. vent. Oksygen / Lysgass / luft

Strømbryter
 Dampbrøgger