V1
1:50

TILLUFT TT

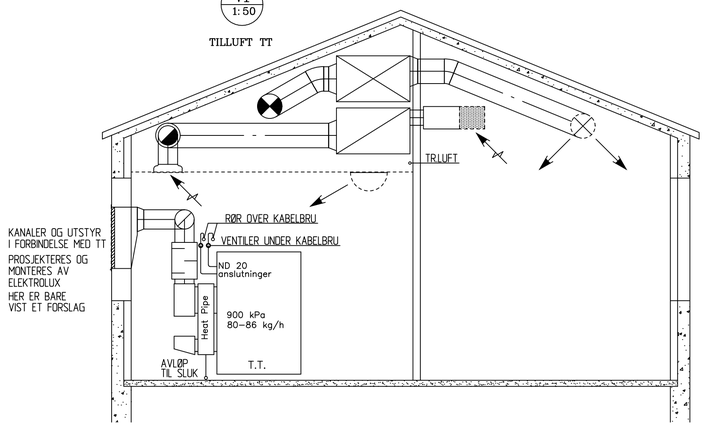

V1
1:50

AVTREKK TT

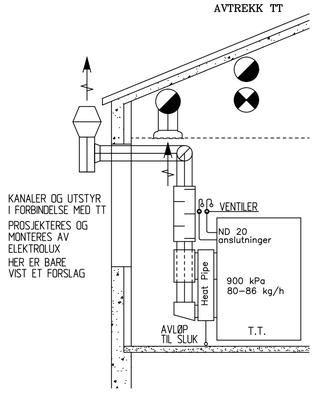

V2
1:50

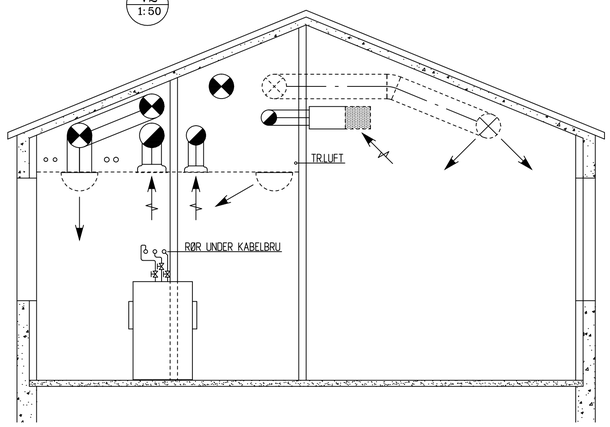

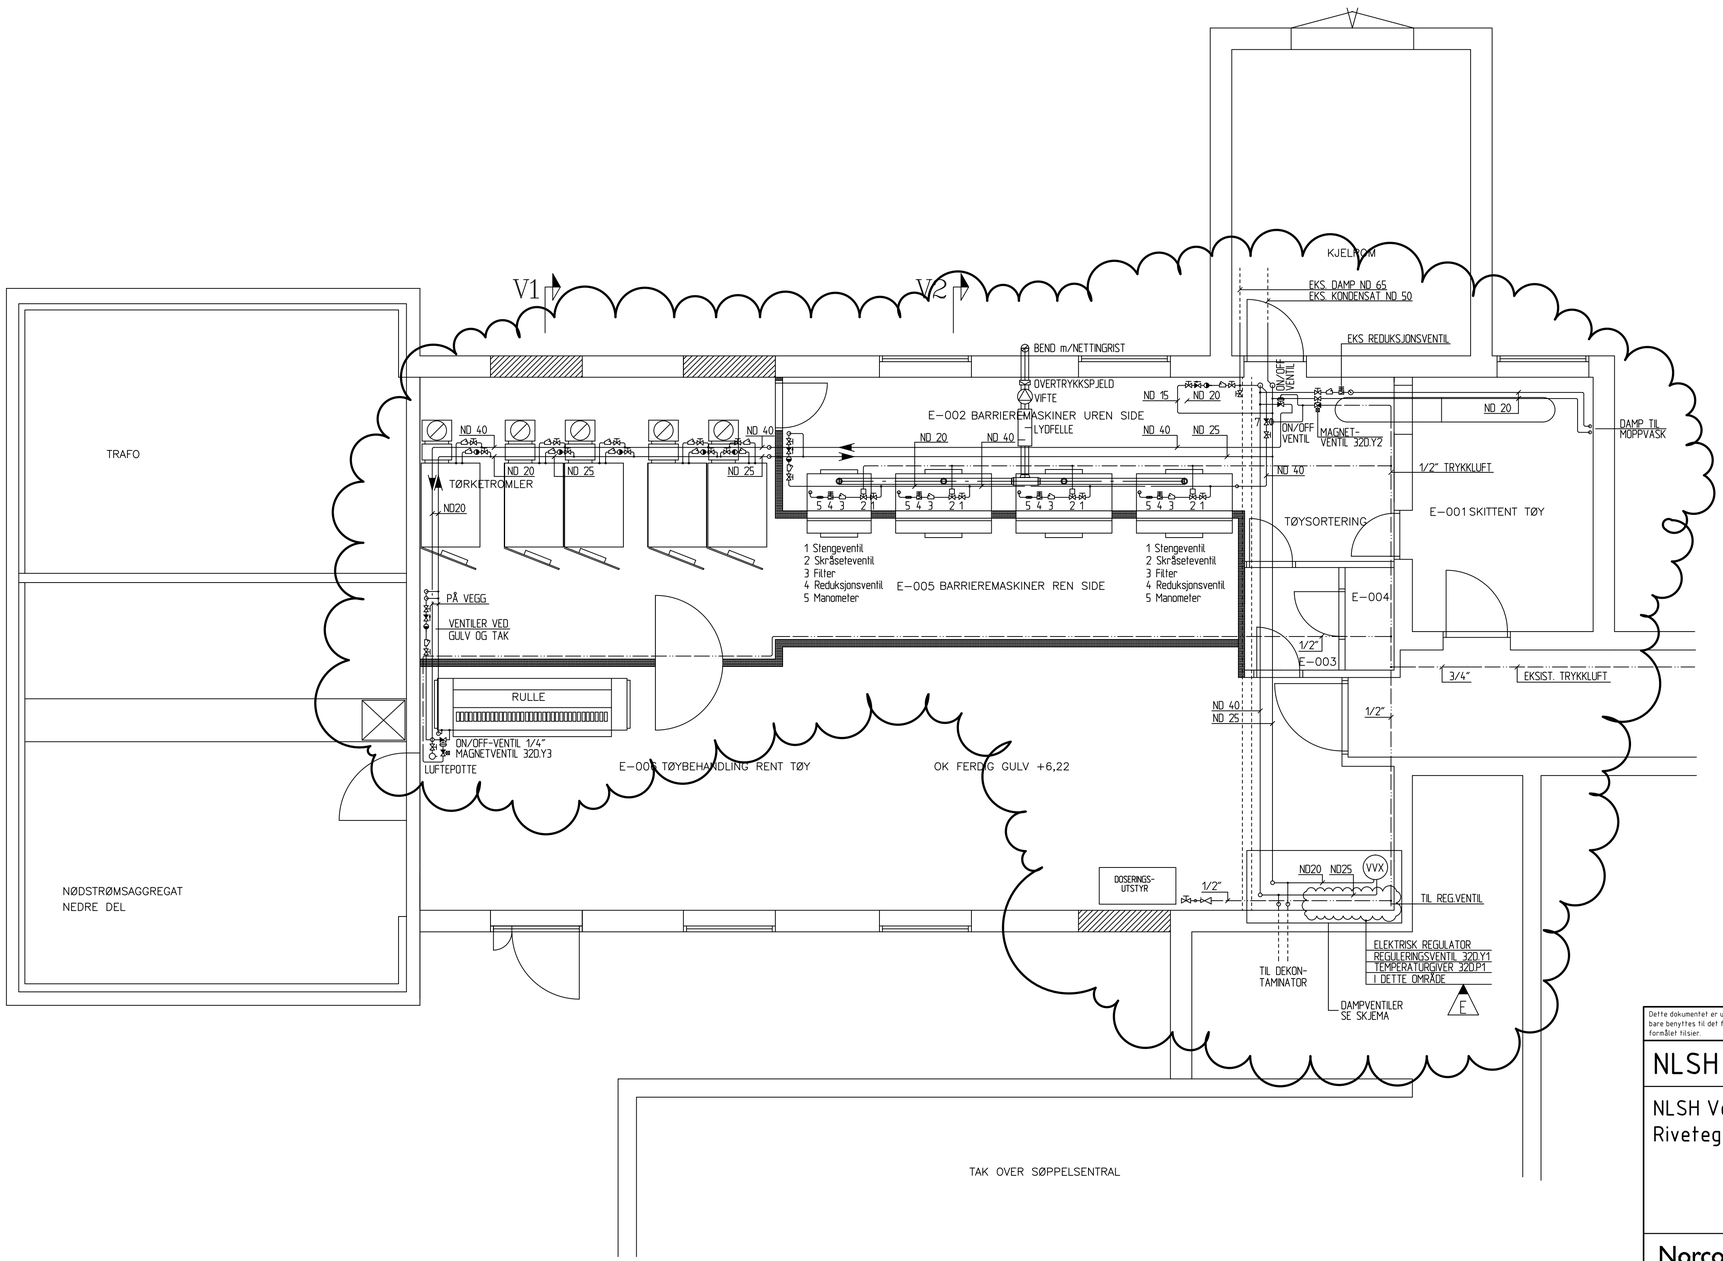

Tegningsnummer: VX100
Revisjon:

Tilbudstegning

Rev.		Dato
G	Diverse endringer – SOM BYGGET	09.04
F	Endret damp til vaskemaskiner	20.08
E	System 320-Magnetventiler trykkluft ON/OFF-	
E	ventiler+regulator, dampventil og tempgiver	22.01
D	Trykkluft til såpedosering	24.11
C	Tegnet trykkluftledninger	03.11
B	Dampdetaljer uten økonomiske konsekvenser	19.10
A	Ingen endringer – ARBEIDSTEGNING	13.10

Dette dokumentet er utarbeidet av Norconsult AS som del av det oppdraget som fremgår nedenfor. Opphavsretten tilhører Norconsult AS. Dokumentet må bare benyttes til det formål som oppdragsavtalen beskriver, og må ikke kopieres eller gjøres tilgjengelig på annen måte eller i større utstrekning enn formålet tilsier.

NLSH VESTERÅLEN SYKEHUS

Målestokk (gjelder for A1 format): 1:50

NLSH Vesterålen sykehus, vaskeri
Rivetegning Damp

Norconsult

Oppdragsnummer: 5103250
Tegningsnummer: 02D
Revisjon: F01

"N:\510\32\5103250\DAK\VVS\Modell\02D_Plan 1 etg - Damp.dwg - TrHe - Plottet: 2013-03-04, 14:34:42"