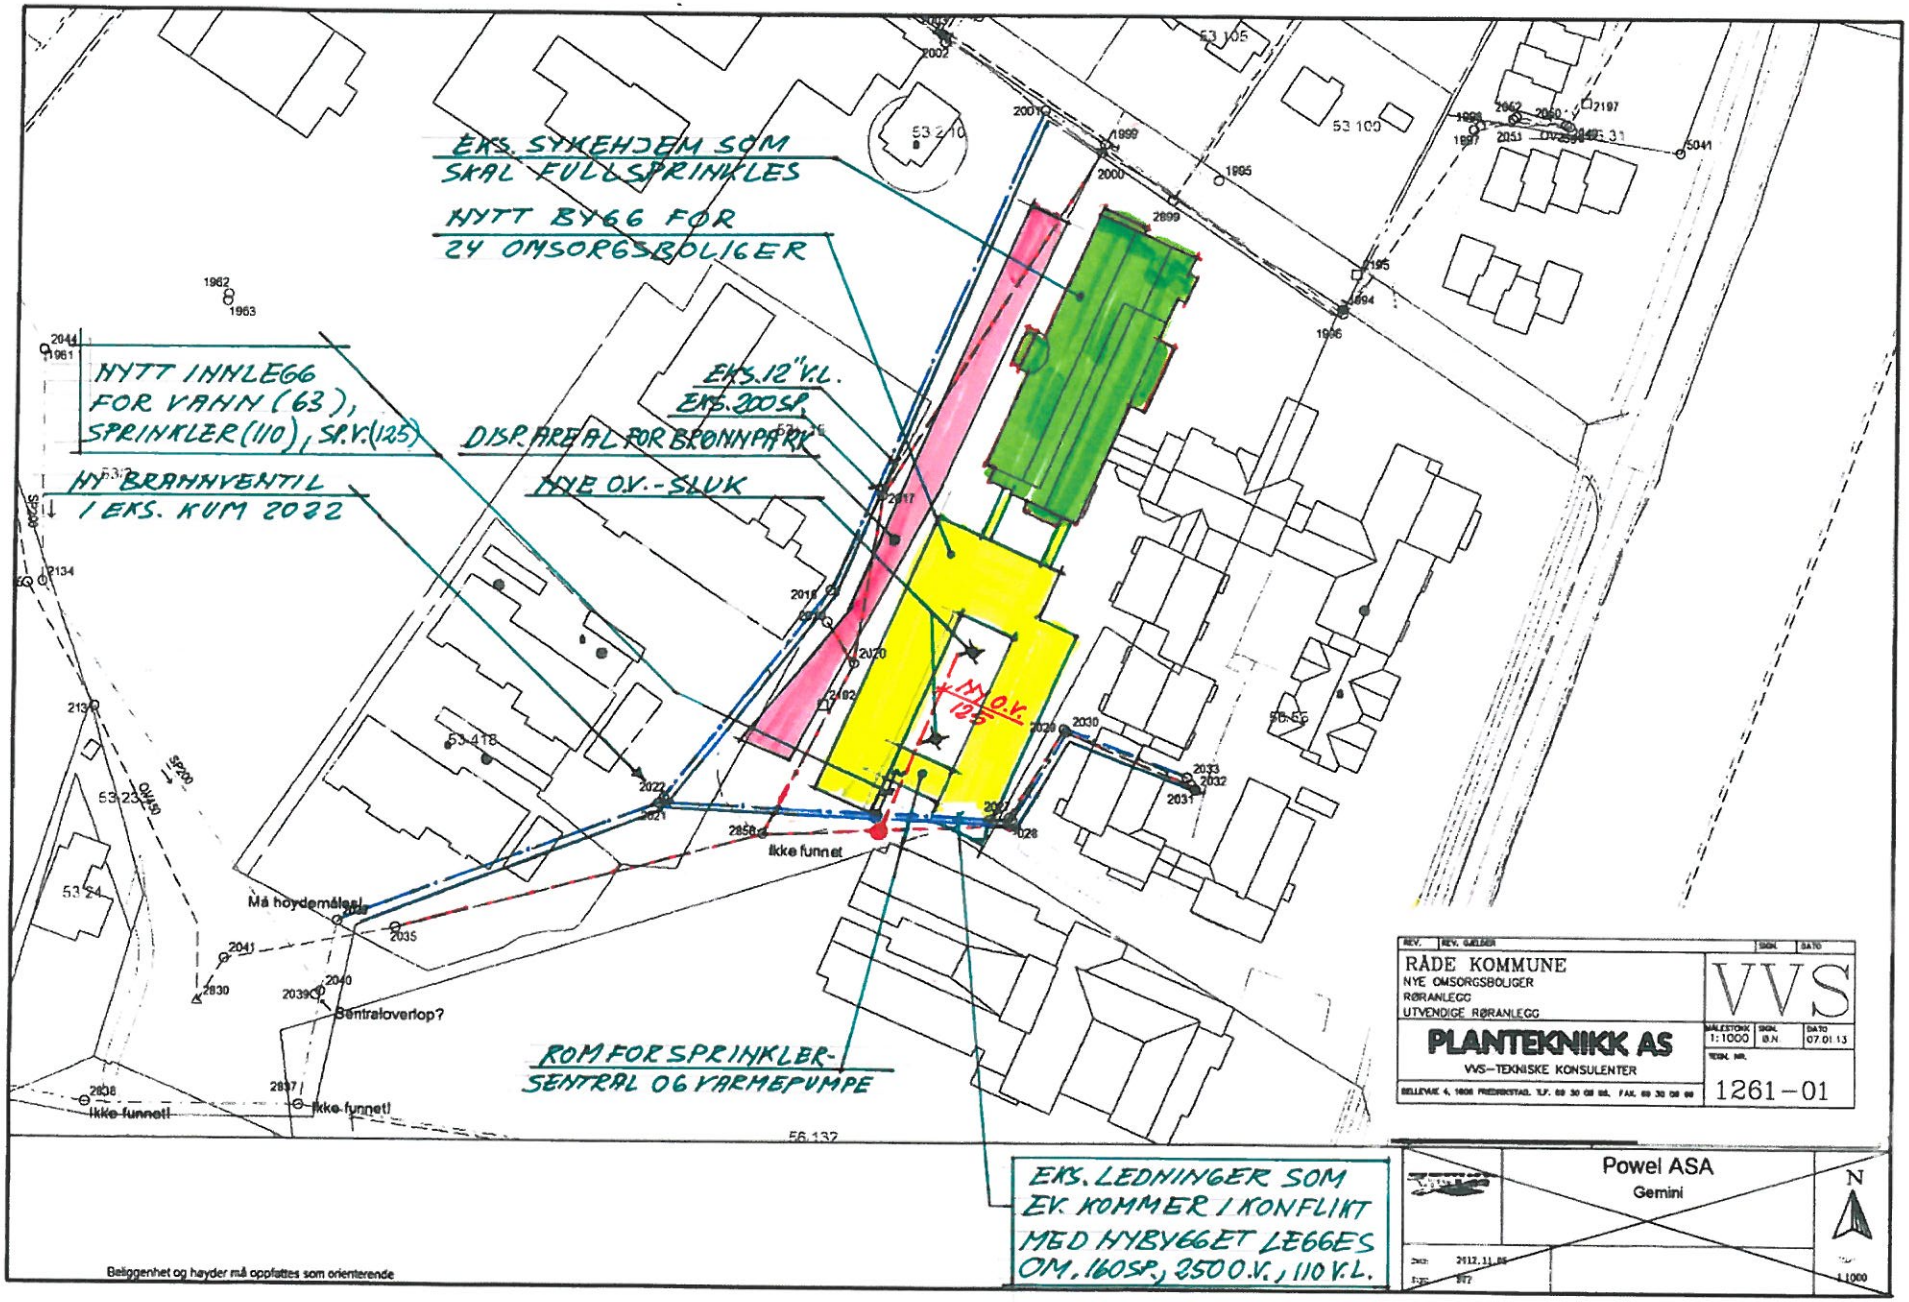
EKS. SYKEHJEM SOM SKAL FULLSPRINKLES
NYTT BYGG FOR 24 OMSORGSBOLIGER
NYTT INNLEGG FOR VANN (63), SPRINKLER (110), SP.V. (125)
NY BRANNVENTIL I EKS. KUM 2022
EKS. 12" V.L.
EKS. 200 SP.
DISP. AREAL FOR BRØNNPARK
NYE O.V.-SLUK
N.O.V. 125
ROM FOR SPRINKLER-SENTRAL OG VARMEPUMPE
EKS. LEDNINGER SOM EV. KOMMER I KONFLIKT MED NYBYGGET LEGGES OM. 160 SP., 250 O.V., 110 V.L.
Ikke funnet
Må høydemåles!
Sentraloverløp?
Ikke funnet!
Ikke funnet!
Beliggenhet og høyder må oppfattes som orienterende
RÅDE KOMMUNE
NYE OMSORGSBOLIGER
RØRANLEGG
UTVENDIGE RØRANLEGG
VVS
PLANTEKNIKK AS
VVS-TEKNISKE KONSULENTER
1261-01
Powel ASA
Gemini