


- VA\_JrK\_LTM\_32 (81)
- BcC Egenskapsstatist av Kum (7)
- VA\_Punkt (1)
- Hydrant (1)
- KOFpunkt (5)
- Kran (0)
- Kum (10)
- LEDNVA0515.KUM (1301)
- VA\_JrK\_LTM\_32 (81)
- WinMap VA
- VA\_Objektyper
  - FDV6.GNIS\_KNUTERPUNKT (13864)
  - FDV6.GNIS\_SKARE (10039)
  - VA\_LINJE (1912)
  - VA\_UTSTYR (550)
  - VA\_PUNKT (1845)
  - VA\_Tekster
  - BcC\_L\_Kumtyde (0)
  - BcC\_L\_Kumnavn (1577)
  - BcC\_L\_VA\_Ledningsdata (1812)
  - VA\_Punkter
    - VA\_Ventilpunkt (4)
    - VA\_Brannventil (121)
    - VA\_Drensledning (0)
    - VA\_Gatesluk (0)
    - VA\_Grønpunkt (0)
    - VA\_HjelpunktLei (17)
    - VA\_Hus (0)
    - VA\_Hydrant (3)
    - VA\_Høydebasseng (6)
    - VA\_Inntak (0)
    - VA\_Kran (60)
    - VA\_Luftventil (8)
    - VA\_Ojfeutskiller (0)
    - VA\_Overlep (7)
    - VA\_Pumpestasjon\_Spill (16)
    - VA\_Pumpestasjon\_Vann (11)
    - VA\_Påkoblingspunkt (78)

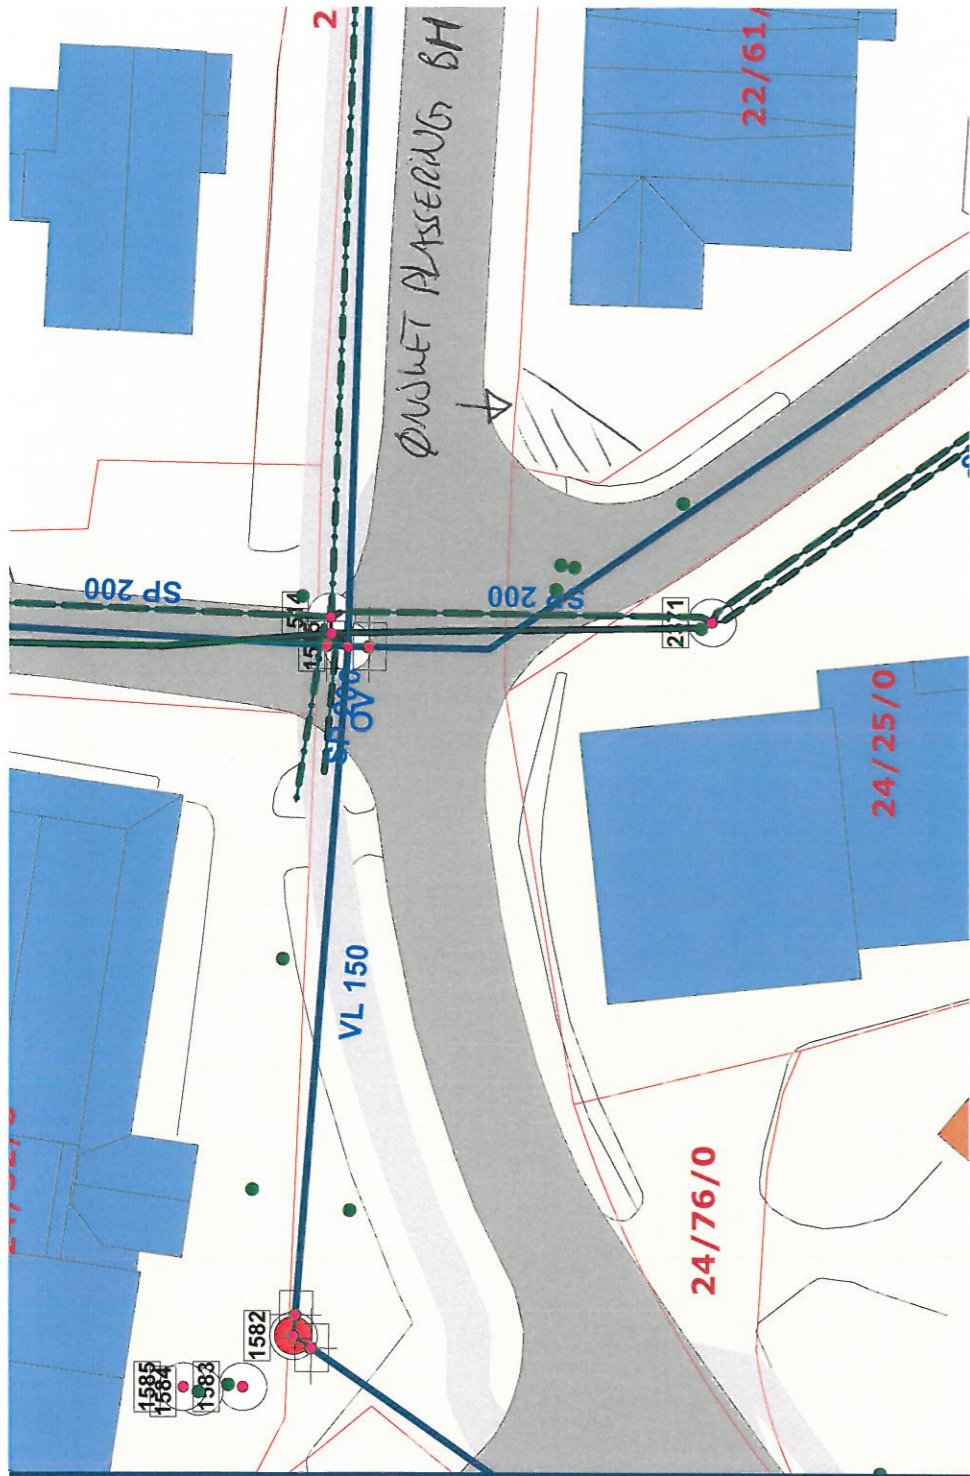

- VA\_pkt\_UTM\_32 (91)
- BcC Egenskapstekst av Kum (7)
- VA\_Punkt (1)
- Hydrant (1)
- KOFpunkt (5)
- Kran (0)
- Kum (10)
- LEDNVA0515.KUM (1301)
- VA\_pkt\_UTM\_32 (91)
- WinMap VA
- VA\_Objekttyper
  - FDV6.GNIS\_KNUTEPUNKT (13954)
  - FDV6.GNIS\_SKARE (10039)
  - VA\_LINJE (1812)
  - VA\_UTSTYR (550)
  - VA\_PUNKT (1945)
- VA\_Tekster
  - BcC\_t\_Kumhøyde (0)
  - BcC\_t\_Kumnavn (1577)
  - BcC\_t\_VA\_Ledningsdata (1812)
- VA Punkter
  - VA\_Ventilpunkt (4)
  - VA\_Brannventil (121)
  - VA\_Drensledning (0)
  - VA\_Gatesluk (0)
  - VA\_Grenpunkt (0)
  - VA\_Hjelpunkt\_EI (17)
  - VA\_Hus (0)
  - VA\_Hydrant (3)
  - VA\_Høydebasseng (6)
  - VA\_Inntak (0)
  - VA\_Kran (60)
  - VA\_Lufteventil (8)
  - VA\_Oljeutskiller (0)
  - VA\_Overløp (7)
  - VA\_Pumpestasjon\_Spill (16)
  - VA\_Pumpestasjon\_Vann (11)
  - VA\_Påkoblingspunkt (78)

