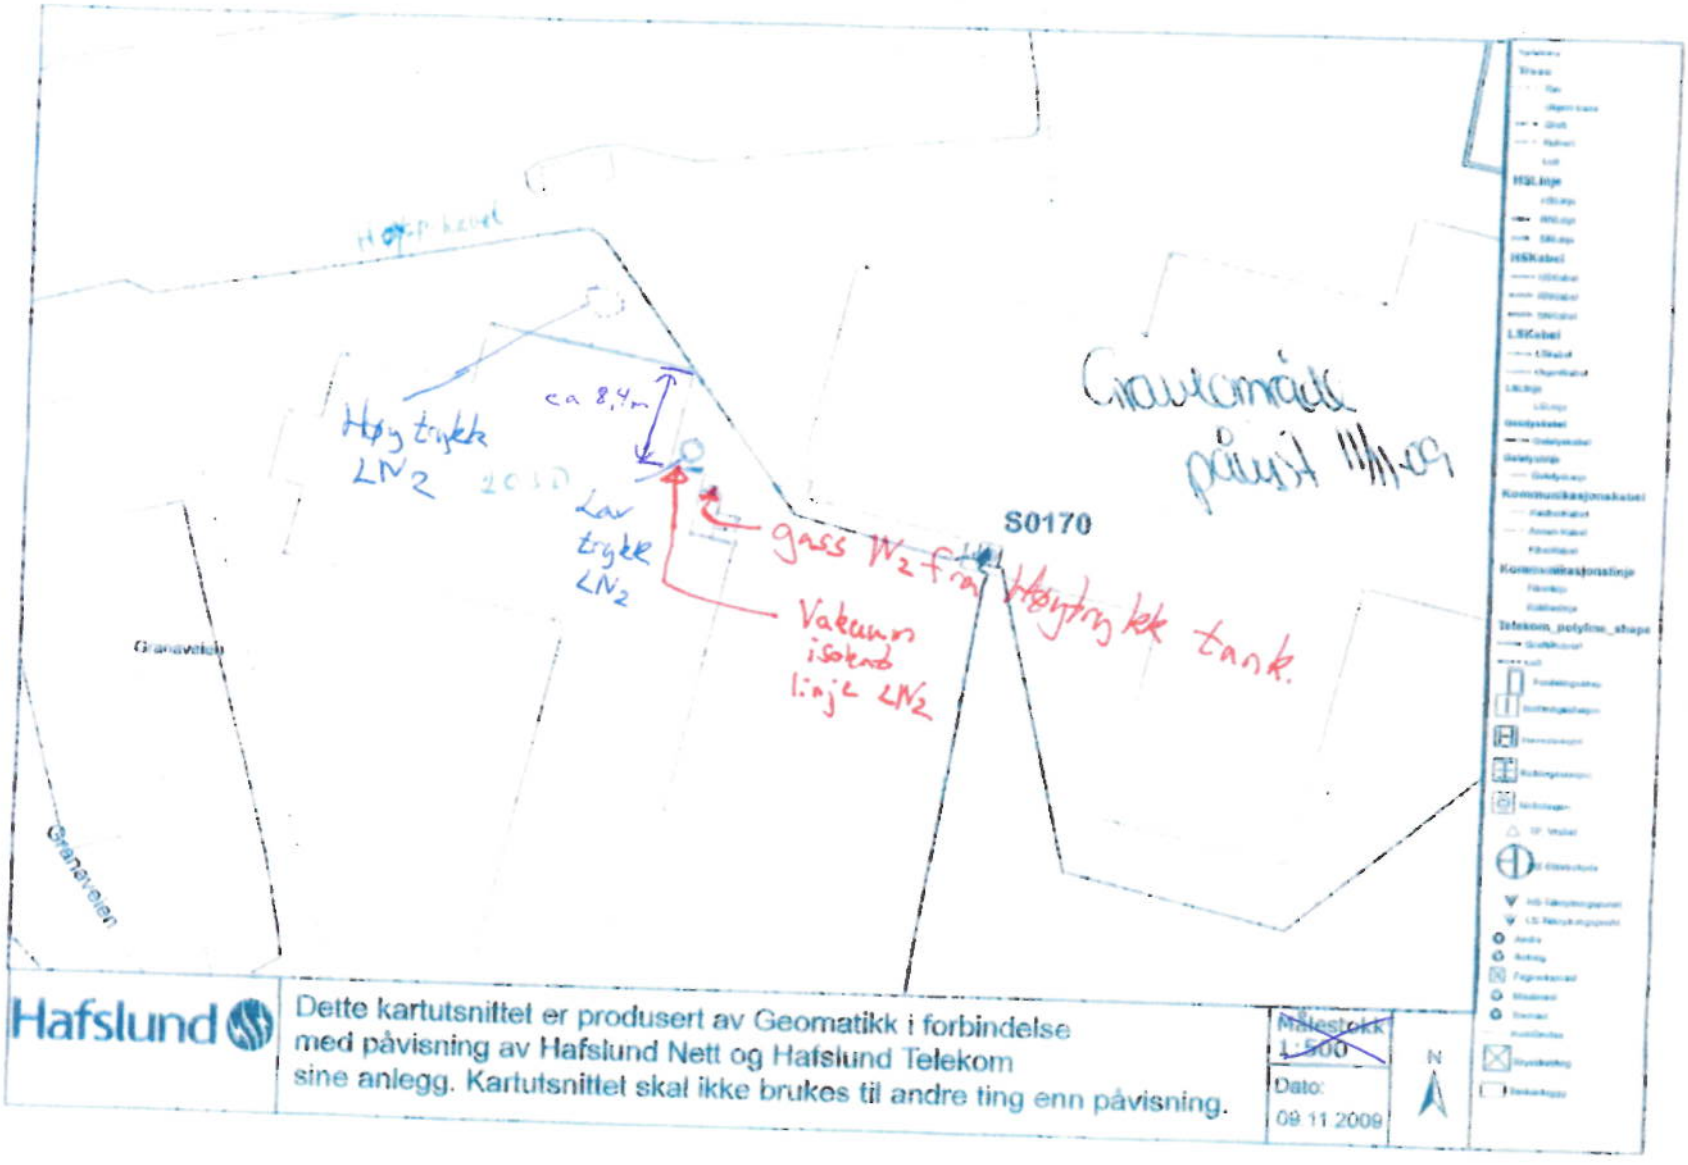

Hafslund

Dette kartutsnittet er produsert av Geomatikk i forbindelse med påvisning av Hafslund Nett og Hafslund Telekom sine anlegg. Kartutsnittet skal ikke brukes til andre ting enn påvisning.

Målestokk 1:500

Dato: 09 11 2009

N