


NYTT MODULBYGG M/ FORBINDELSESGANG

TEGN FORKLARING

- ROMNING VIA VINDU
- ROMNING VIA VEI
- BRANNMOTSTAND EI30 [B30]
- TAK OVER FORBINDELSESGANG: EI30 [B30]
- BRANNKLASSIFISERT KORRIDOR/SLUSE EI30
- DØR EI30 C

Bygg 60

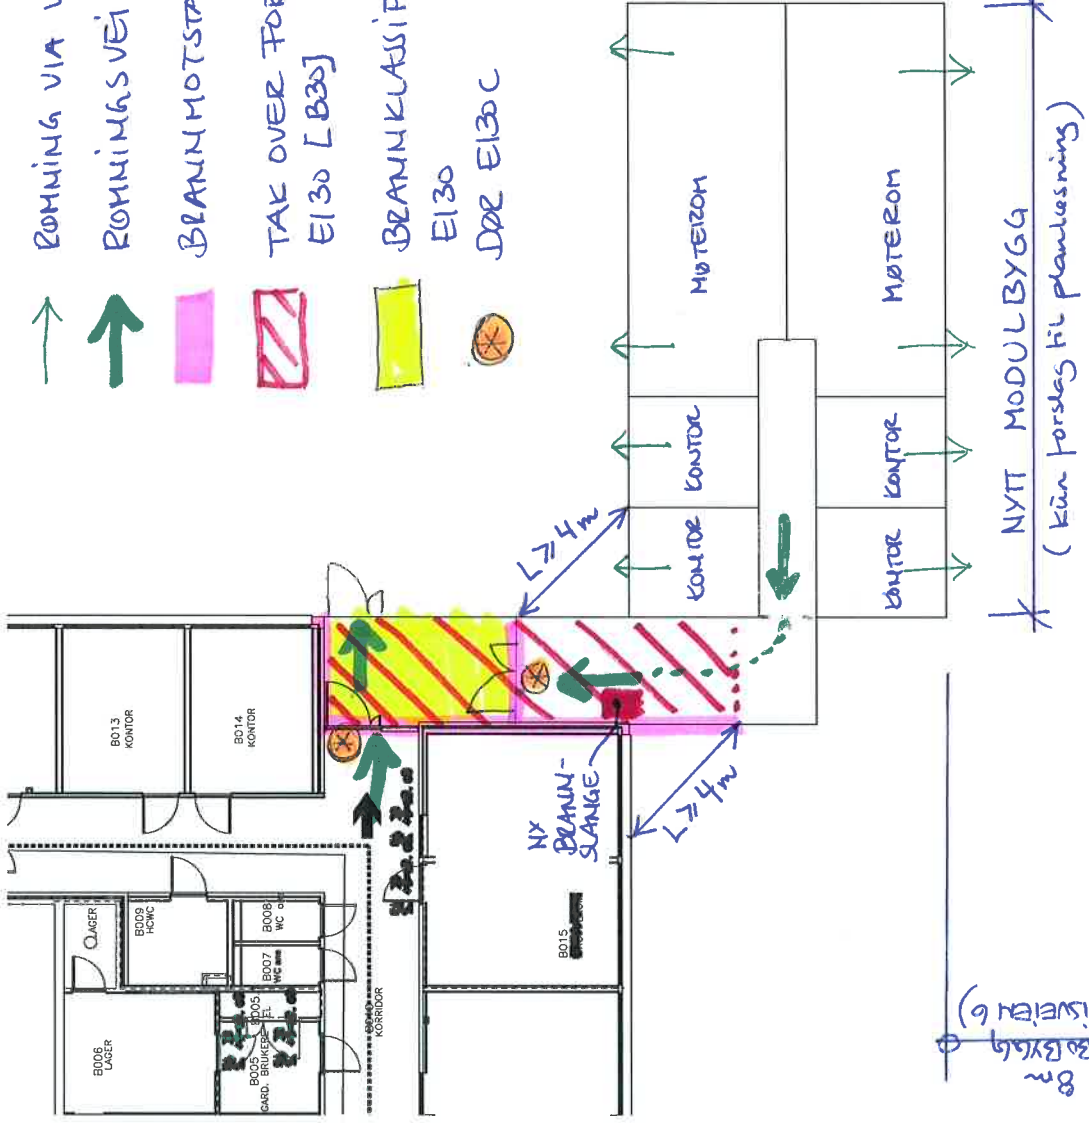

RISIKOKLASSE 2
 BRANNKLASSE 1
 BRANNALARMLEGG KAT. 2
 LEDESYSTEM
 BRANNSLANGE

BRANNSKISSE - FORSLAG TIL MULIG LØSNING (M=1:200)

(SOM BRANNTEKNISK ER GUNSTIG)