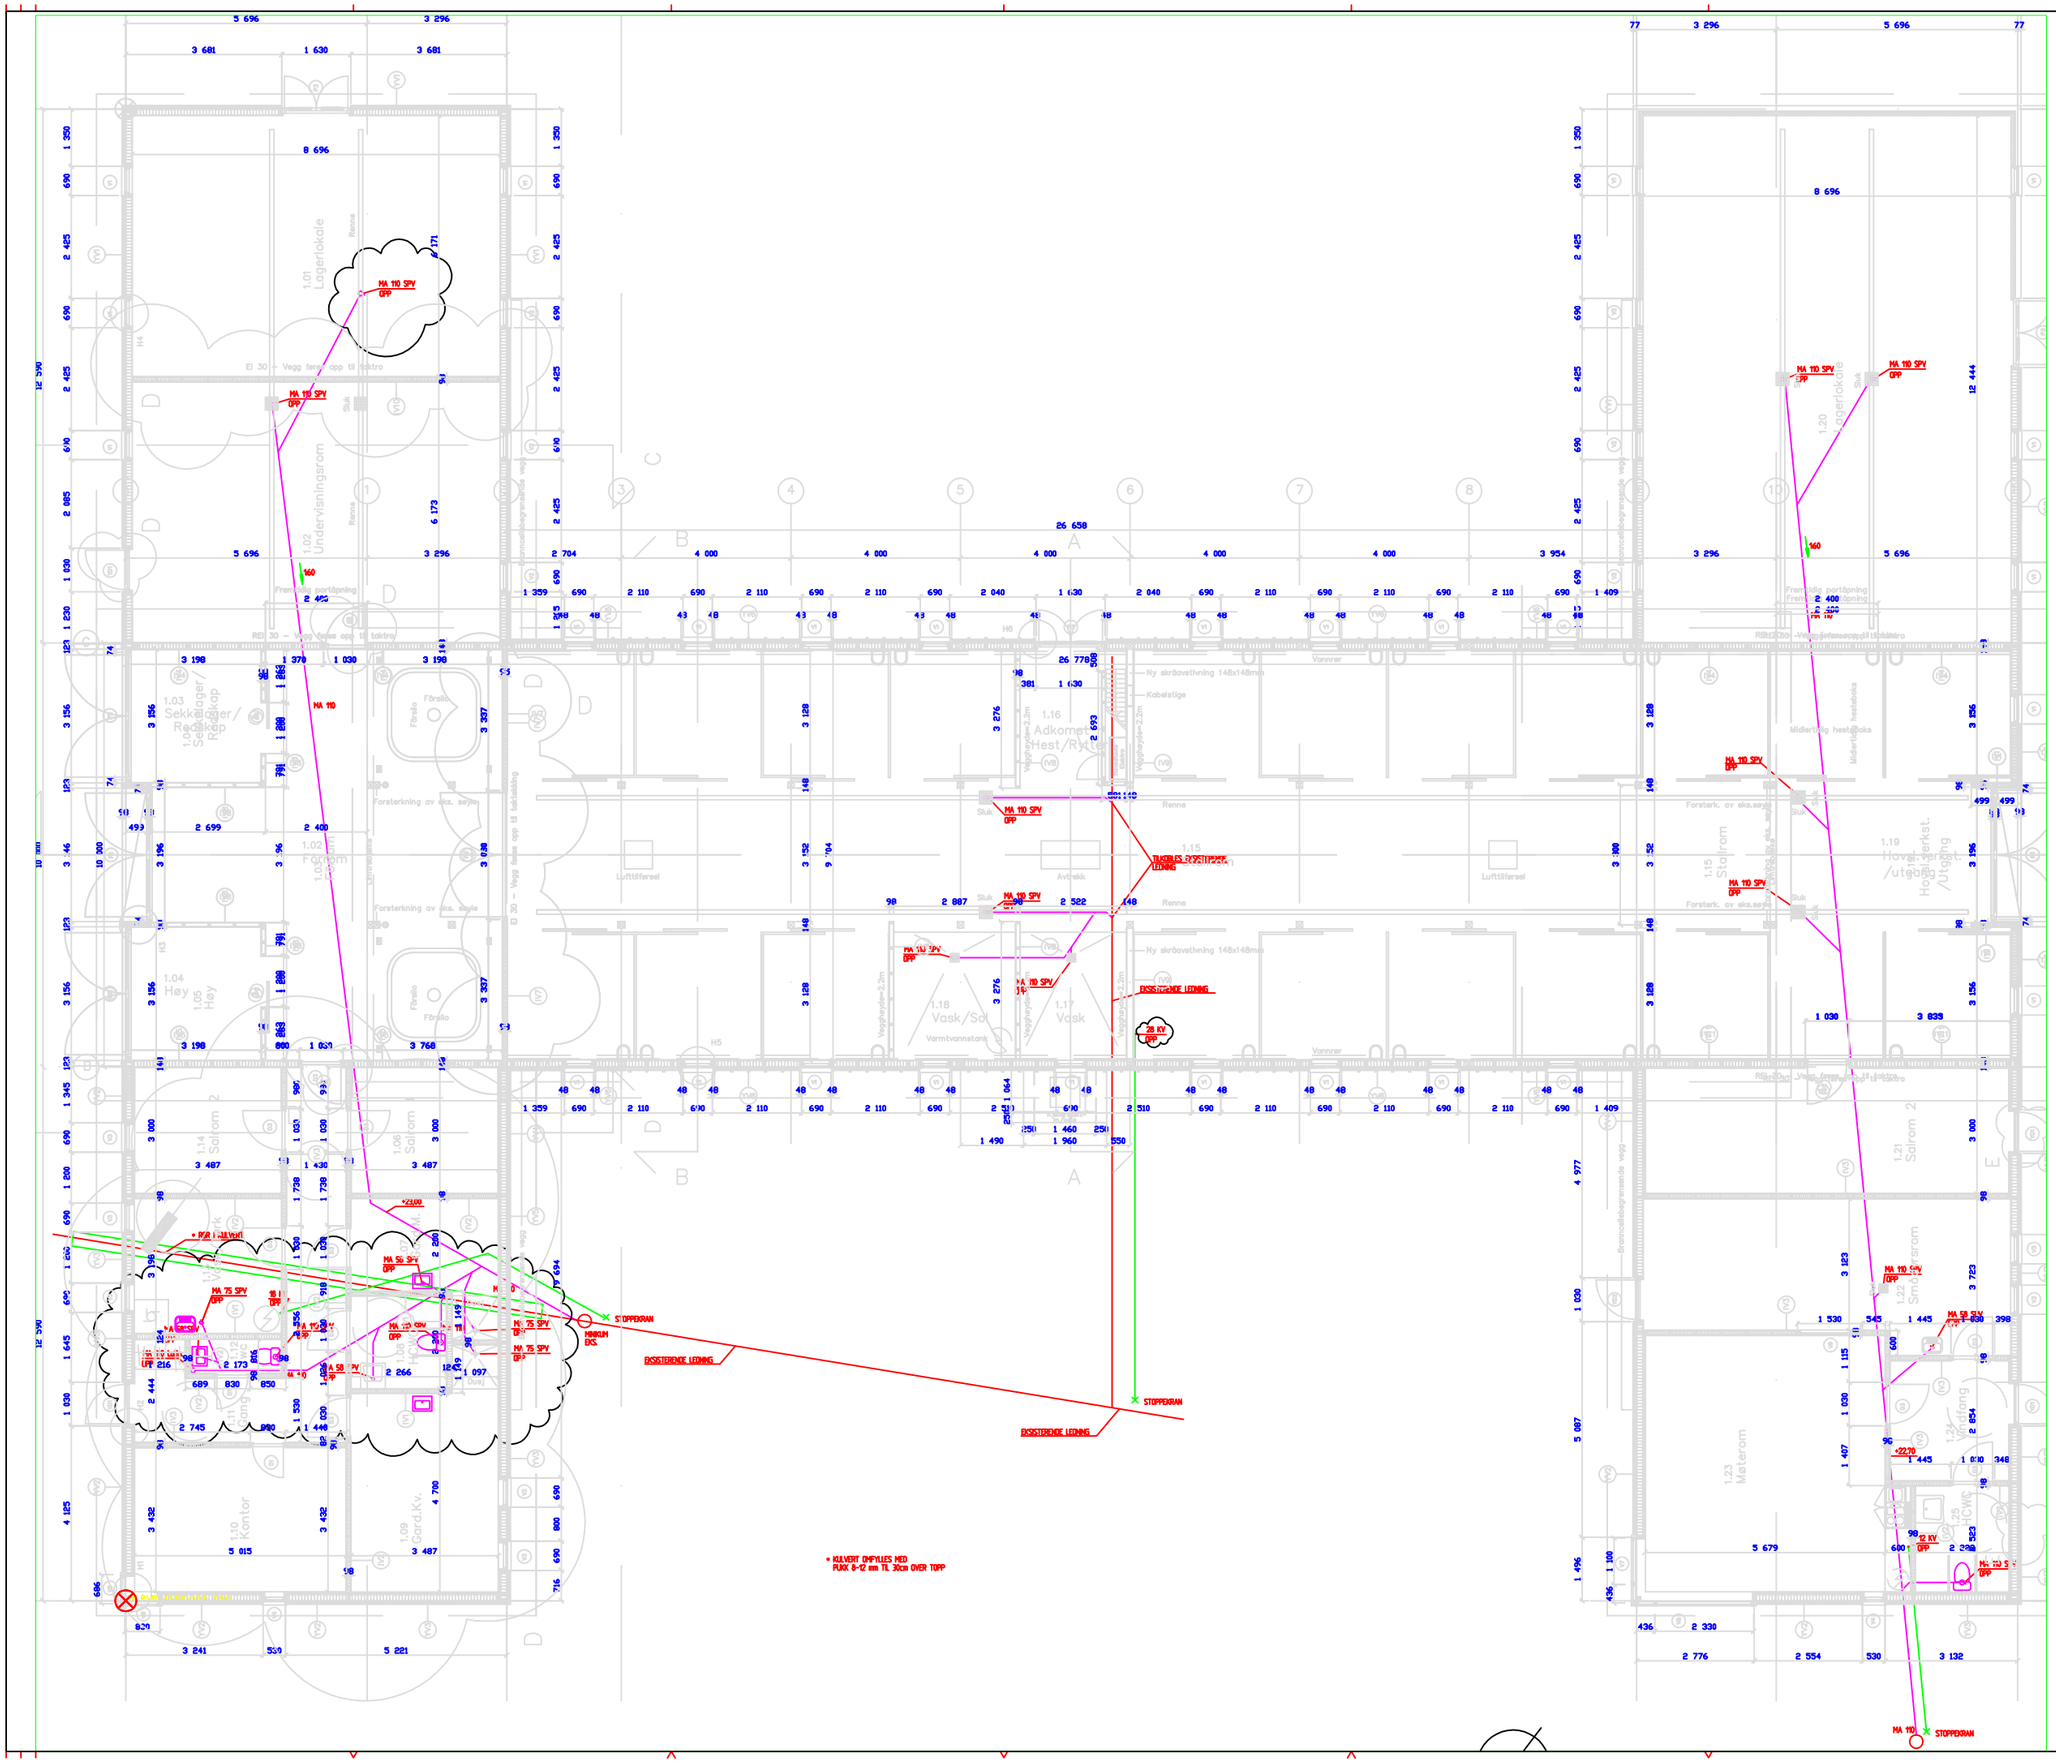

REV.	DATO	REV. GRAFITER	UTARB.	KONTR.	GODKJ.
–	10.04.01	FLYTTET OPPSTIKK	BÅ	AHY	AHY

PROSJEKT
BYGDØ KONGSGÅRD
HESTETRANSPORTANLEGG

SAK NR.
V–107413

FAG.
RIV

FAG	PROSJEKTERENDE:	TLF.	FAKS.
LARK	13.3 LASHSKAPSARKITEKTER AS, PB.2725 SOLLI, 0204 OSLO	22 92 60 00	22 92 60 01
ARK.	KVERNAAS ARKITEKTER AS, PB. 258, 1411 KOLBOTN	66 80 24 80	66 80 24 85
RIB.	FYLKESMANNEN I OSLO OG AKERSHUS, LANDBRUKSAVD. P.B. 414, 2000 LILLESTRØM	63 81 73 21	63 81 78 76
	INTERCONSULT GROUP ASA, POSTBOKS 417, 0213 OSLO	21 00 92 00	21 00 92 01
RIE.	ÅF–NIELSEN OG BORGE AS, GRØNLAND 12, 0188 OSLO	22 17 31 80	22 17 25 18

TITTEL
PLAN
VVS
BUNNLEDNING

FLAVAN
Bunnledning

UTARB.	KONTR.	GODKJ.
BÅ	AHY	AHY

FAG.	TEGN.TYPE	ETG.	LØPENR.	REV.	DATO
				—	–

MÅLESTOKK
1:50

ARK
A0