

- Alle linjer
- △ 1000
- Default
- Eiendomsgranse

SITUASJONS KART SPRINKLERVANN KUNDER KIRKE



Ringerike kommune
Miljø og arealforvaltning



Dato: 2013.04.10
Sign: OMS

1/4.2013 *Clavhansen*


Målestokk
1:1200

Beliggenhet og høyder må oppfattes som orienterende.



KARTBLADCG-05358

SKISSE

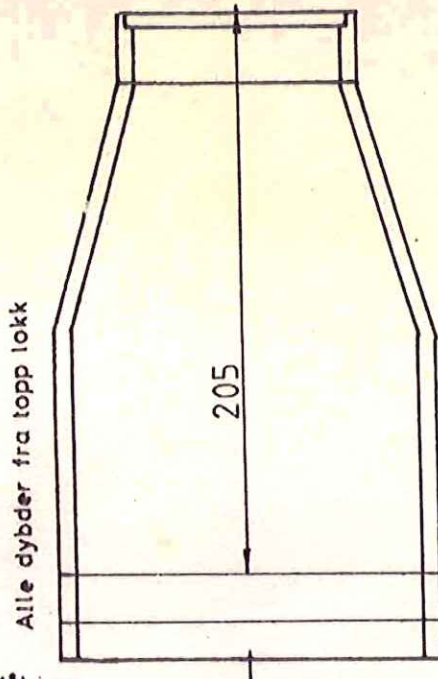

Mål i cm.

Tegnet: 21.09.89 Revidert: *NS*


KUM NR. 4789

28BV

Tidligere kum nr.

V100

Reduksjonsventil

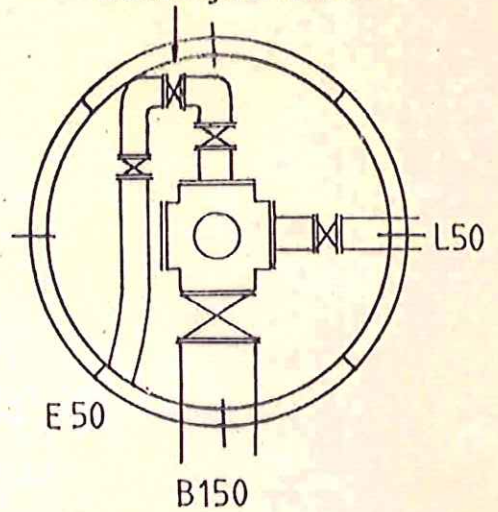

Mål i mm.

A: DUKTILE STØPEJERNRØR
 B: STØPEJERNRØR
 C: PVC TRYKKRØR
 D: PVC RØR
 E: PEL RØR
 F: PEH RØR
 G: BETONGRØR
 H: GLASERTE RØR
 I: ASBESTSEMENTRØR
 J: TRERØR
 K: ANNET
 L: GALVANISERT

V : VANNKUM
 VO: VANN/OVERVANNKUM
 S : SPILLVANNKUM
 F : FELLES KUM (SPILLVANN/OVERVANN)
 VF: VANN/FELLESKUM
 VS: VANN/SPILLVANNKUM

FOTO 911662

BILDE NR 16

