


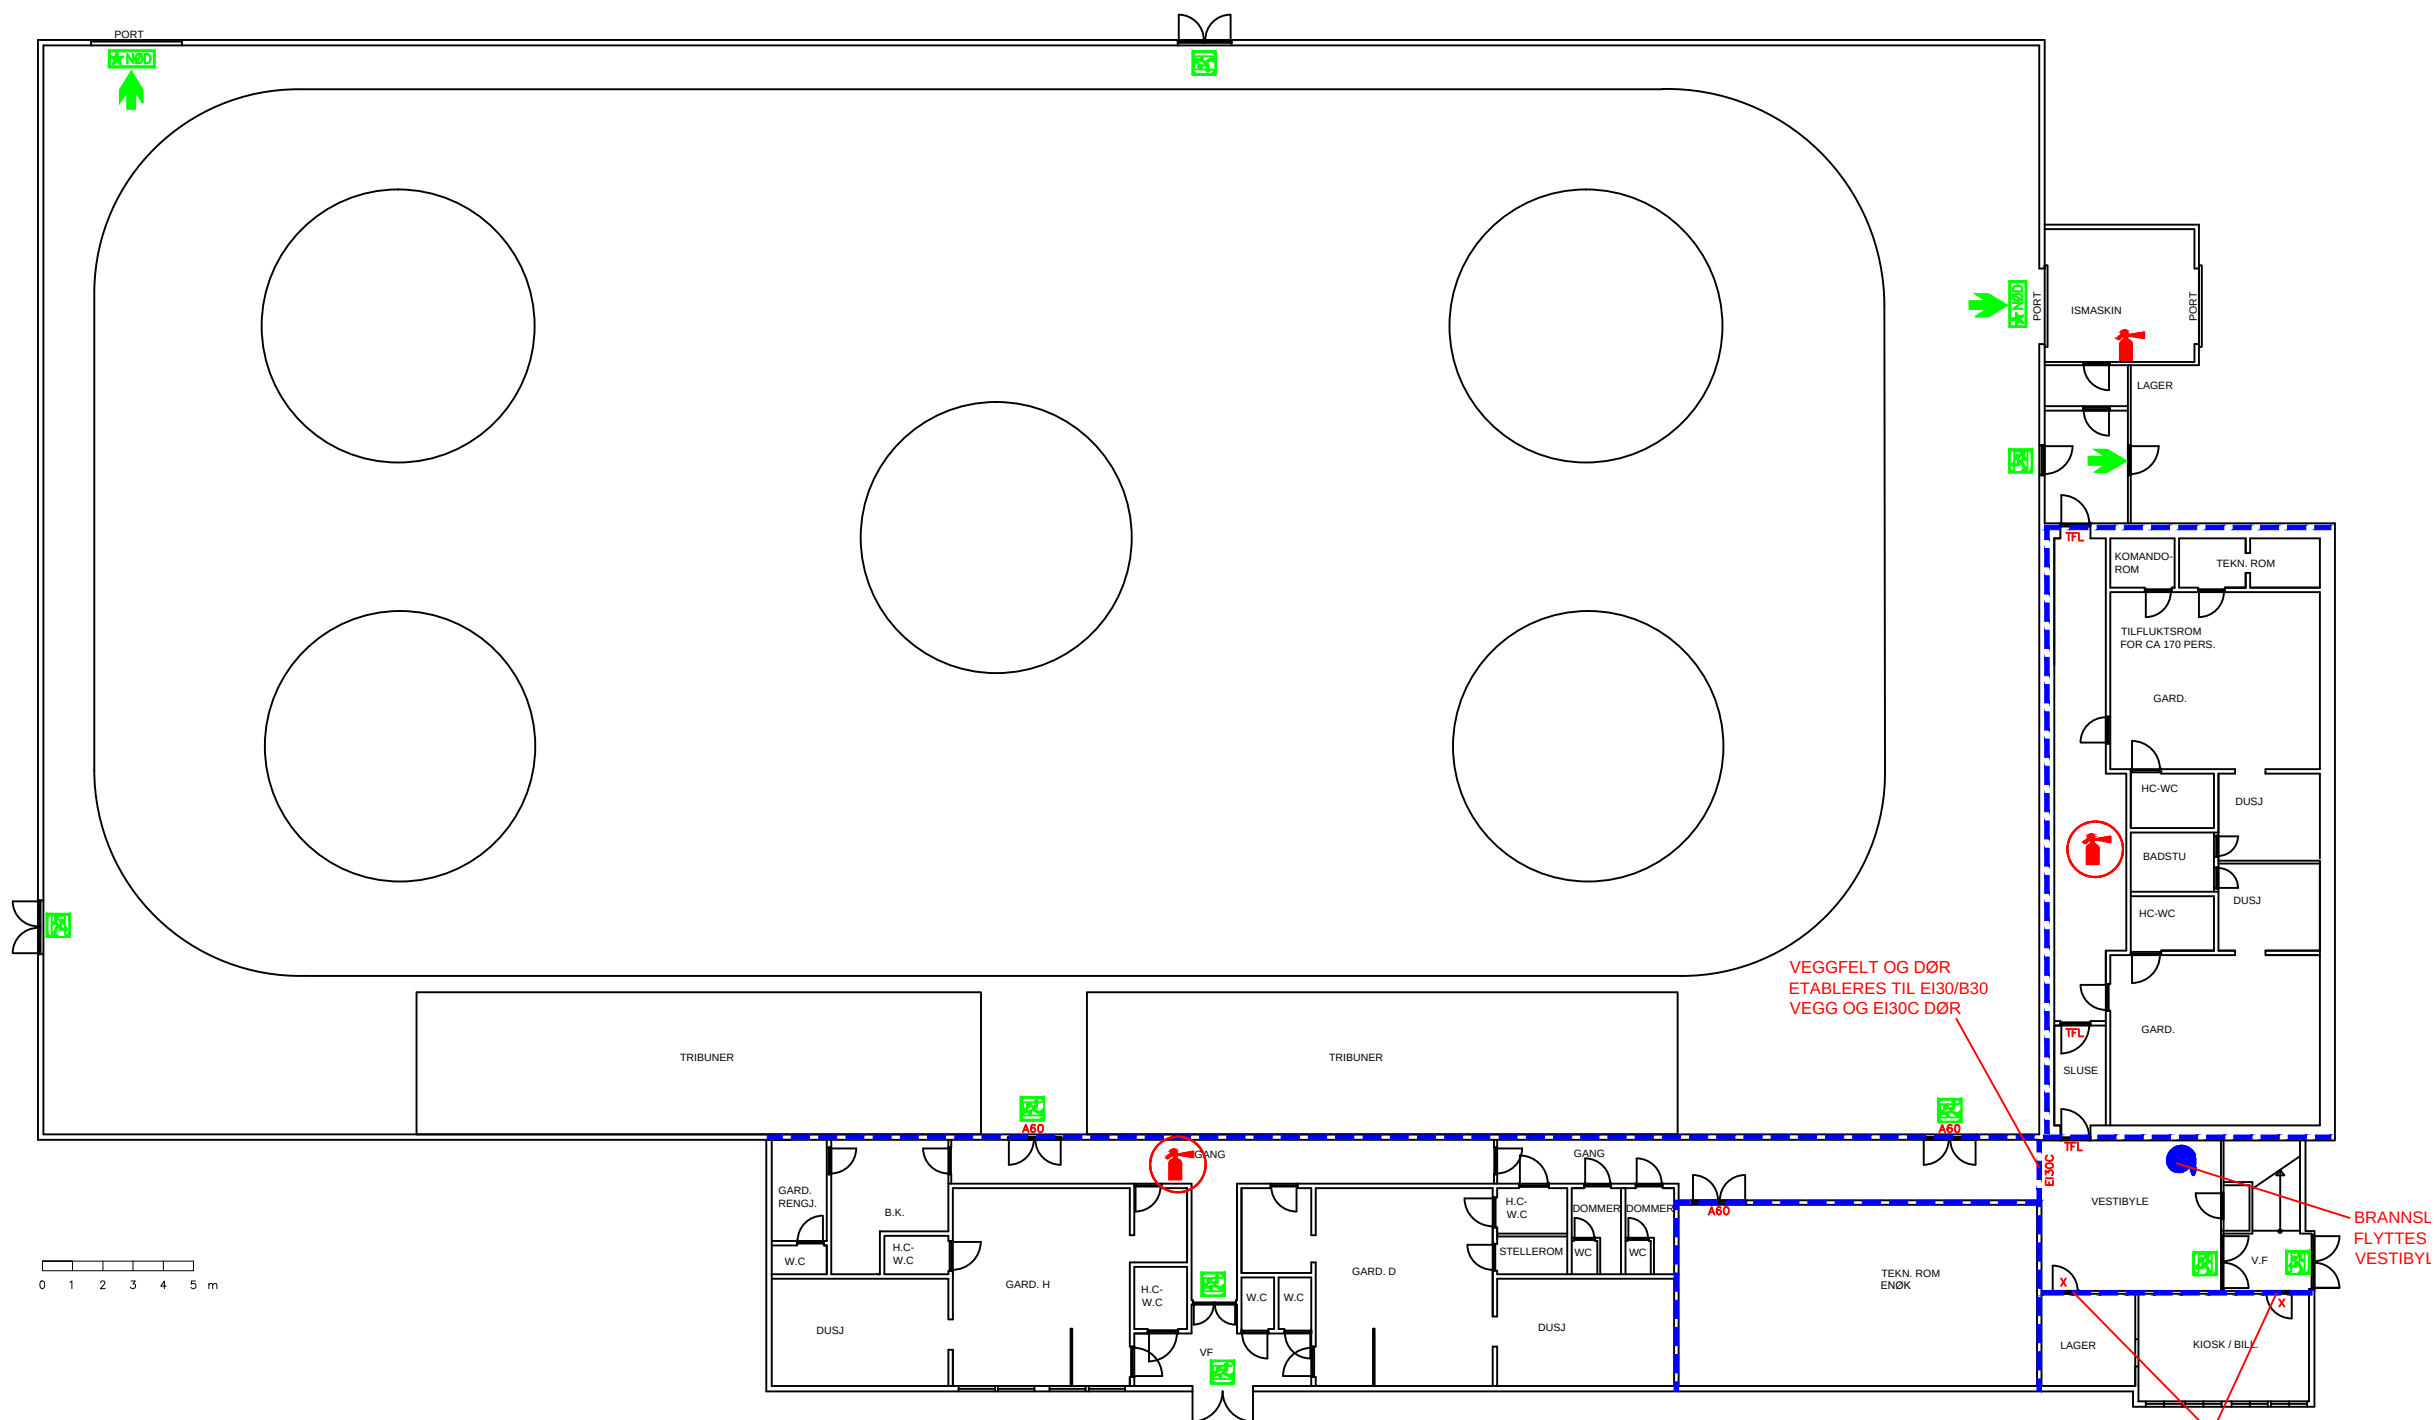

Bygget er ikke kontrollmålt av Roar Jørgensen AS.
Papirkopi mottatt fra Arch Uno.

Rev.: .	Sign.: .	Eier R:\Kontor\Logo\Ringelike Kommune\RingLogo 2006 08.gif	Prosjekt: SCHJONGSHALLEN HØNEFOSS	
Dato: 14.04.08	Tegnet av: OEH		Bygningsdel: PLAN 1. ETASJE	
Prosj.nr. M030	Kontrollert: GST		.	
Utført av:  Roar Jørgensen as Hvervenveien 45, 3511 Hønefoss. Tlf. 32 17 90 00			Mål: 1: 250	Ark: A3
			Tegn.nr.: 505	