


Antatt personbelastning pr rom

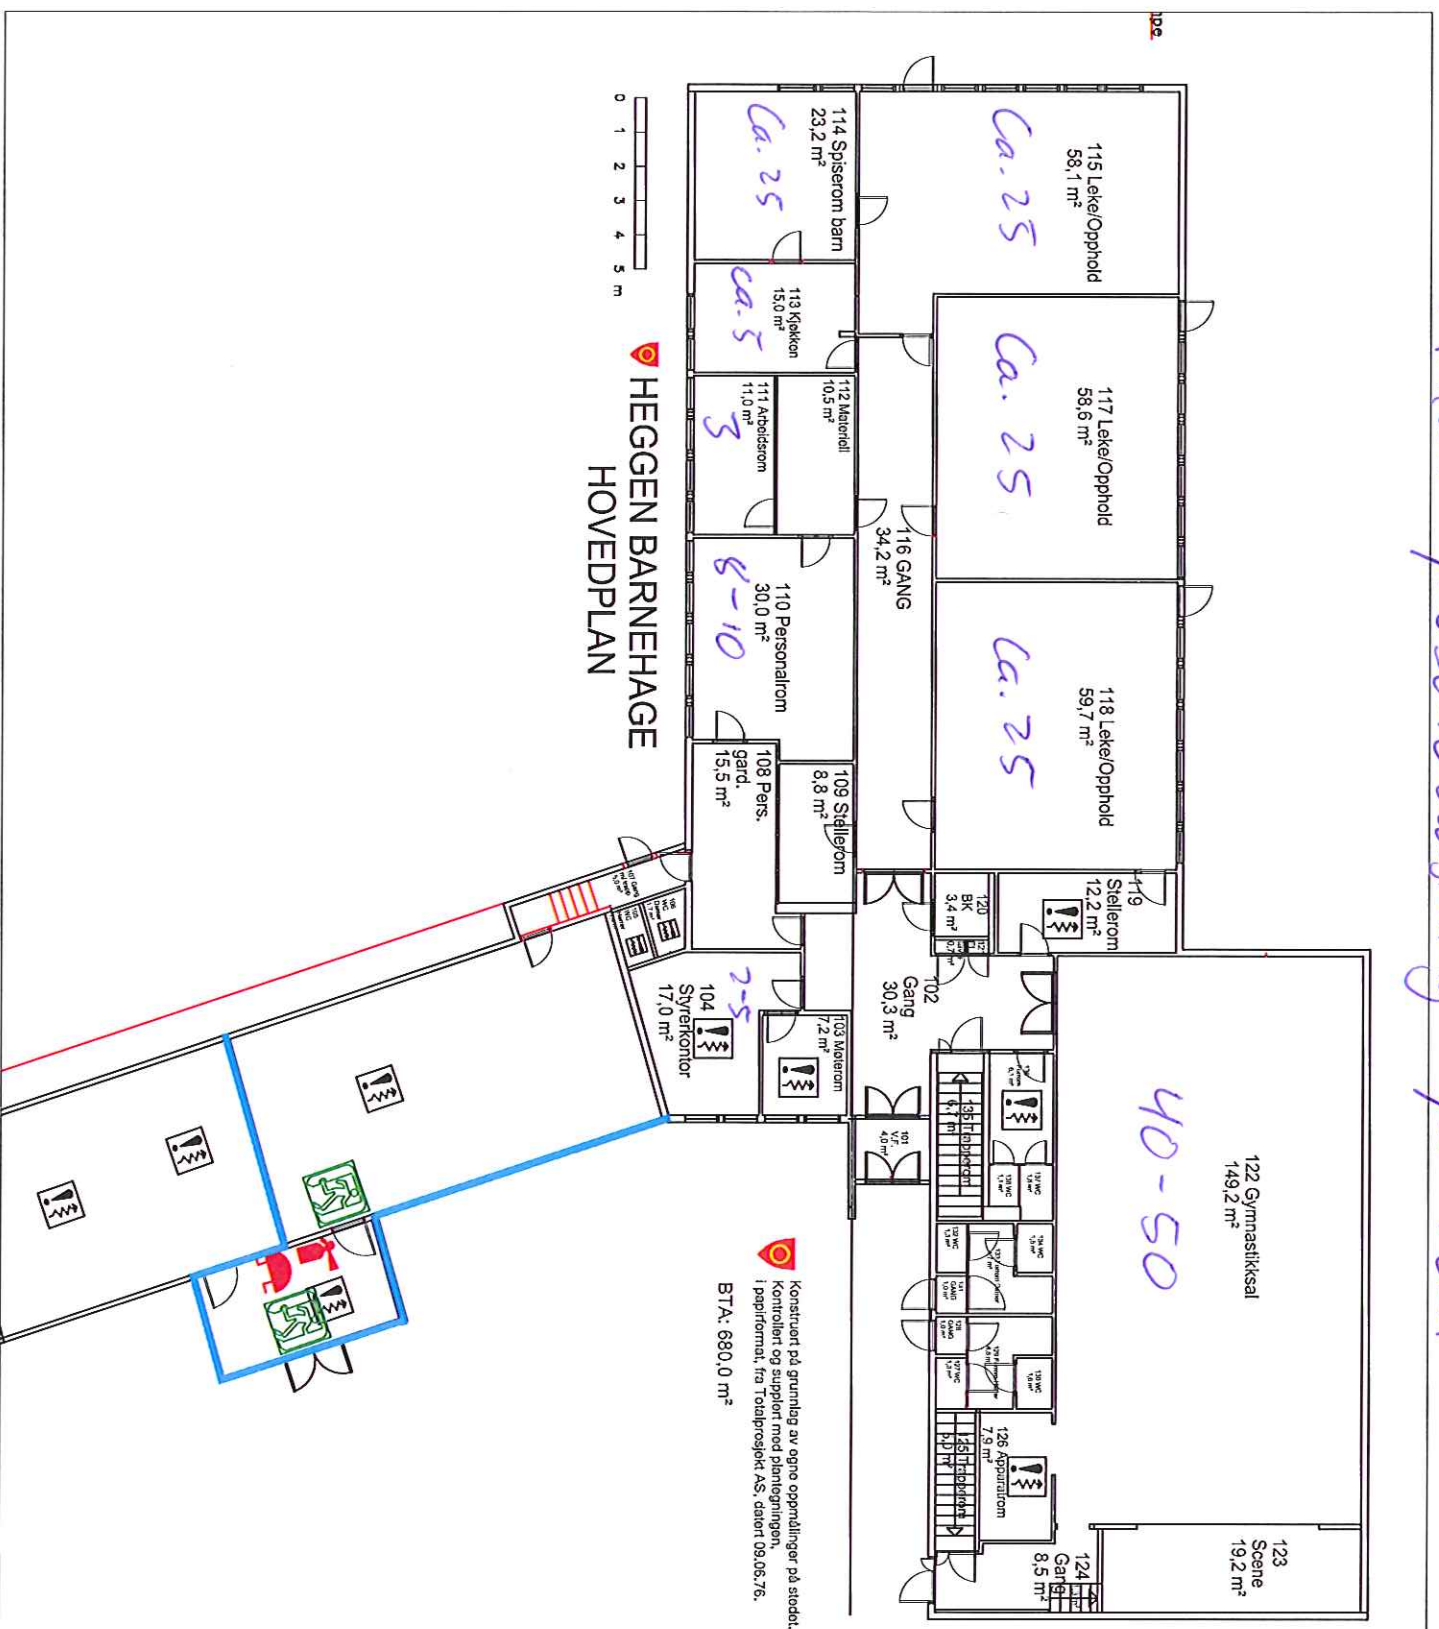

HEGGEN BARNEHAGE
HOVEDPLAN

Konstruert på grunnlag av egne oppmålinger på stedet.
i papirformat, fra Teledprosjekt AS, datert 09.06.76.
BTA: 680,0 m²

- Tegnforklaring:
- Branncellebegrensende
 - Brannsentral
 - Brannstiene m/ brannlampe
 - Røykdetektor
 - Manuell melder
 - Håndsløkker
 - Brannslange
 - Brannklokke
 - Rømningsvei
 - Markeringsslys
 - Ledelys
 - Befæringsnummer
 - : Her står du

01	26.10.2012	Rolleliste	EL
REV.	DVG	HENRIK JOHNSSEN	SMK
Opprisset	Nordland	Kommunale	Prosjektansvarlig
Dato	17.08.2012	Et. Løp	1:100
Heggen barnehage			
Oversikt		TILT. UT	TILT. AV
Tegningens tittel		Tegningsnummer	
Teknisk branntegning			
RINGESVANE KOMMUNE		Sentralbord: 32 11 74 00	
Pb 123 sentrum, 3502 Høyris			