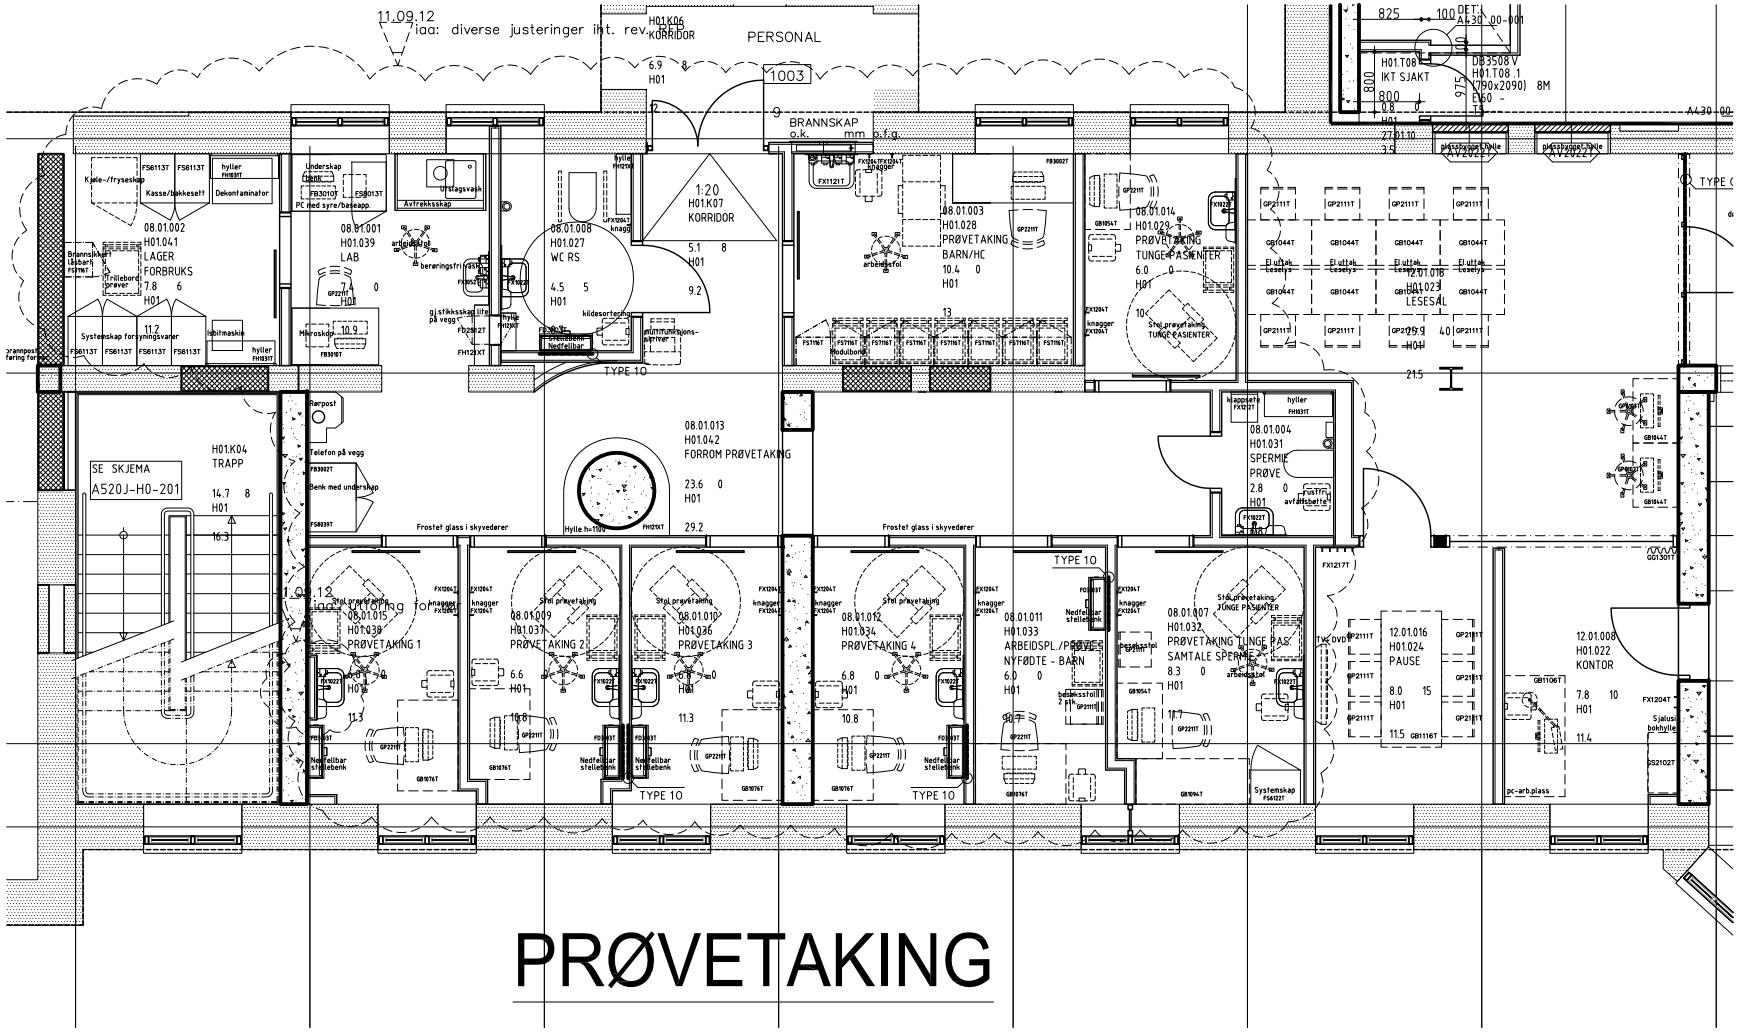

PRØVETAKING