




Symbol forklaring

- Gulvboks - strøm og data uttak i gulvet
-  Kopimaskin
-  Av utstyr - skjerm på vegg
-  Av utstyr - whiteboard
-  Av utstyr - lerret motorisert
-  Av utstyr - prosjektor i taket
-  Vegg males med whiteboard maling

Leveranse oversikt

- 1 Kontor og platemøbler
- 2 Sitte og konferansemøbler
- 3 Bibliotek
- 4 Tillpassede innredninger / finsnekker
- 5 Kopi / Lager / Spesialrom / Miljøstasjoner


REV F	05.09.12	Innredning kopirom	Tegn.av DK	Kontr.av BE
REV G	08.11.12	Møbleringsplaner hovedutsendelse	Tegn.av BB	Kontr.av DK
REV H	13.11.12	Justert møblering	Tegn.av BB	Kontr.av BE
REV I	08.01.13	Rev kopirom	Tegn.av BB	Kontr.av BE

BEATE ELLINGSEN AS
 INTERIØRARKITEKTER
 MØBELDESIGN MINIL
 OSCARSGATE 32
 N-0238 OSLO
 www.beate-ellingsen.no

Tegn.nr
IA - 2-1-00
 Rev.nr Rev.dat
 I 08.01.13

Alle mål må kontrolleres på stedet

ARKITEKT: S+J Arkitekter AS INTERIØRARKITEKT: Beate Ellingsen AS
SSB
 0 etg
Møbleringsplan
 Oslo 03.10.2011 Mål 1:300 Tegn.av BB Kontr.av DK

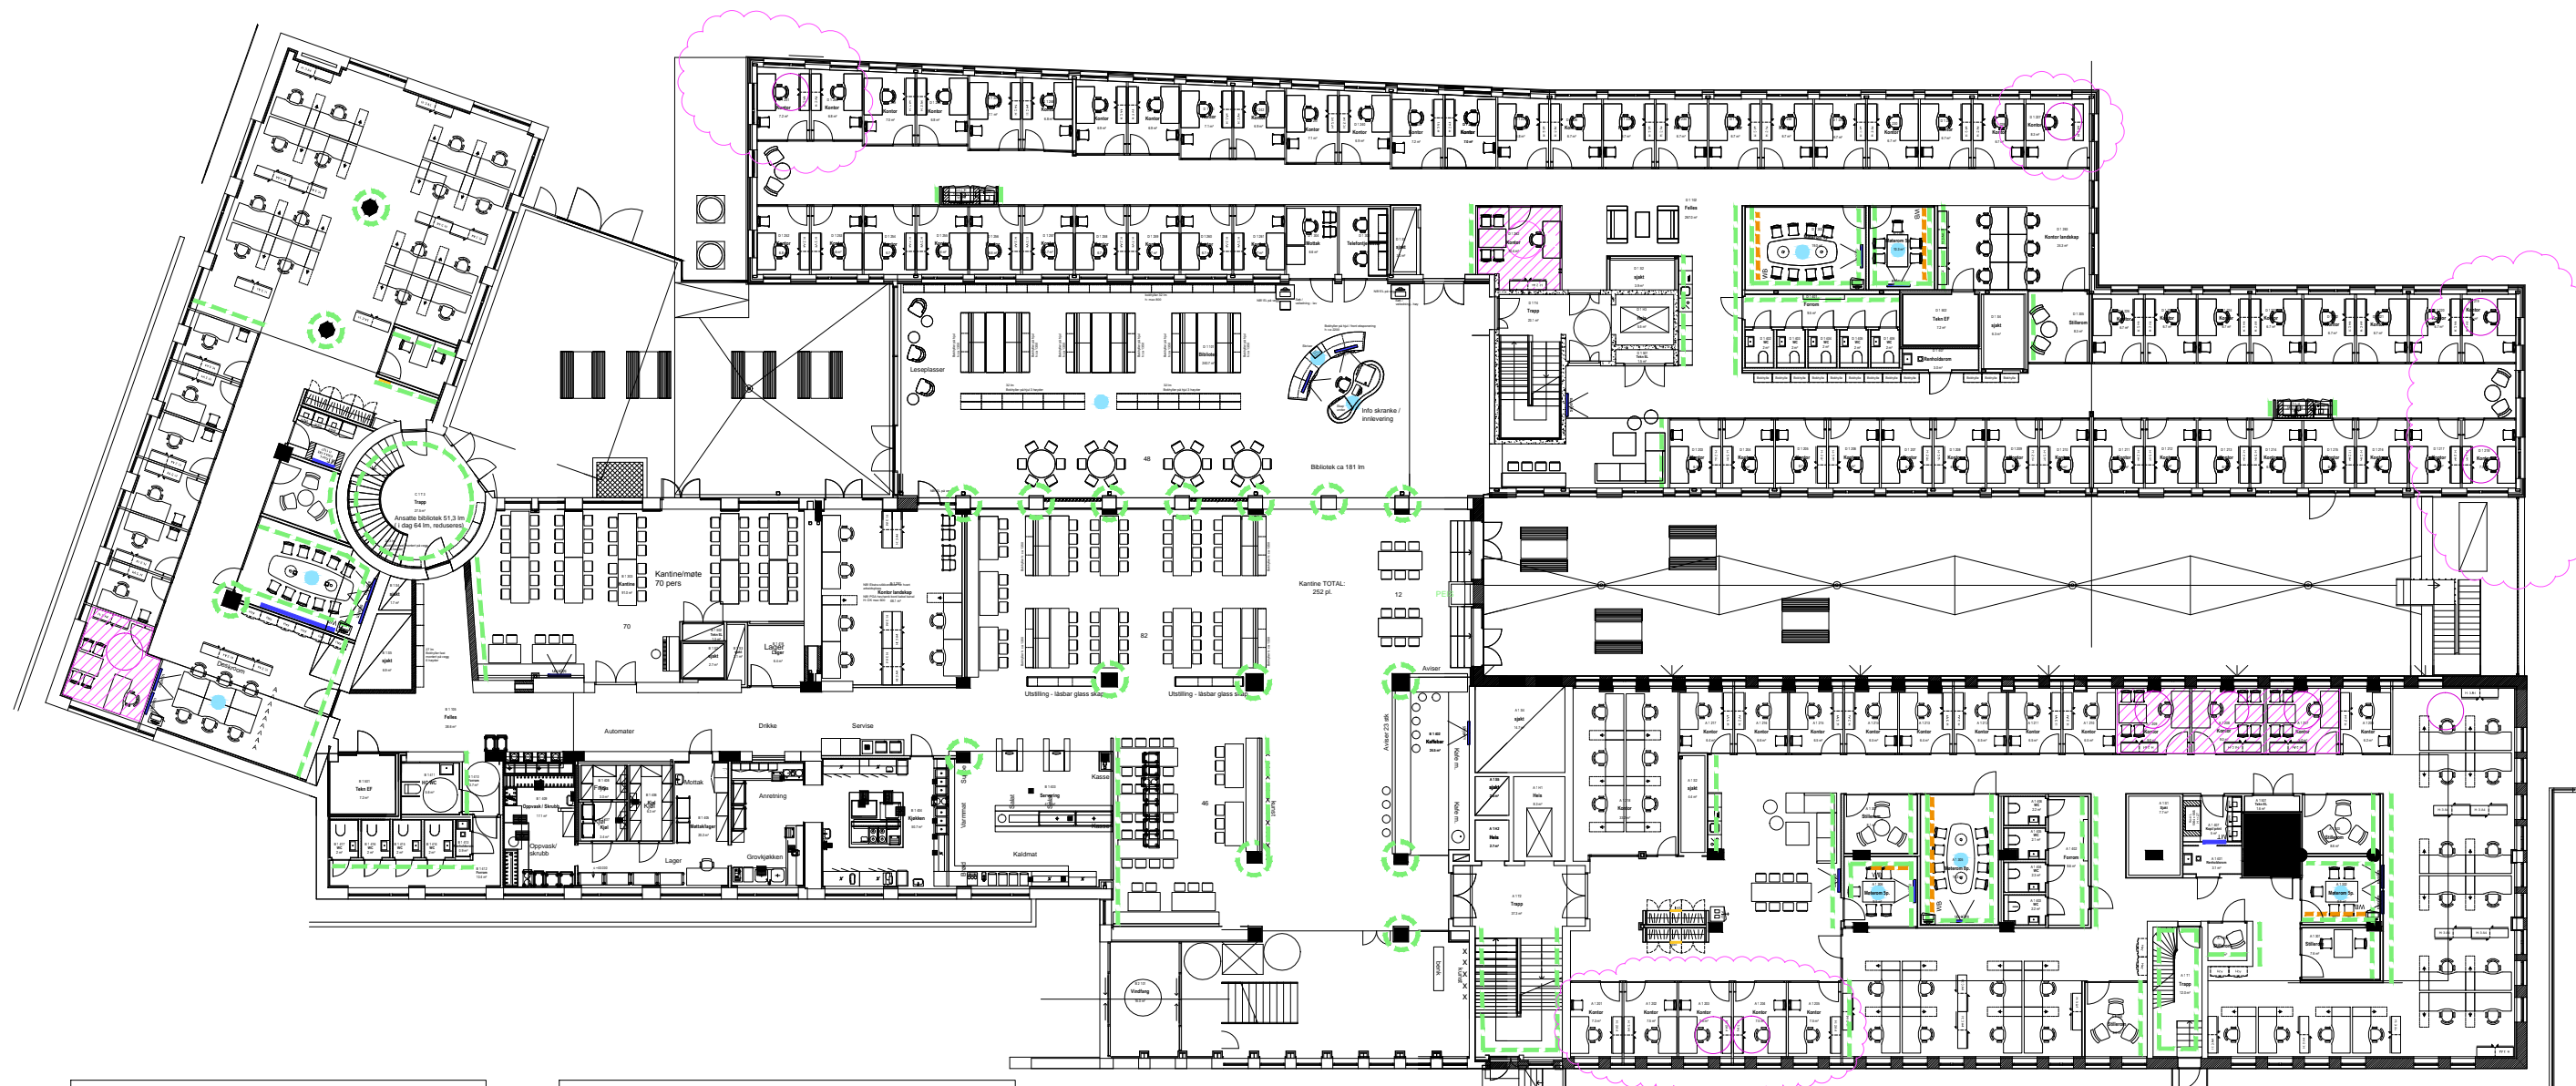

Symbol forklaring

- Gulvboks - strøm og data uttak i gulvet
- Kopimaskin
- Av utstyr - skjerm på vegg
- Av utstyr - whiteboard
- Av utstyr - lerret motorisert
- Av utstyr - prosjektør i taket
- Vegg males med whiteboard maling

Leveranse oversikt

- Vedal leveranse
- 0 Gjenbruk
 - 1 Kontor og platemøbler
 - 2 Sitte og konferansemøbler
 - 3 Bibliotek
 - 4 Tillpassede innredninger / finsnekker
 - 5 Kopi / Lager / Spesialrom / Miljøstasjoner

REV M	05.09.12	Innredning kopirom	Tegn.av DK	Kontr.av BE
REV O	08.11.12	Møbleringsplaner hovedutsendelse	Tegn.av BB	Kontr.av DK
REV P	14.11.12	Justert møblering	Tegn.av BB	Kontr.av BE
REV Q	08.01.13	Rev. kopinisje D-fløy, kopirom, møblering sitteområde kantine	Tegn.av BB	Kontr.av BE

BEATE ELLINGSEN AS
 INTERIØRARKITEKTER
 MØBELDESIGN MINIL
 OSCARSGATE 32
 N-0238 OSLO
 www.beate-ellingsen.no

Tegn.nr	
IA - 2-1-01	
Rev.nr	Rev.dat
Q	08.01.13

Alle mål må kontrolleres på stedet

ARKITEKT: S+J Arkitekter AS	INTERIØRARKITEKT: Beate Ellingsen AS
SSB	
1 etg	
Møbleringsplan	
Oslo 03.10.2011	Mål 1:300
Tegn.av BB Kontr.av BE	



Symbol forklaring

- Gulvboks - strøm og data uttak i gulvet
- Kopimaskin
- Av utstyr - skjerm på vegg
- Av utstyr - whiteboard
- Av utstyr - lerret motorisert
- Av utstyr - prosjektør i taket
- Vegg males med whiteboard maling

Leveranse oversikt

- 1 Kontor og platemøbler
- 2 Sitte og konferansemøbler
- 3 Bibliotek
- 4 Tillpassede innredninger / finsnekker
- 5 Kopi / Lager / Spesialrom / Miljøstasjoner



REV N	05.09.12	Innredning kopirom	Tegn.av DK	Kontr.av BE
REV O	08.11.12	Møbleringsplaner hovedutsendelse	Tegn.av BB	Kontr.av DK
REV P	14.11.12	Justert møblering	Tegn.av BB	Kontr.av BE
REV Q	08.01.13	Justert møblering	Tegn.av BB	Kontr.av BE

BEATE ELLINGSEN AS
 INTERIØRARKITEKTER
 MØBELDESIGN MINIL
 OSCARSGATE 32
 N-0238 OSLO
 www.beate-ellingsen.no

Tegn.nr
IA - 2-1-02
 Rev.nr Rev.dato
Q 08.01.13

Alle mål må kontrolleres på stedet

ARKITEKT: S+J Arkitekter AS INTERIØRARKITEKT: Beate Ellingsen AS
SSB
2 etg
Møbleringsplan
 Oslo 03.10.2011 Mål 1:300 Tegn.av BB Kontr.av BE

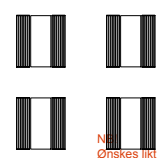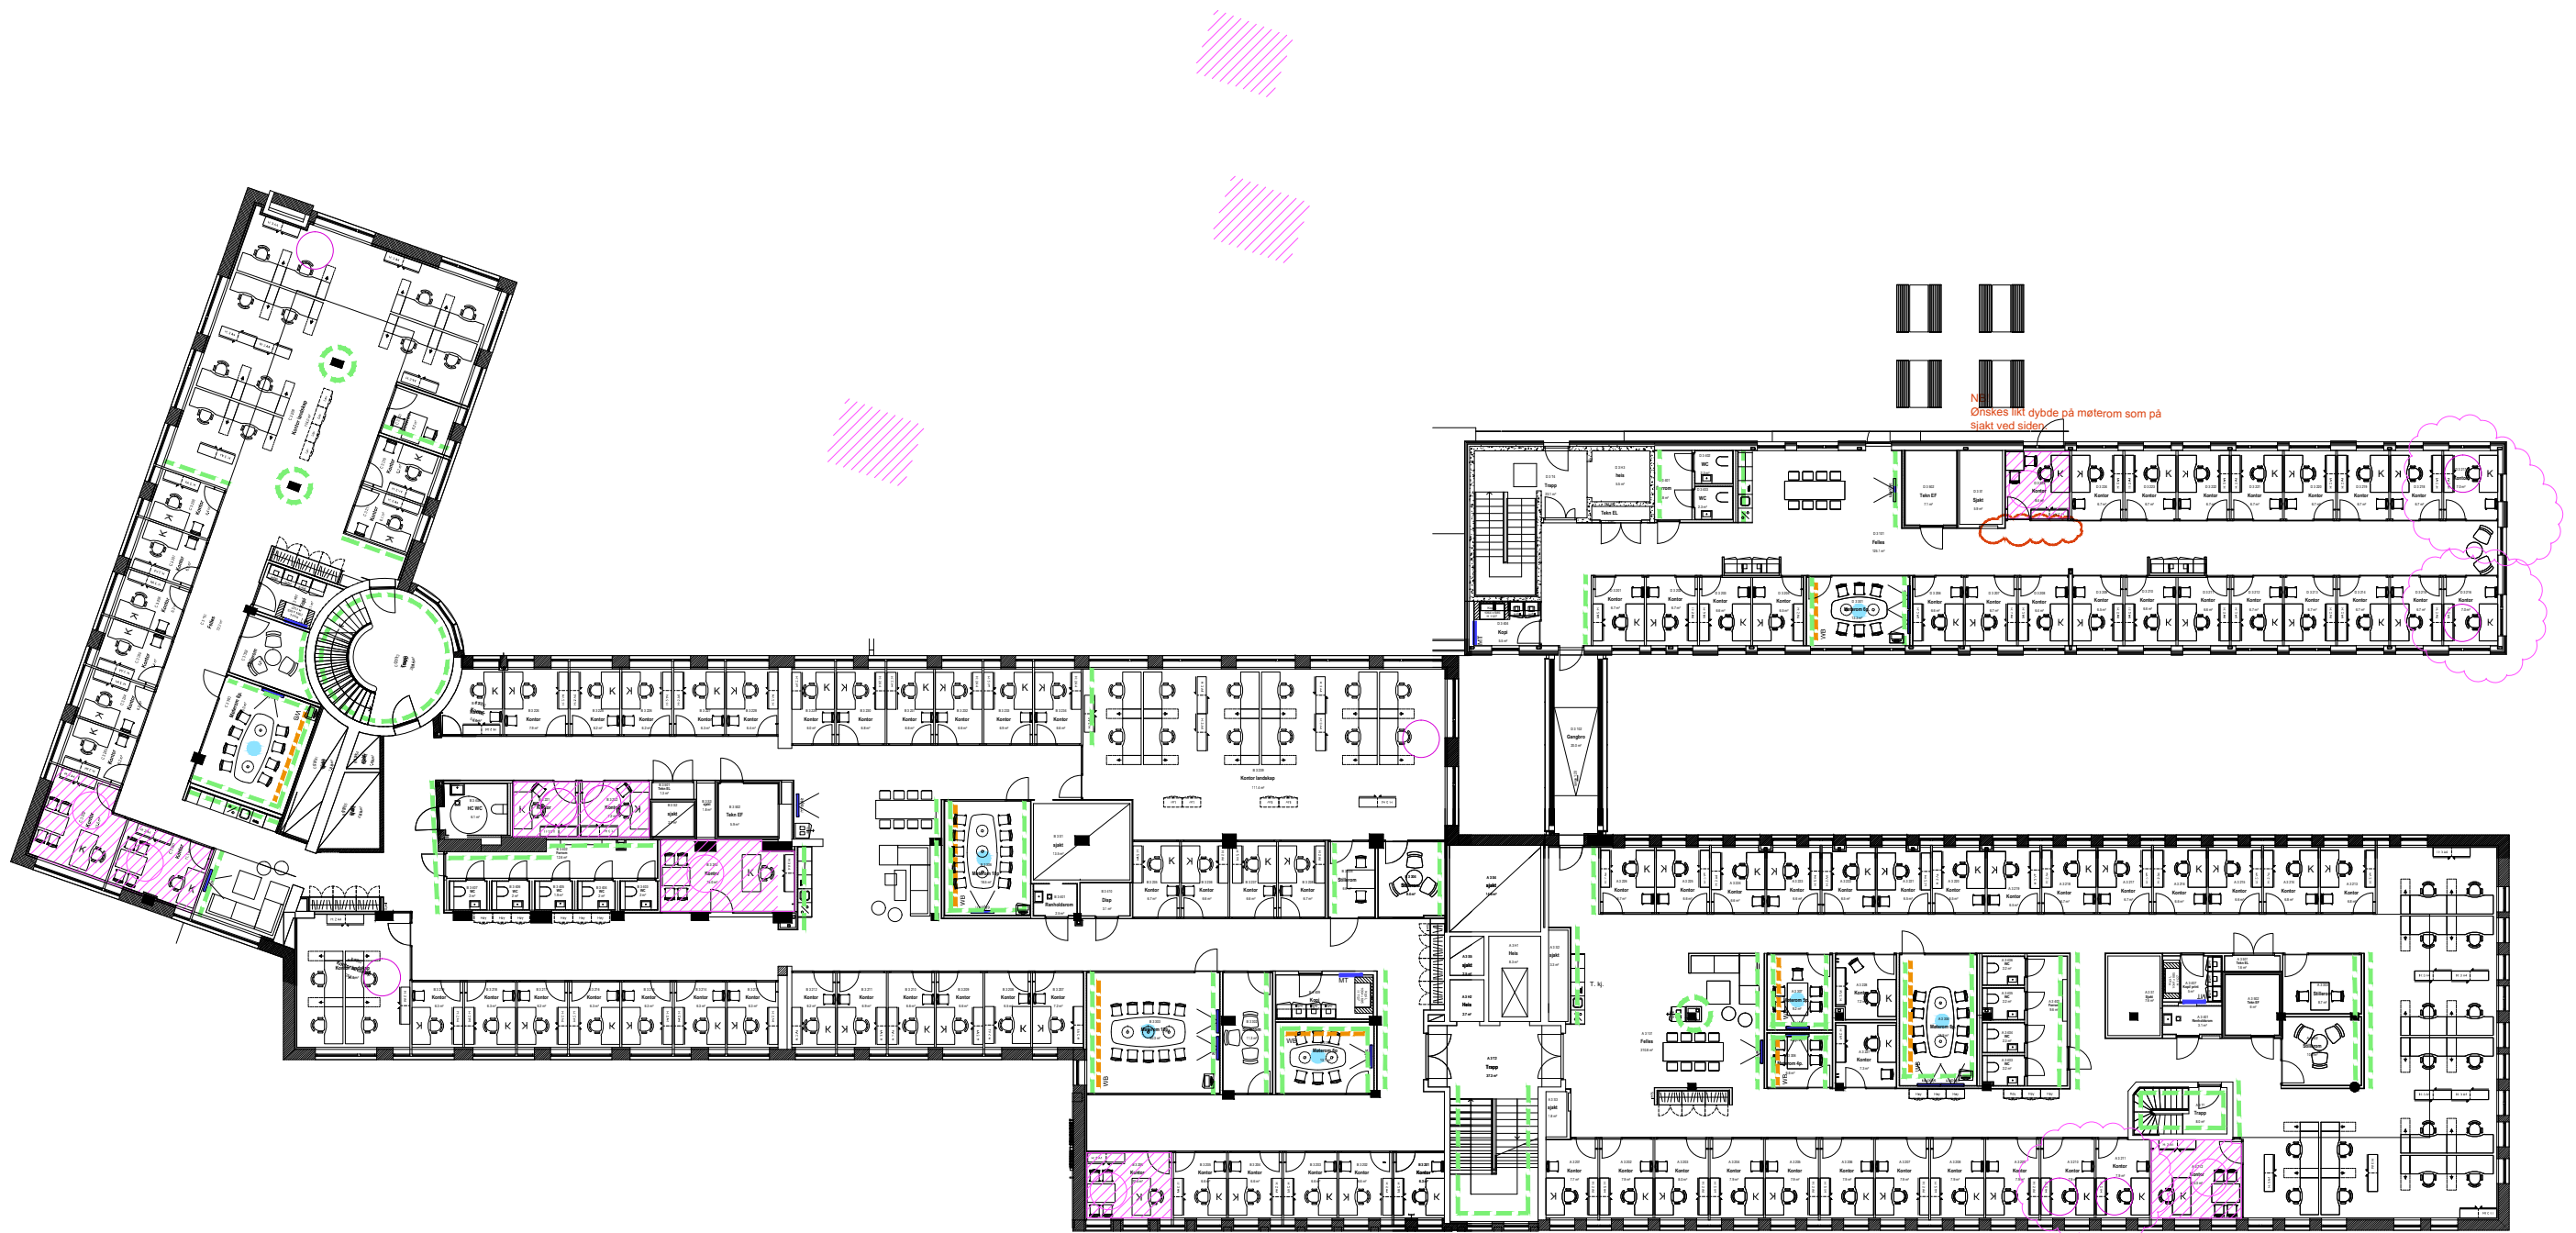

Ønskes liki dybde på møterom som på sjakt ved siden

Symbol forklaring

- Gulvboks - strøm og data uttak i gulvet
- Kopimaskin
- Av utstyr - skjerm på vegg
- Av utstyr - whiteboard
- Av utstyr - lerret motorisert
- Av utstyr - prosjektør i taket
- Vegg males med whiteboard maling

Leveranse oversikt

- 1 Kontor og platemøbler
- 2 Sitte og konferansemøbler
- 3 Bibliotek
- 4 Tillpassede innredninger / finsnekker
- 5 Kopi / Lager / Spesialrom / Miljøstasjoner


REV M	05.09.12	Innredning kopirom	Tegn.av DK	Kontr.av BE
REV N	08.11.12	Møbleringsplaner hovedutsendelse	Tegn.av BB	Kontr.av DK
REV O	14.11.12	Justert møblering	Tegn.av BB	Kontr.av BE
REV P	08.01.13	Rev kopinisjer, kopirom	Tegn.av BB	Kontr.av BE

BEATE ELLINGSEN AS
 INTERIØRARKITEKTER
 MØBELDESIGN MINIL
 OSCARSGATE 32
 N-0238 OSLO
 www.beate-ellingsen.no

Tegn.nr
IA - 2-1-03
 Rev.nr Rev.dat
P 08.01.13

Alle mål må kontrolleres på stedet

ARKITEKT: S+J Arkitekter AS INTERIØRARKITEKT: Beate Ellingsen AS
SSB
3 etg
Møbleringsplan
 Oslo 03.10.2011 Mål 1:300 Tegn.av BB Kontr.av DK

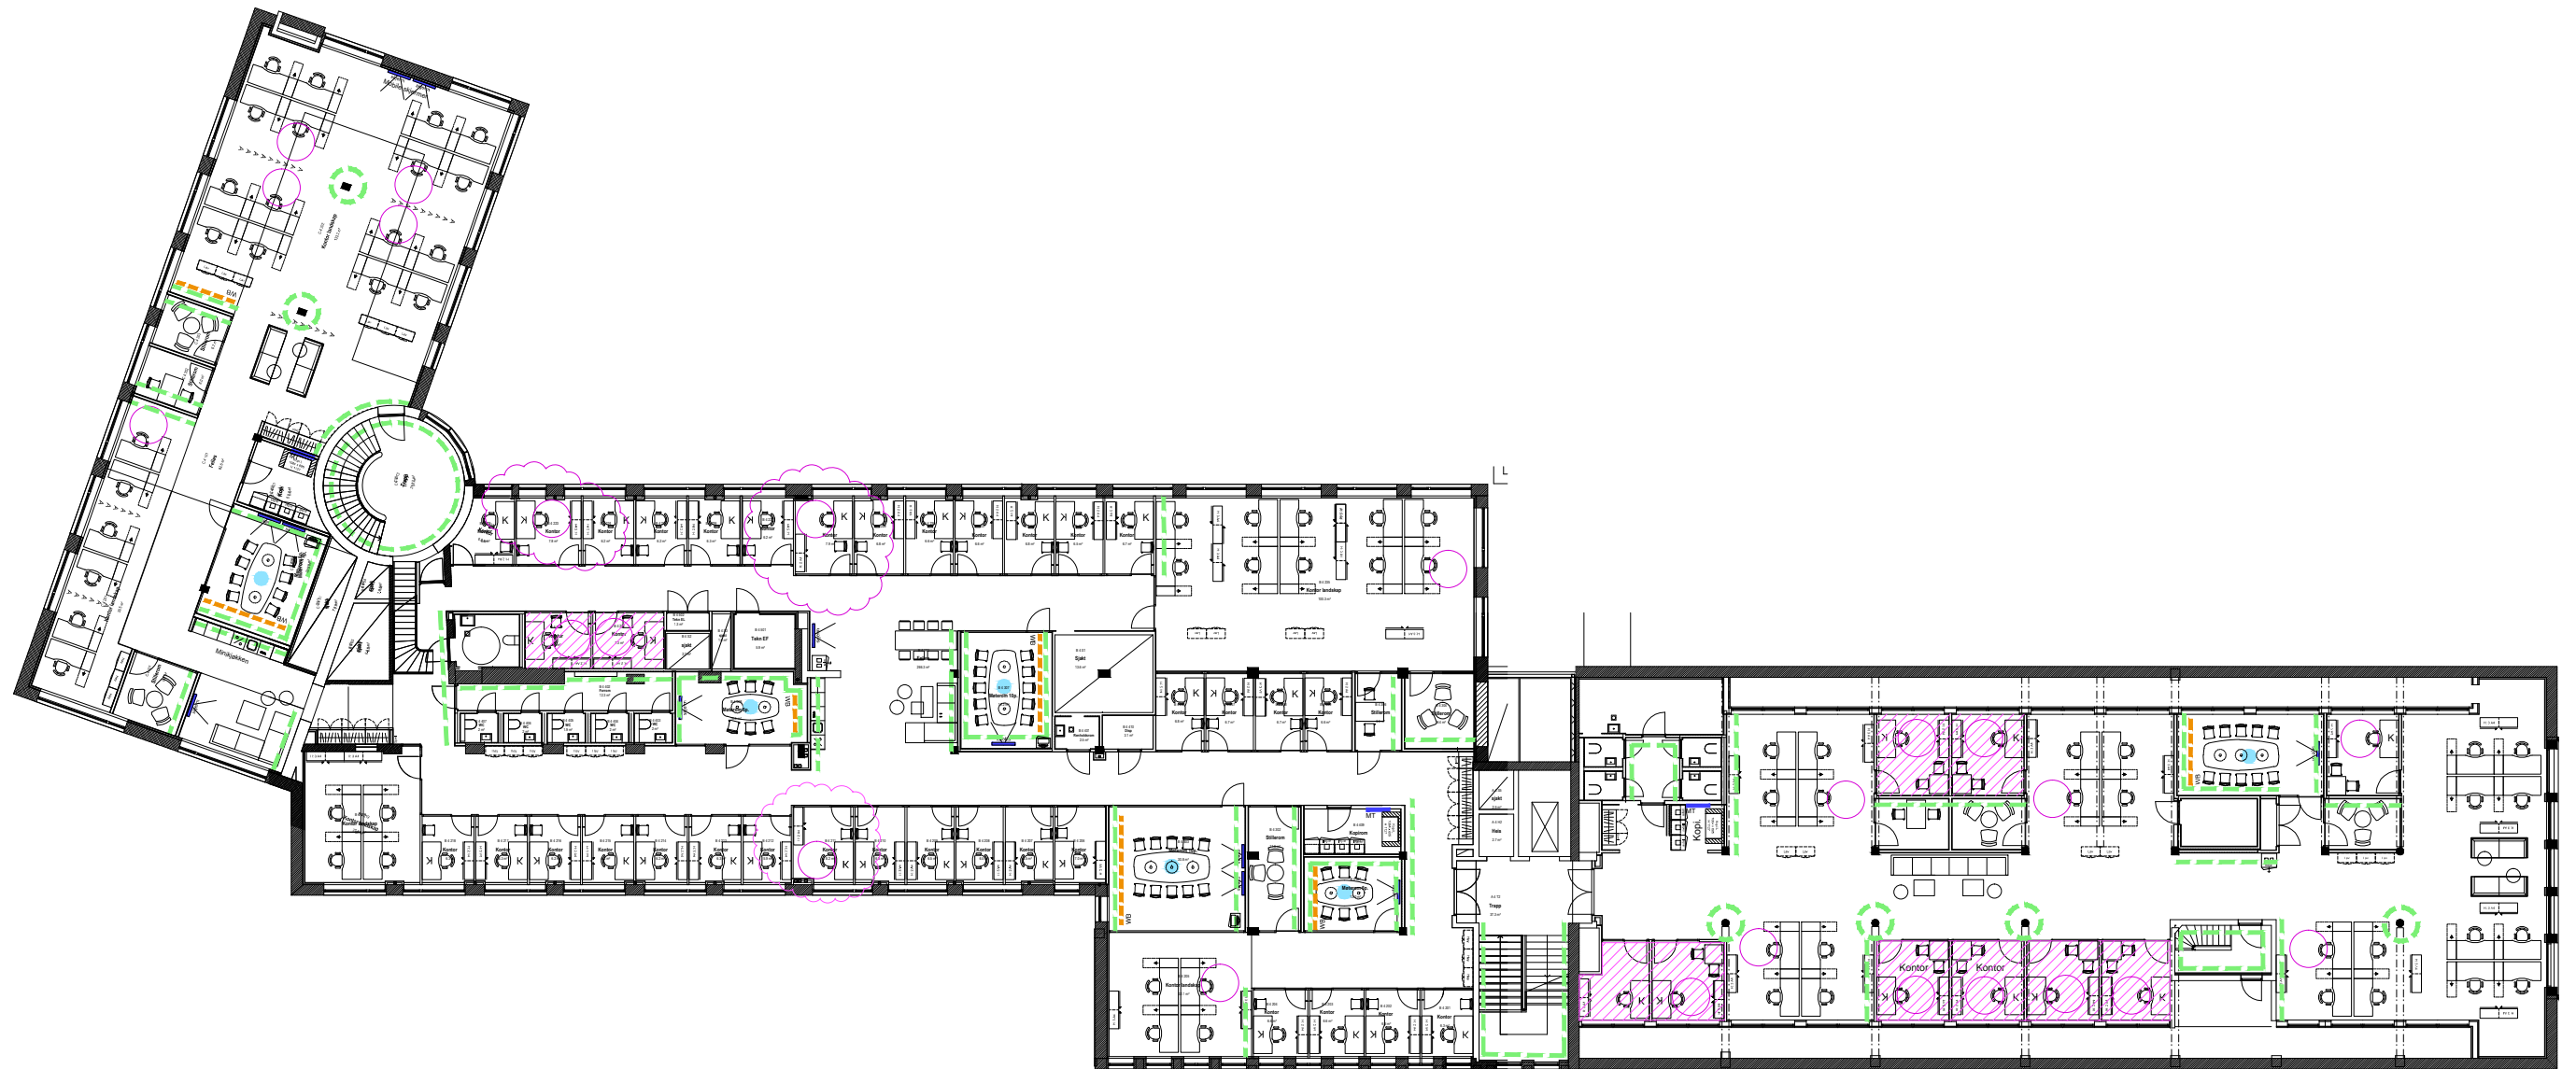

Symbol forklaring

- Gulvboks - strøm og data uttak i gulvet
- Kopimaskin
- Av utstyr - skjerm på vegg
- Av utstyr - whiteboard
- Av utstyr - lerret motorisert
- Av utstyr - prosjektør i taket
- Vegg males med whiteboard maling
- Universell utforming

Leveranse oversikt

- 1 Kontor og platemøbler
- 2 Sitte og konferansemøbler
- 3 Bibliotek
- 4 Tillpassede innredninger / finsnekker
- 5 Kopi / Lager / Spesialrom / Miljøstasjoner

REV M	05.09.12	Innredning kopirom	Tegn.av DK	Kontr.av BE
REV N	07.11.12	Møbleringsplaner hovedutsendelse	Tegn.av BB	Kontr.av DK
REV O	14.11.12	Justert møblering	Tegn.av BB	Kontr.av DK
REV P	08.01.13	Rev kopirom	Tegn.av BB	Kontr.av BE

BEATE ELLINGSEN AS
 INTERIØRARKITEKTER
 MØBLEDISIGN MINIL
 OSCARSGATE 32
 N-0238 OSLO
 www.beate-ellingsen.no

Tegn.nr
IA - 2-1-04
 Rev.nr Rev.dato
P 08.01.13

Alle mål må kontrolleres på stedet

ARKITEKT: S+J Arkitekter AS INTERIØRARKITEKT: Beate Ellingsen AS
SSB
4 etg
Møbleringsplan
 Oslo 03.10.2011 Mål 1:300 Tegn.av BB Kontr.av DK



Symbol forklaring

- Gulvboks - strøm og data uttak i gulvet
- Kopimaskin
- Av utstyr - skjerm på vegg
- Av utstyr - whiteboard
- Av utstyr - lerret motorisert
- Av utstyr - prosjektør i taket
- Vegg males med whiteboard maling

Leveranse oversikt

- 1 Kontor og platemøbler
- 2 Sitte og konferansemøbler
- 3 Bibliotek
- 4 Tillpassede innredninger / finsnekker
- 5 Kopi / Lager / Spesialrom / Miljøstasjoner

REV M	05.09.12	Innredning kopirom	Tegn.av DK	Kontr.av BE
REV O	07.11.12	Møbleringsplan hovedutsendelse	Tegn.av BB	Kontr.av DK
REV P	14.11.12	Justert møblering	Tegn.av BB	Kontr.av BE
REV Q	08.01.13	Rev kopirom	Tegn.av BB	Kontr.av BE

BEATE ELLINGSEN AS
 INTERIØRARKITEKTER
 MØBELDESIGN MNIL
 OSCARSGATE 32
 N-0238 OSLO
 www.beate-ellingsen.no

Tegn.nr	IA - 2-1-05
Rev.nr	Q
Rev.dato	08.01.13

Alle mål må kontrolleres på stedet

ARKITEKT: S+J Arkitekter AS	INTERIØRARKITEKT: Beate Ellingsen AS
SSB	
5 etg	
Møbleringsplan	
Oslo 03.10.2011	Mål 1:300
	Tegn.av BB Kontr.av DK