LISTE VEGGTYPER

For spesifikasjoner, jmf. teknisk beskrivelse
HOVEDENTREPRISE E200 for Lom Fleirbrukshus

IV-01 Innervegg dbl gips, EI60/48dB
13 mm hard gips
13 mm gips
100 mm bindingsverk av stål tynnplateprofiler med 100 mm mineralull
13 mm gips
13 mm hard gips

IV-02a Innervegg dbl gips, EI60/48dB, flis 1 side
ca. 15 mm fliskonstruksjon
2 x 13 mm gips
100 mm bindingsverk av stål tynnplateprofiler med 100 mm mineralull
13 mm gips
13 mm hard gips

IV-02b Dbl gips, EI60/48dB, membran og flis 1 side
ca. 15 mm fliskonstruksjon
13 mm Litex membranplate eller tilsvarende
2 x 13 mm gips
100 mm bindingsverk av stål tynnplateprofiler med 100 mm mineralull
13 mm gips
13 mm hard gips

IV-03 Innervegg gips, 48dB, flis 2 sider
ca. 15 mm fliskonstruksjon
2 x 13 mm gips
100 mm bindingsverk av stål tynnplateprofiler med 100 mm mineralull
2 x 13 mm gips
ca. 15 mm fliskonstruksjon

IV-04 Innervegg gips og OSB, membran og flis 1 side
ca. 15 mm fliskonstruksjon
13 mm Litex membranplate eller tilsvarende
12 mm OSB-plater
100 mm bindingsverk av stål tynnplateprofiler med 100 mm mineralull
13 mm hard gips

IV-05 Innervegg 1 OSB, 1 membran, flis 2 sider
ca. 15 mm fliskonstruksjon
13 mm Litex membranplate eller tilsvarende
12 mm OSB-plater
100 mm bindingsverk av stål tynnplateprofiler med 100 mm mineralull
2 x 13 mm gips
ca. 15 mm fliskonstruksjon

IV-06 200mm påforing gips og OSB, flis 1 side
ca. 15 mm fliskonstruksjon
13 mm gips
12 mm OSB-plater
200 mm bindingsverk av stål tynnplateprofiler med 200 mm mineralull

IV-07a Innervegg enkel gips / 1 lag OSB, 40dB
13 mm hard gips
12 mm OSB-plater
100 mm bindingsverk av stål tynnplateprofiler med 100 mm mineralull
13 mm hard gips

IV-07b Innervegg enkel gips / 2 lag OSB, 40dB
13 mm hard gips
12 mm OSB-plater
100 mm bindingsverk av stål tynnplateprofiler med 100 mm mineralull
12 mm OSB-plater
13 mm hard gips

IV-07c Innervegg dbl gips / 1 lag OSB, 48dB
13 mm hard gips
13 mm gips
12 mm OSB-plater
100 mm bindingsverk av stål tynnplateprofiler med 100 mm mineralull
13 mm gips
13 mm hard gips

IV-07d Innervegg dbl gips / 2 lag OSB, 48dB
13 mm hard gips
13 mm gips
12 mm OSB-plater
100 mm bindingsverk av stål tynnplateprofiler med 100 mm mineralull
12 mm OSB-plater
13 mm gips
13 mm hard gips

IV-09 50mm påforing storsal
18 mm krysssfiner, perforert
tekstilduk, farge oppgis av arkitekt
50 mm påforing av stål tynnplateprofiler med 50 mm mineralull

IV-09b 150mm påforing storsal
13 mm gips
150 mm påforing av stål tynnplateprofiler

IV-10 Innervegg gipsplater
13 mm hard gips
100 mm bindingsverk av stål tynnplateprofiler med 100 mm mineralull
13 mm hard gips

IV-11a Innervegg gips og panel
13 mm hard gips
13 mm gips
100 mm bindingsverk av stål tynnplateprofiler med 100 mm mineralull
13 mm gips
36x48 mm utlekting
22x145 mm stående glattpanel, fabrikklakkert

IV-11b Innervegg gips og panel EI60
13 mm hard gips
13 mm gips
100 mm bindingsverk av stål tynnplateprofiler med 100 mm mineralull
2 x 13 mm gips
36x48 mm utlekting
22x145 mm stående glattpanel, fabrikklakkert

IV-11c Innervegg akustikkpanel EI60
2 x 13 mm gips
48x73 mm bindingsverk med 75 mm isolasjon
akustikkduk, farge oppgis av arkitekt
36x36 mm stående spiler i furu med spaltebredde 25 mm, fabrikklakkert

IV-12 Innervegg regirom, "rom-i rom"
36x36 mm stående spiler i furu med spaltebredde 25 mm, fabrikklakkert
akustikkduk, farge oppgis av arkitekt
48x48 mm utlekting med 50 mm isolasjon
13 mm gips
48x73 mm bindingsverk av tre med 75 mm mineralull

IV-13a 50mm påforing gips
13 mm hard gips
13 mm gips
50 mm utlekting med 50 mm mineralull

IV-13b 50mm påforing branngips EI60
2 x 15 mm branngips
50 mm utlekting med 50 mm mineralull

IV-14 Skjørt gipsplatevegg
13 mm hard gips
100 mm bindingsverk med 100 mm mineralull
Underkant 13 mm hard gips

IV-15 Skillevegg av massivtre
100 mm massivtre frittstående veggelement

IV-16 50mm påforing med panel
22x145 glattpanel
Rockwool vindsperre eller tilsvarende, godkjent for innvendig bruk
48x48 utlekting med 50 mm mineralull

IV-17 Innervegg gips og 2 OSB, 2 flis, 1 membran
ca. 15 mm fliskonstruksjon
13 mm Litex membranplate eller tilsvarende
12 mm OSB-plater
200 mm bindingsverk av stål tynnplateprofiler med 200 mm mineralull
12 mm OSB-plater
13 mm gips
ca. 15 mm fliskonstruksjon

IV-18 50mm påforing OSB for membran og flis
ca. 15 mm fliskonstruksjon
13 mm Litex membranplate eller tilsvarende
12 mm OSB-plater
50 mm utlekting av stål tynnplateprofiler med 50 mm mineralull

IV-19 100mm påforing OSB for membran og flis
ca. 15 mm fliskonstruksjon
13 mm Litex membranplate eller tilsvarende
12 mm OSB-plater
100 mm utlekting av stål tynnplateprofiler med 100 mm mineralull

IV-20 Innervegg tegl EI60
tegl tilpasses eksisterende tegl i Lom samfunnshus
pusskonstruksjon store flater begge sider; grunning, slemming og finslemming

IV-21 Innervegg tegl
lys tegl, type oppgis av arkitekt
lyse fuger, farge oppgis av arkitekt

IV-22 Innervegg lettklinker
175mm lettklinkerblokk
finkornet pussoverflate begge sider

IV-23 NY: Sjaktvegger EI60
2 x 15 mm branngips
100 mm bindingsverk av stål tynnplateprofiler

YV-01 Yttervegg idrettshall
100 mm massivtre
Rockwool vindsperre el.tilsv.
200 Rockwool Flex systemvegg el.tilsv.
28x95 mm utlekting inkl. forankret topplanke 14x148 mm
28x198 mm dobbeltfalset kledning med 60 grader skrå (kort skrå)

YV-02 Tiltet yttervegg tribunegalleri
100 mm massivtre
Rockwool vindsperre el.tilsv.
200 Rockwool Flex systemvegg el.tilsv.
Kombinert vindsperresjikt og forenklet undertak, diffusjonsåpent
28x95 mm utlekting inkl. forankret topplanke 14x148 mm
36x48 mm utlekting
sponkledning av furu med enkle, rektangulære spon

YV-03 Yttervegg tilbygg VGS
13 mm hard gips
48x48 mm utlekting med 50 mm mineralull
0,25 mm dampsperre av plast; Monarflex, Pam-O-Flex, eller tilsvarende
48x198 mm bindingsverk av tre med 200 mmmineralull
vindsperresjikt på vegg med 9,5 mm GU-gips
Rockwool vindsperre el.tilsv.
36x48 mm utlekting
28x198 mm dobbeltfalset kledning med 60 grader skrå (kort skrå)

YV-04 Yttervegg tilbygg VGS forblendet
13 mm hard gips
48x48 mm utlekting med 50 mm mineralull
0,25 mm dampsperre av plast; Monarflex, Pam-O-Flex, eller tilsvarende
48x198 mm bindingsverk av tre med 200 mmmineralull
vindsperresjikt på vegg med 9,5 mm GU-gips

YV-06 Yttervegg hall seksjoneringsvegg
Rockwool vindsperre el.tilsv.
200 Rockwool Flex systemvegg el.tilsv.
28x95 mm utlekting inkl. forankret topplanke 14x148 mm
28x198 mm dobbeltfalset kledning med 60 grader skrå (kort skrå)

YV-07 Yttervegg med innv.panel
22x145 mm glattpanel fabrikklakkert
48x48 mm utlekting med 50 mm mineralull
0,25 mm dampsperre av plast; Monarflex, Pam-O-Flex, eller tilsvarende
48x198 mm bindingsverk av tre med 200 mmmineralull
vindsperresjikt på vegg med 9,5 mm GU-gips
Rockwool vindsperre el.tilsv.
36x48 mm utlekting
28x198 mm dobbeltfalset kledning med 60 grader skrå (kort skrå)

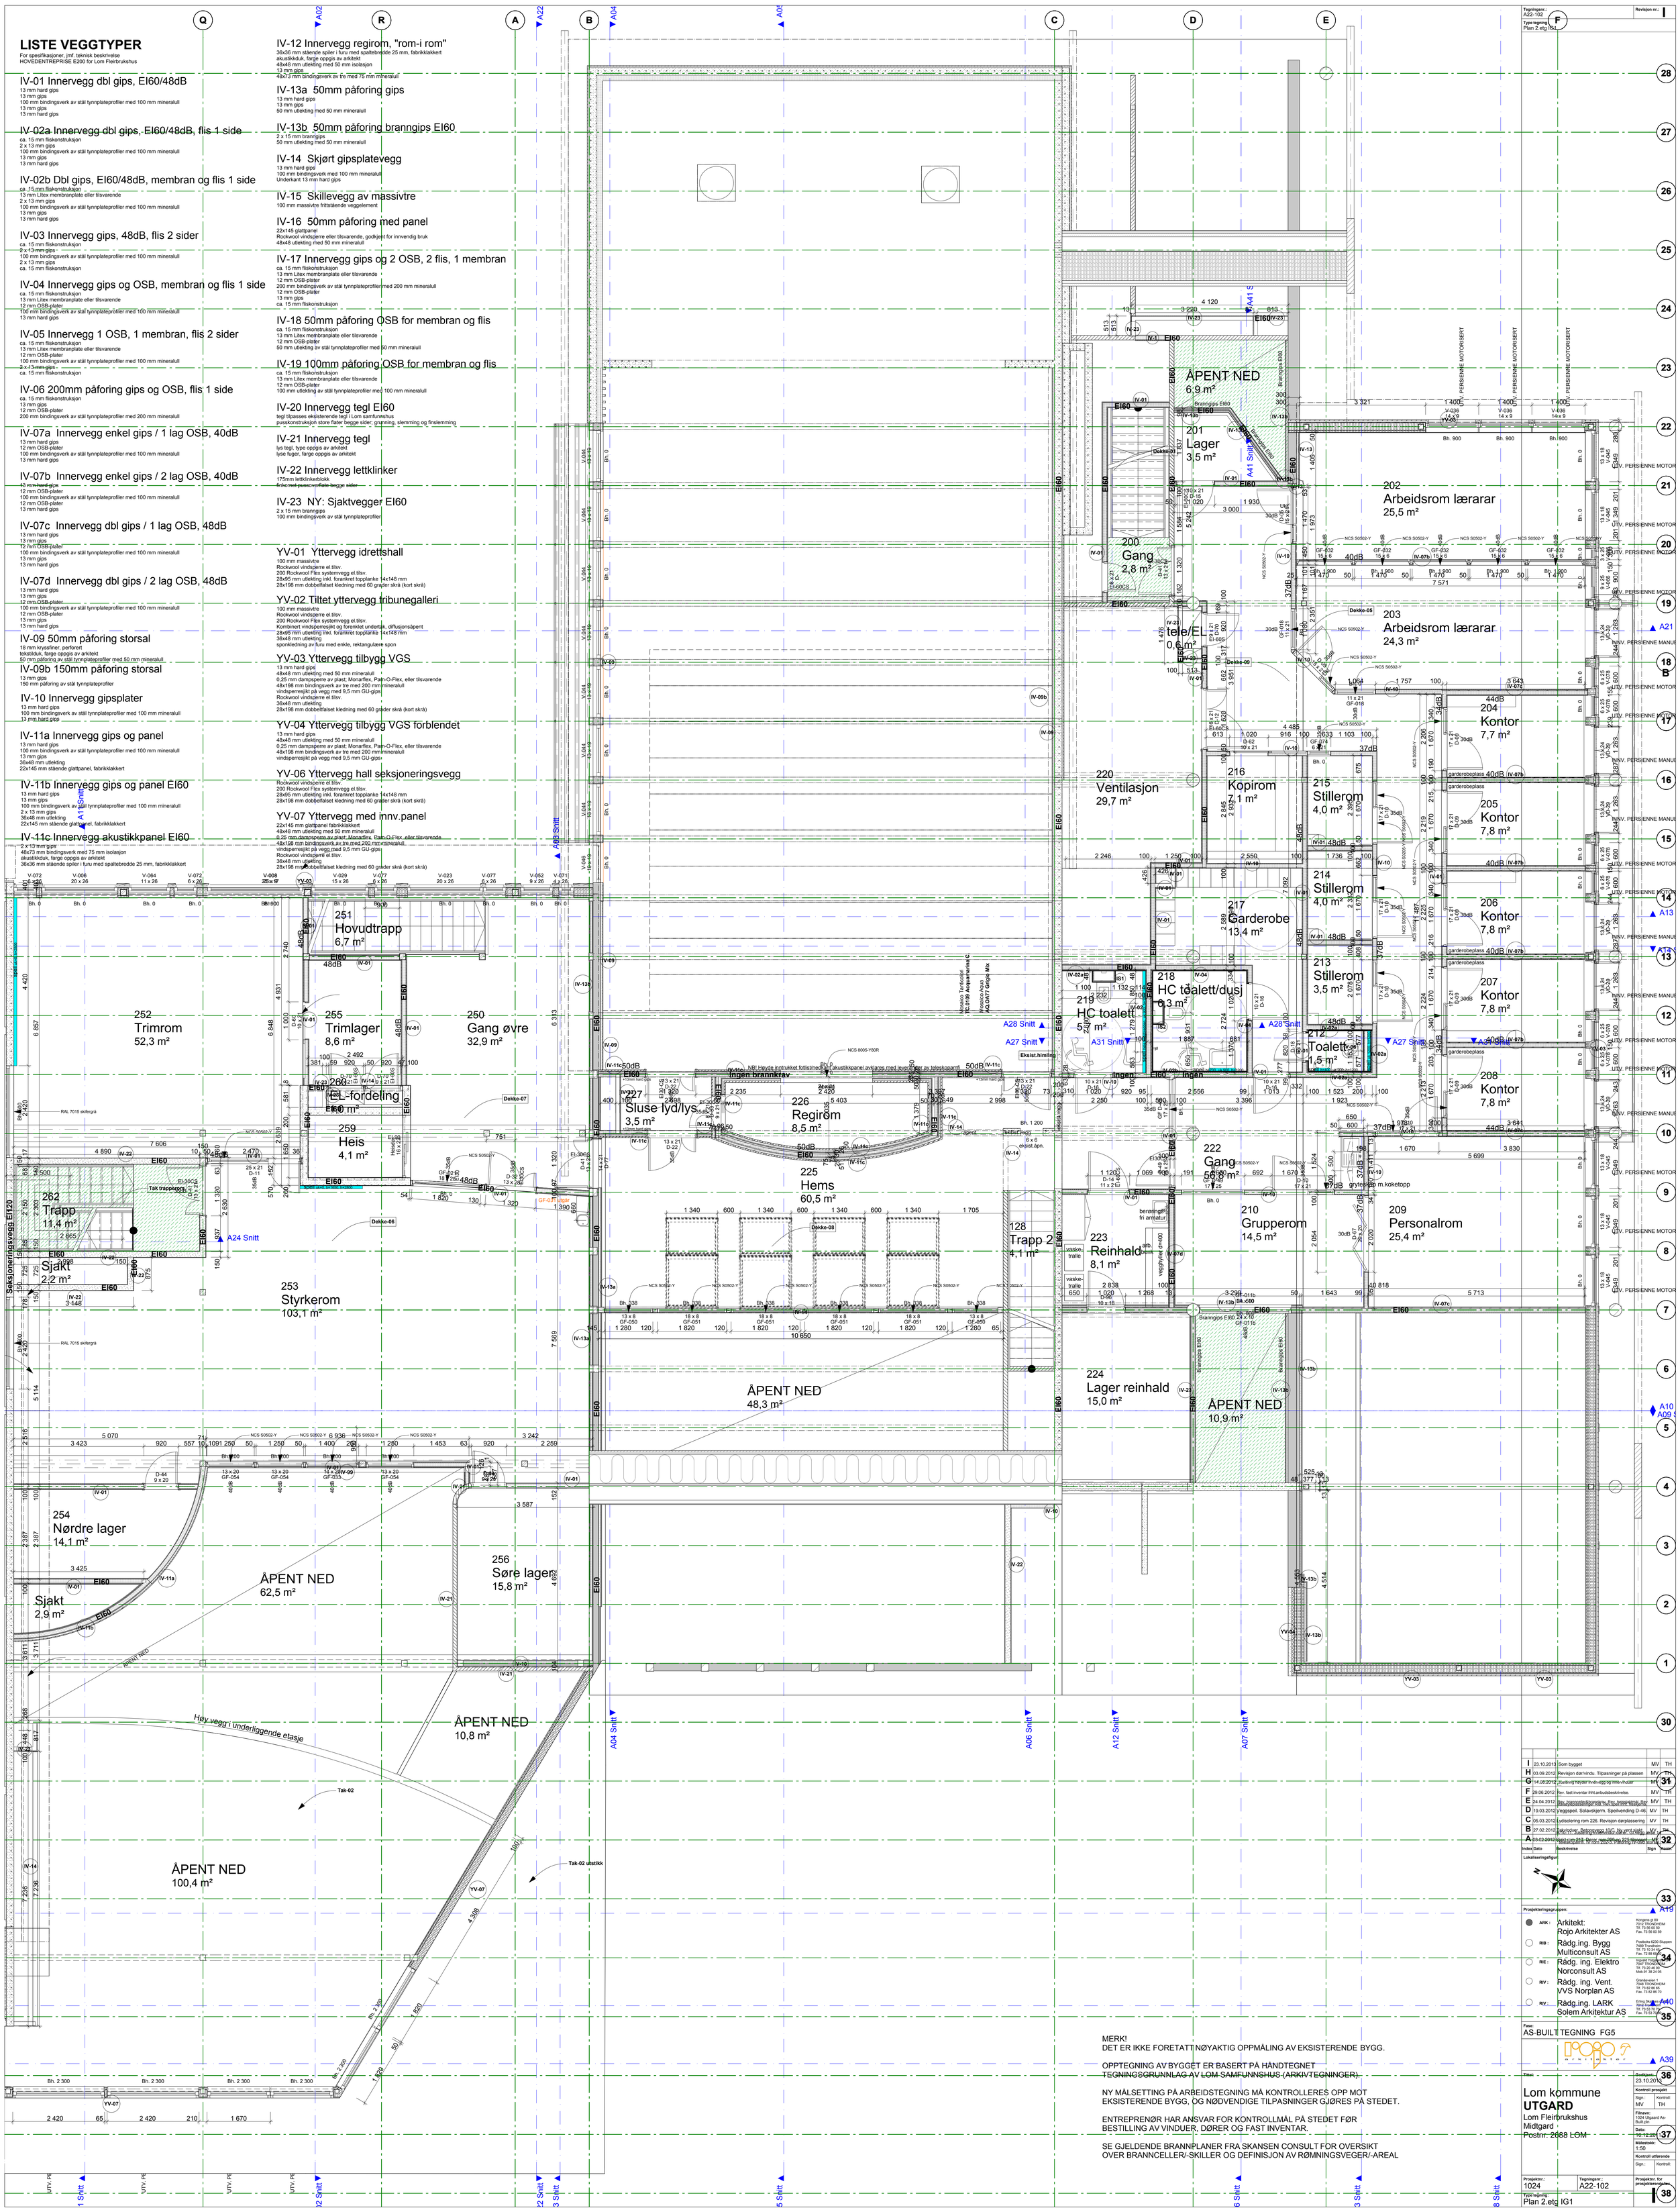

MERK!
DET ER IKKE FORETATT NØYAKTIG OPPMÅLING AV EKSISTERENDE BYGG.

OPPTEGNING AV BYGGET ER BASERT PÅ HÅNDTEGNET TEGNINGSGRUNNLAG AV LOM SAMFUNNSHUS (ARKIVTEGNINGER).

NY MÅLSETTING PÅ ARBEIDSTEGNING MÅ KONTROLLERES OPP MOT EKSISTERENDE BYGG, OG NØDVENDIGE TILPASNINGER GJØRES PÅ STEDET.

ENTREPRENØR HAR ANSVAR FOR KONTROLLMÅL PÅ STEDET FØR BESTILLING AV VINDUER, DØRER OG FAST INVENTAR.

SE GJELDENDE BRANNPLANER FRA SKANSEN CONSULT FOR OVERSIKT OVER BRANNCELLER/-SKILLER OG DEFINISJON AV RØMNINGSVEGER/-AREAL

Index	Dato	Beskrivelse	Sign	Kontr.
I	23.10.2013	Som bygget	MV	TH
H	03.09.2012	Revisjon dør/vindu. Tilpasninger på plassen	MV	TH
G	14.08.2012	Justering høyder hvitevegg og innervinduer	MV	TH
F	29.06.2012	Rev. fast inventar iht.anbudsbeskrivelse.	MV	TH
E	24.04.2012	Rev. hovedentreprisegrense. Rev. brannskillevegg. Rev. takoppbygninger heis, rev. sjakt ihht. brannplan.	MV	TH
D	19.03.2012	Veggspeil. Solavskjerm. Speilvending D-46.	MV	TH
C	05.03.2012	Lydisolering rom 226. Revisjon dørplassering	MV	TH
B	27.02.2012	Takvinder. Betongvegg 10/C. Ny vind rund. Rev. dør 111. Dørplassering 206/207. Rev. takoppbygning.	MV	TH
A	15.02.2012	Sluse rom 212. Dør nr. rom 206 og 207. Nytt rom 208. Rev. takoppbygning. IV vinn. 206-7. Fjerning IV vinn. 208.	MV	TH

Lokaliseringsfigur

Prosjekteringsgruppen:

ARK :	Arkitekt: Rojo Arkitekter AS	Kongens gt 89 7012 TRONDHEIM Tlf. 73 56 00 50 Fax. 73 56 00 59
RIB :	Rådg.ing. Bygg Multiconsult AS	Postboks 6230 Sluppen 7436 Trondheim Tlf. 73 10 34 00 Fax. 73 91 96 79
RIE :	Rådg. ing. Elektro Norconsult AS	Ingvald Ystgøes veg 1 7043 TRONDHEIM Tlf. 73 20 46 00 Mob.91 38 24 05
RIV :	Rådg. ing. Vent. VVS Norplan AS	Grøndalsveien 1 7048 TRONDHEIM Tlf. 73 82 86 65 Fax. 73 82 86 70
RIV :	Rådg.ing. LARK Solem Arkitektur AS	Erling Sandes veg 1 7012 TRONDHEIM Tlf. 73 53 70 70 Fax. 73 53 70 71

Fase: AS-BUILT TEGNING FG5

Tittel:

Lom kommune
UTGARD

Lom Fleirbrukshus
Midtgard
Postnr. 2688 LOM

Godkjent: 23.10.2013
Kontroll prosjekt: Sign.: MV Kontroll: TH
Filnavn: 1024 Utgard As-Built.pln
Dato: 10.12.2013
Målestokk: 1:50
Kontroll utførende: Sign.: Kontroll:

Prosjektnr.: 1024
Tegningsnr.: A22-102
Prosjektnr. for prosjekterende:
Type tegning: Plan 2.etg IG1