

Følgende tilpasninger for leietaker er avtalt:

Alle vegger og tak males i lys farge.

Alle gulv utbedres, fortrinnsvis med parkett, eventuelt med mer egnet materiale ved inngangsparti.

Vegg mellom rom 101 og 102 flyttes så nærme utgangsdøren som mulig slik at rom 102 får to vinduer. I tillegg gjøres rom 102 smalere for å gjøre plass til en adkomstgang fra rom 101 til 105/104.


Det settes inn dør mellom rom 101 og rom 106.

Det settes inn en enkel kjøkkeninnredning i rom 101, på vegg mot rom 106/trappegang.

Rom 103 og 104 ombygges/deles for å få plass til toalett og dusjkabinett.

I påbygd del av rom 101 deles det av et rom mot perrong, tenkt som kopirom/lager. Vegg må skrås for å opprettholde adkomst mellom gammel og påbygd del av rom 101.

Dagens planløsning:

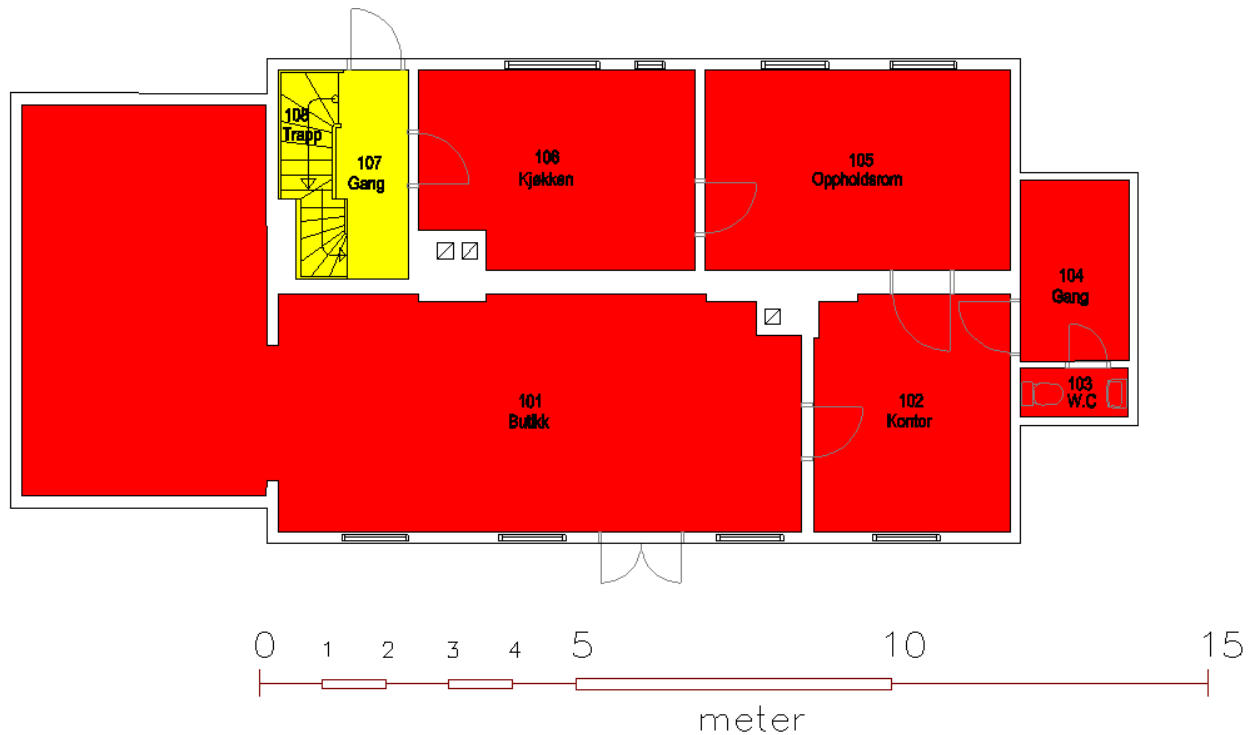

*Fremtidig omtrentlig planløsning:
(Dører, kjøkkeninnredning og dusjkabinett kommer i tillegg.)*

