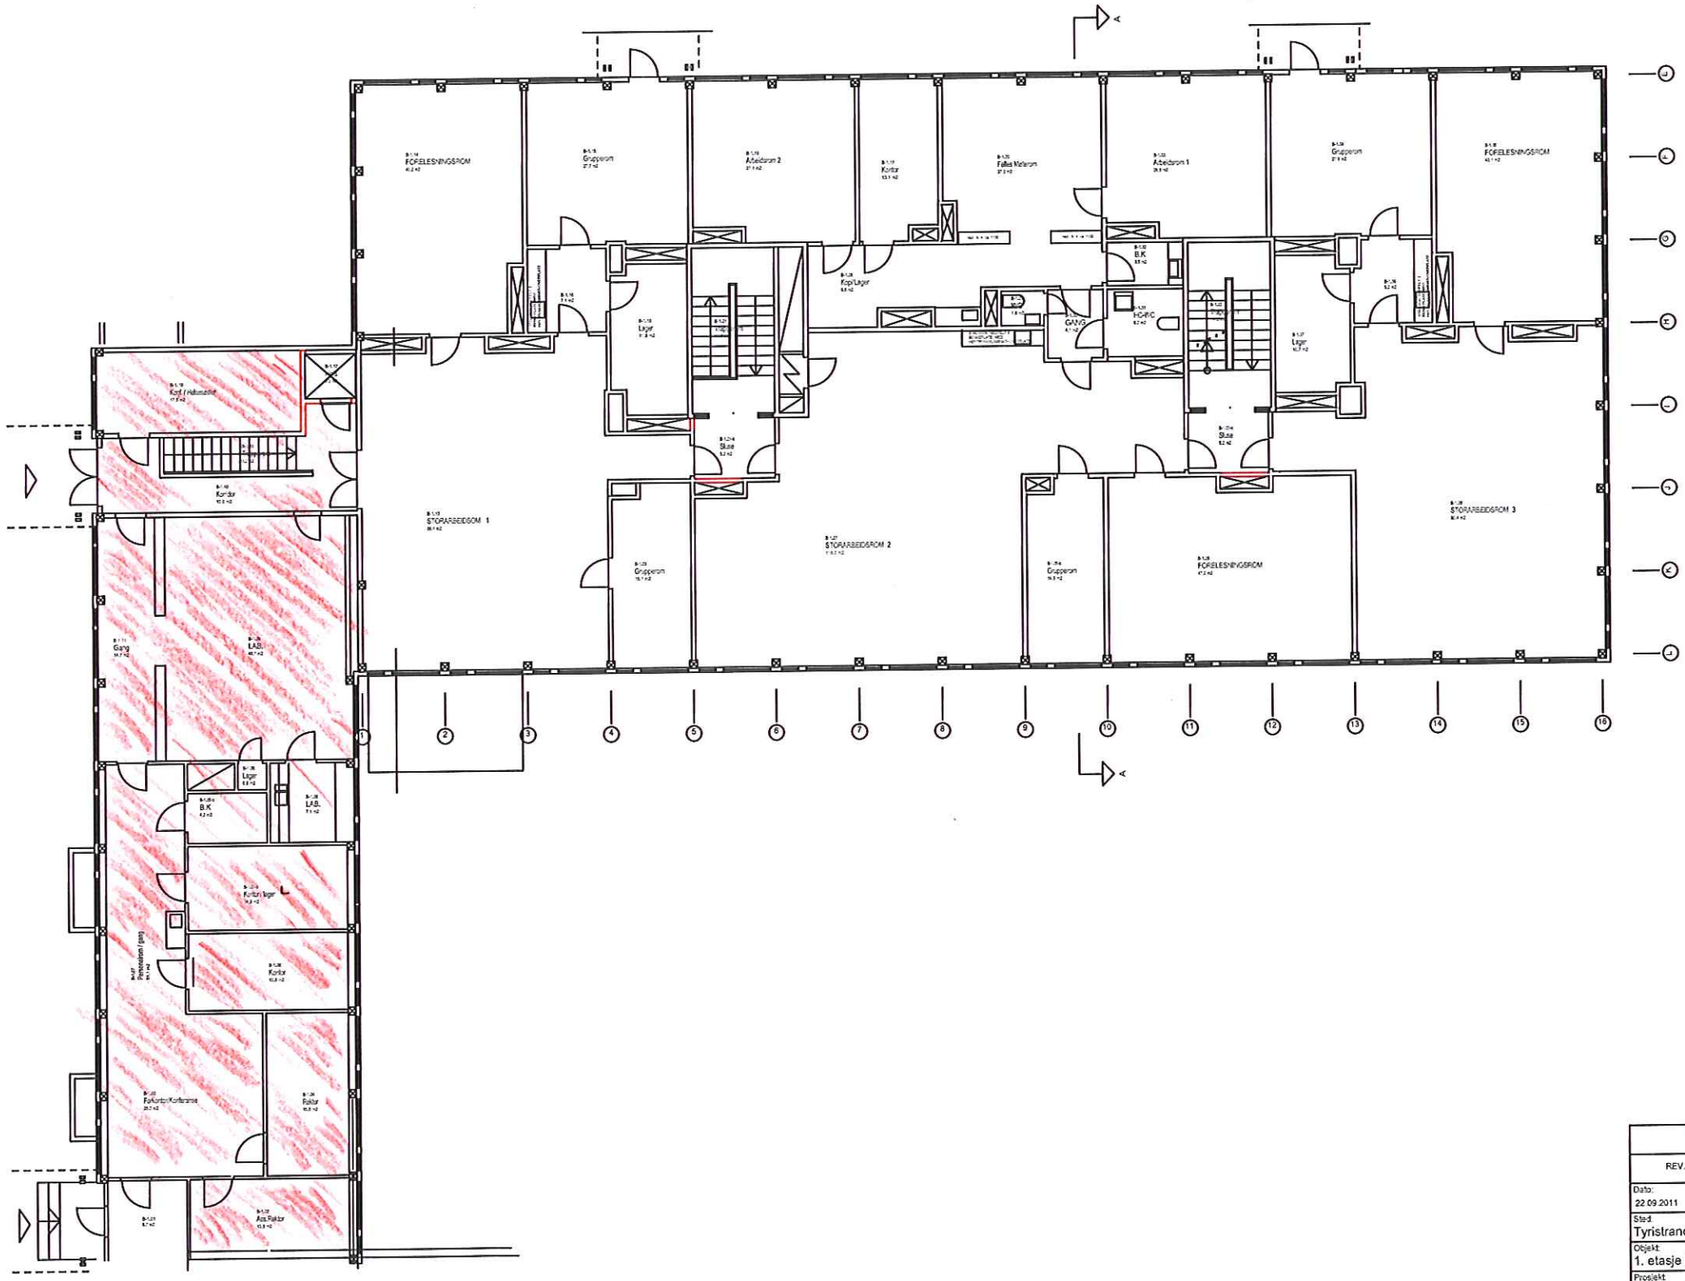

REV.	DATO	HENSIKT / KORREKSJON	SIGN.

Dato: 22.09.2011	Konstruktør: E. Lagos	Kontrollert:	Målestokk: 1:200	Status/Merknad:
Sted: Tyristrand ungdomsskole				
Objekt: 1. etasje Bygg B			Erst. for:	Erst. av:
Prosjekt: Plantegning			Tegningshavn/nr.:	

RINGERIKE KOMMUNE
Pb 123 sentrum, 3502 Honefoss

Sentralbord: 32 11 74 00