


AREALOVERSIKT:	
Inn/utgangsareal	44,1m ²
Salgsareal	435,6m ²
Lagerareal	248,4m ²
Svalrom	26,6m ²
Info	9,5m ²
Kontor	21,1m ²
Spiserom	30,4m ²
D.gard.	14,7m ²
Wc-D	1,9m ²
H.gard.	11,0m ²
RWC/Dusj	7,5m ²
B.K.	4,7m ²
NETTOAREAL:	855,5m ²
BRUTTOAREAL:	886,0m ²

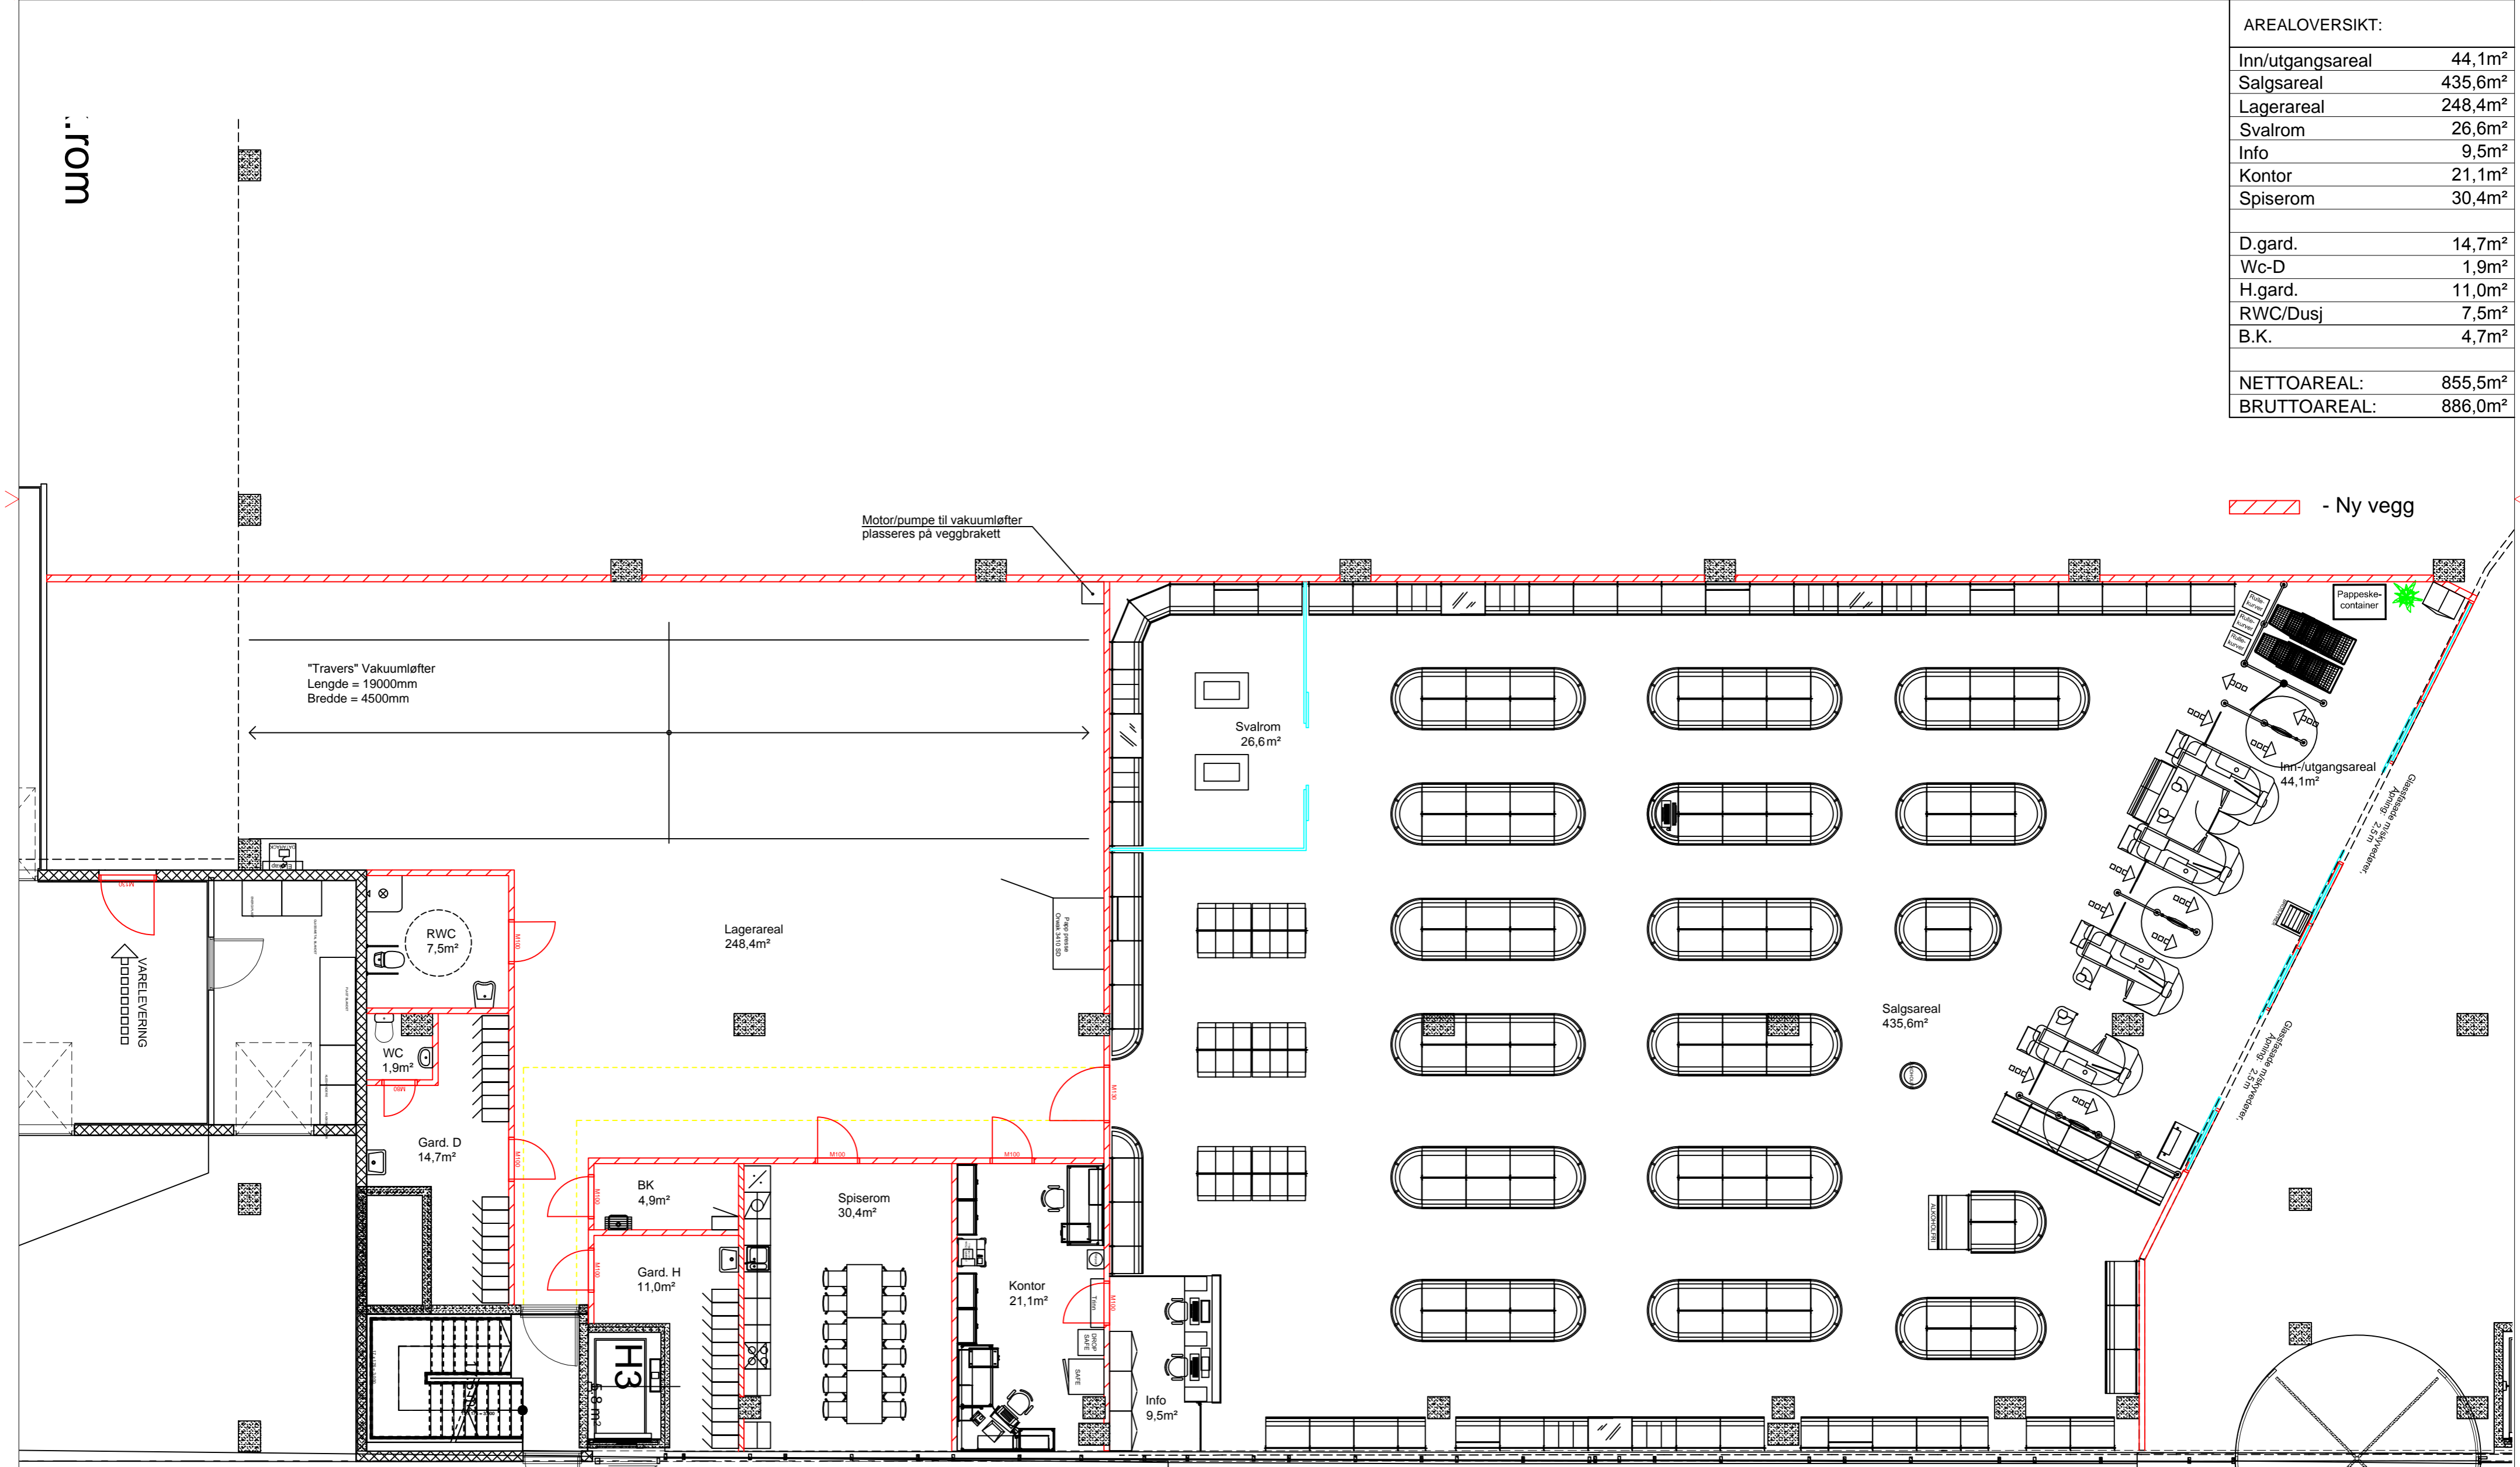

Formålsgrænse

Formålsgrænse

B	Fl. svalrom, infopunkt + lagerdør, byttet veskeskap, endr. kat.	GATR	16.08.13
A	Opprettet	GATR	22.04.13
REV. INDEX	ANT.	ENDRINGEN GJELDER	SIGN. DATO
Tegnr. nr. Åsane Sentrum-866-B			
Konst./Tegnet GATR	Godkjent av ATB	VINMONOPOLET AKERSGATA 51 Pb. 6953 St. Olavsplass, 0130 Oslo	
Tegnet dato 13.08.13	Godkjent dato 16.08.13	Erstatter for: Åsane Sentrum-866-A	Erstatter av: Aik stamme
ÅSANE SENTRUM BERGEN KATEGORI 6		Målestokk 1:100	Aik stamme A2
Plan beskrivelse INTERIØRPLAN			