


G  
G

GOLV PÅ KULT  
IKKJE UTSPRENGT AREAL

3,40

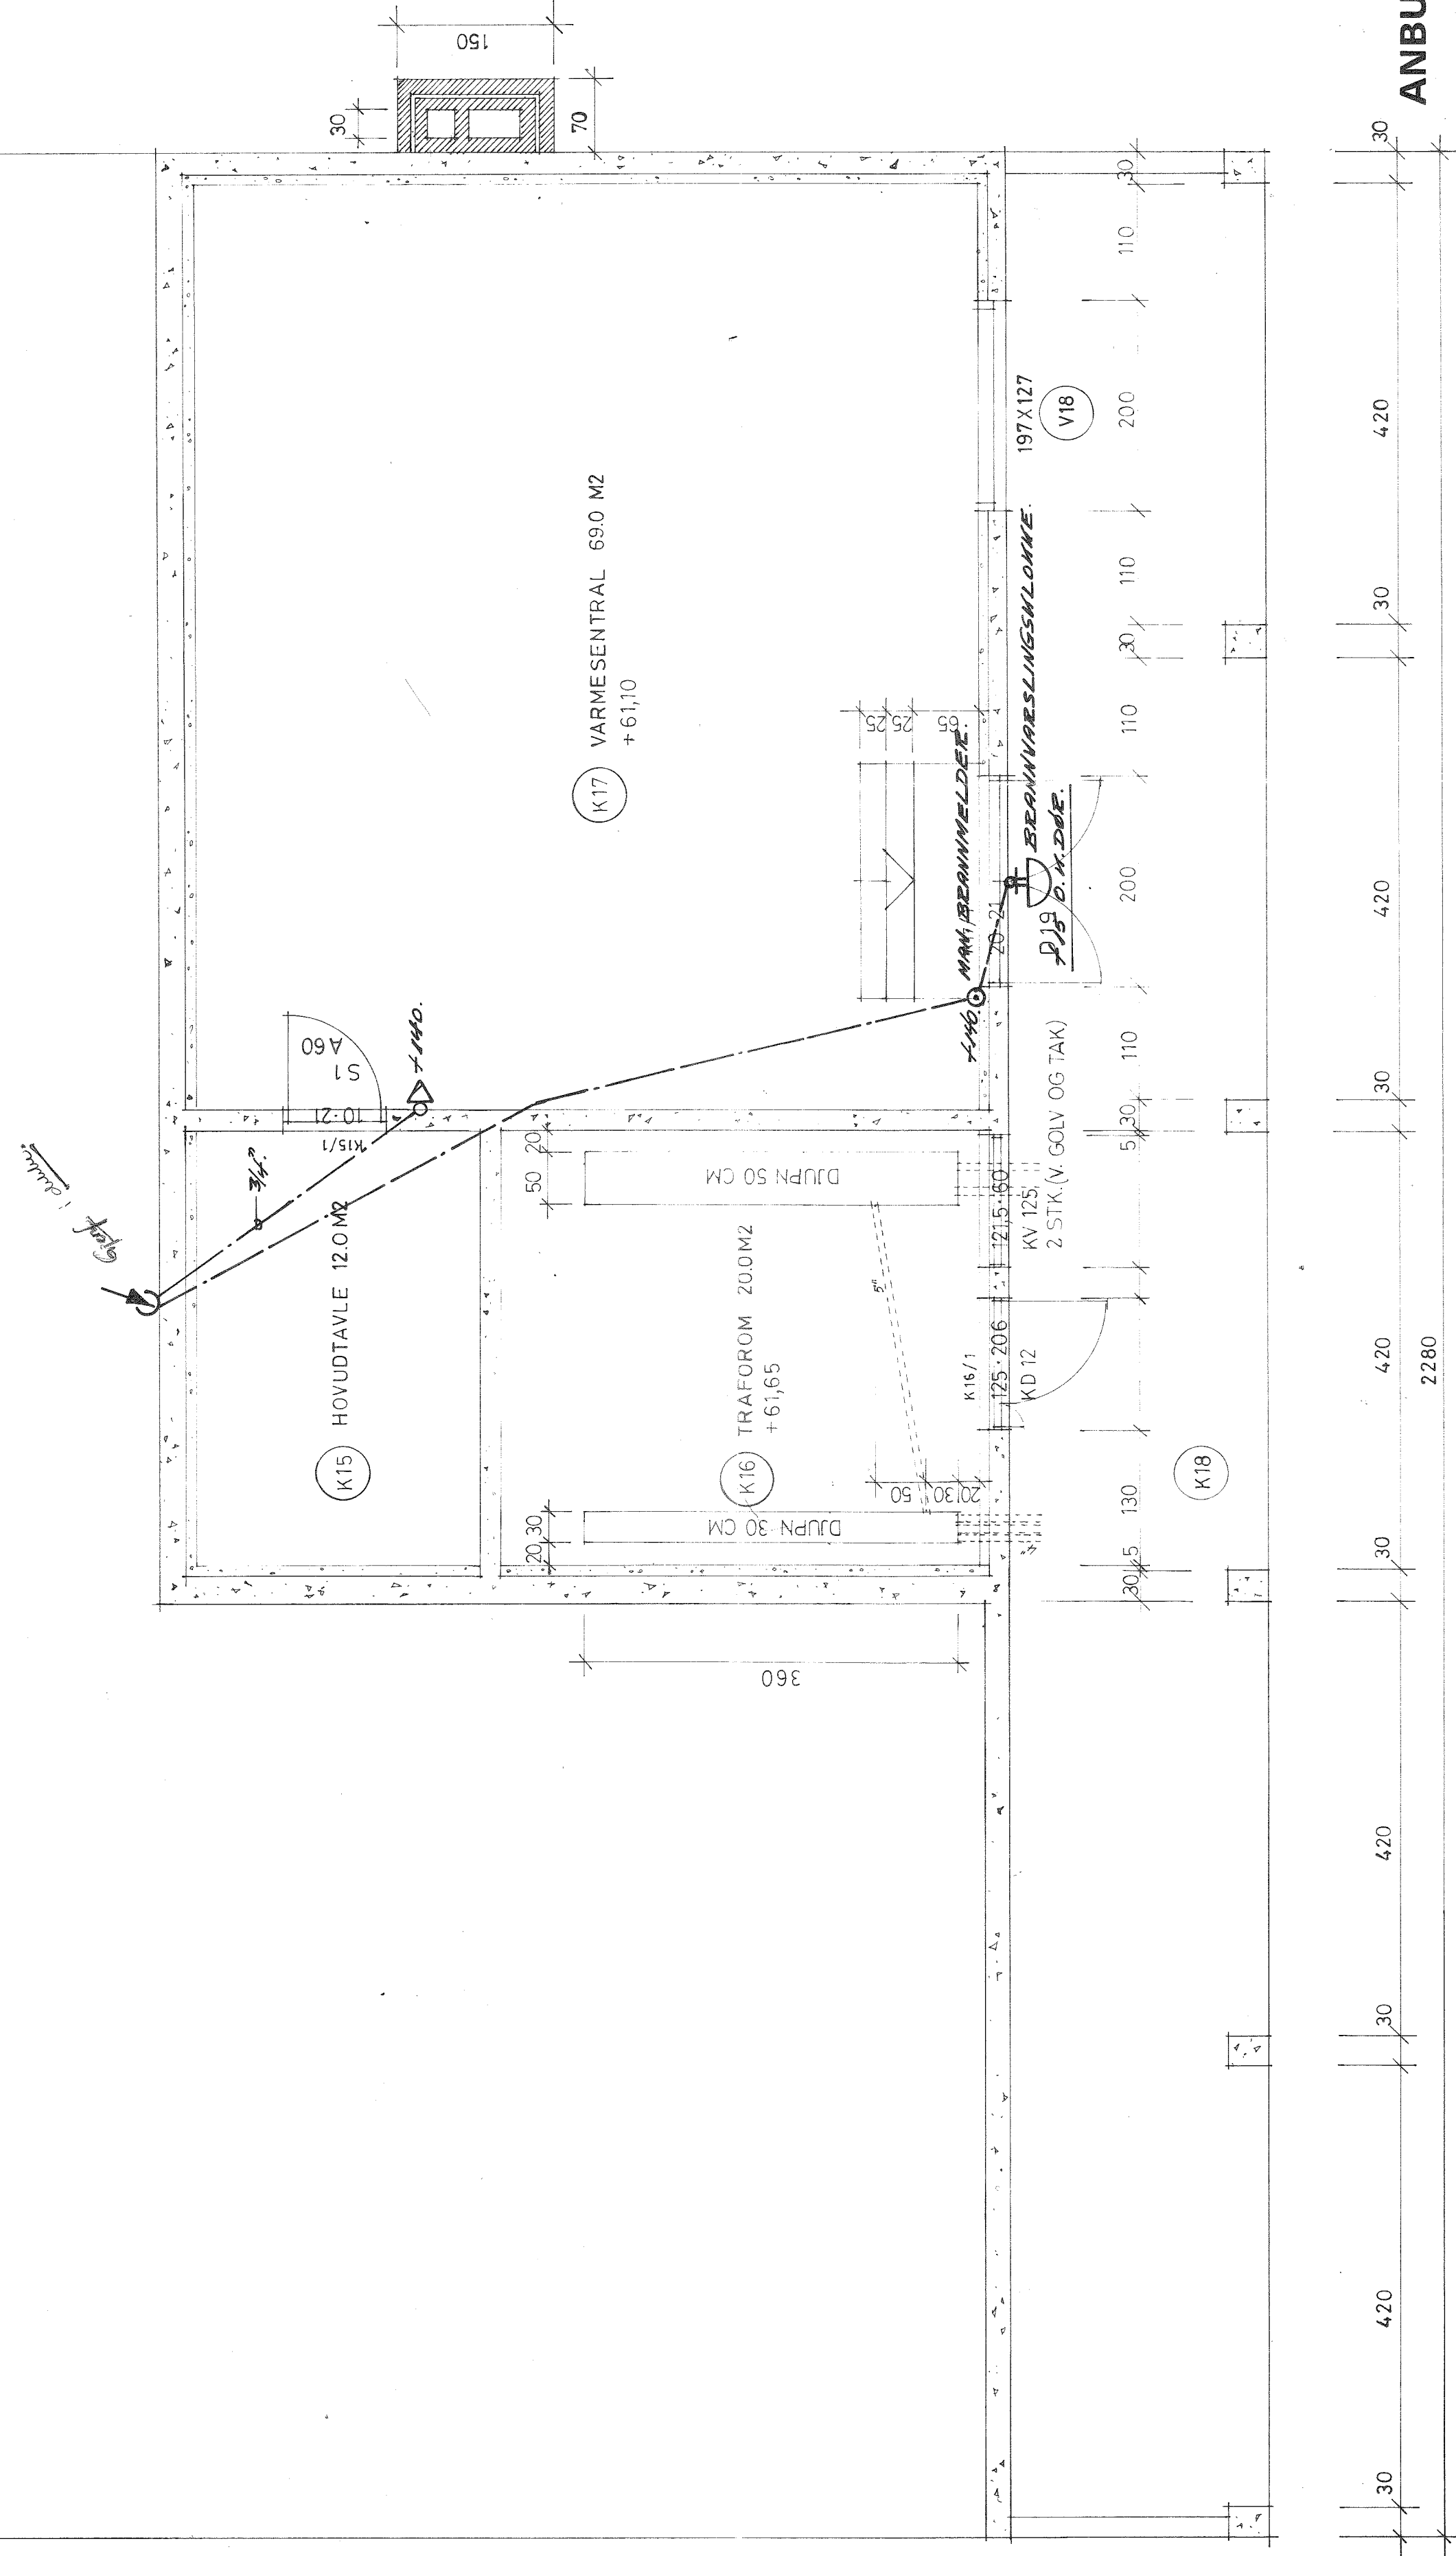

ANBUDSTEGNING

Dato		Forandret av		Kfr.	
Videregående skole i Haram, Brattvåg.		Tegn. P.H. ØSTRE		19.11.77	
ELEKTRISKE INSTALLASJONER.		Målestokk 1:50		Dato 15.9.77	
SIVNSTRØM - KJELLESTAD		Målestokk		Sj. G. N.	
Tegning nr. 286-31		Rev.		S. A. K. M.	

REV.	ANT.	PLASSERING AV SLUK	TL.	19.11.77
		REVIDERENGEN GJELDER	SGN.	
		VIDAREGÅANDE SKOLE I HARAM	DATA	
		6270 BRATTVÅG.		
		VERKSTADBYGGET		
		TAKPLAN OG KJELLARPLAN		
		MAL 1:50		
		MATHIAS AASEN ARKITEKT MNAL		
		HELLEBORG 3 6000 ALESUND		