


LASBAE HOVEDBRYTER/VENDER
I LÆREDISK.
STILLING 0-1-2-2-1+2.

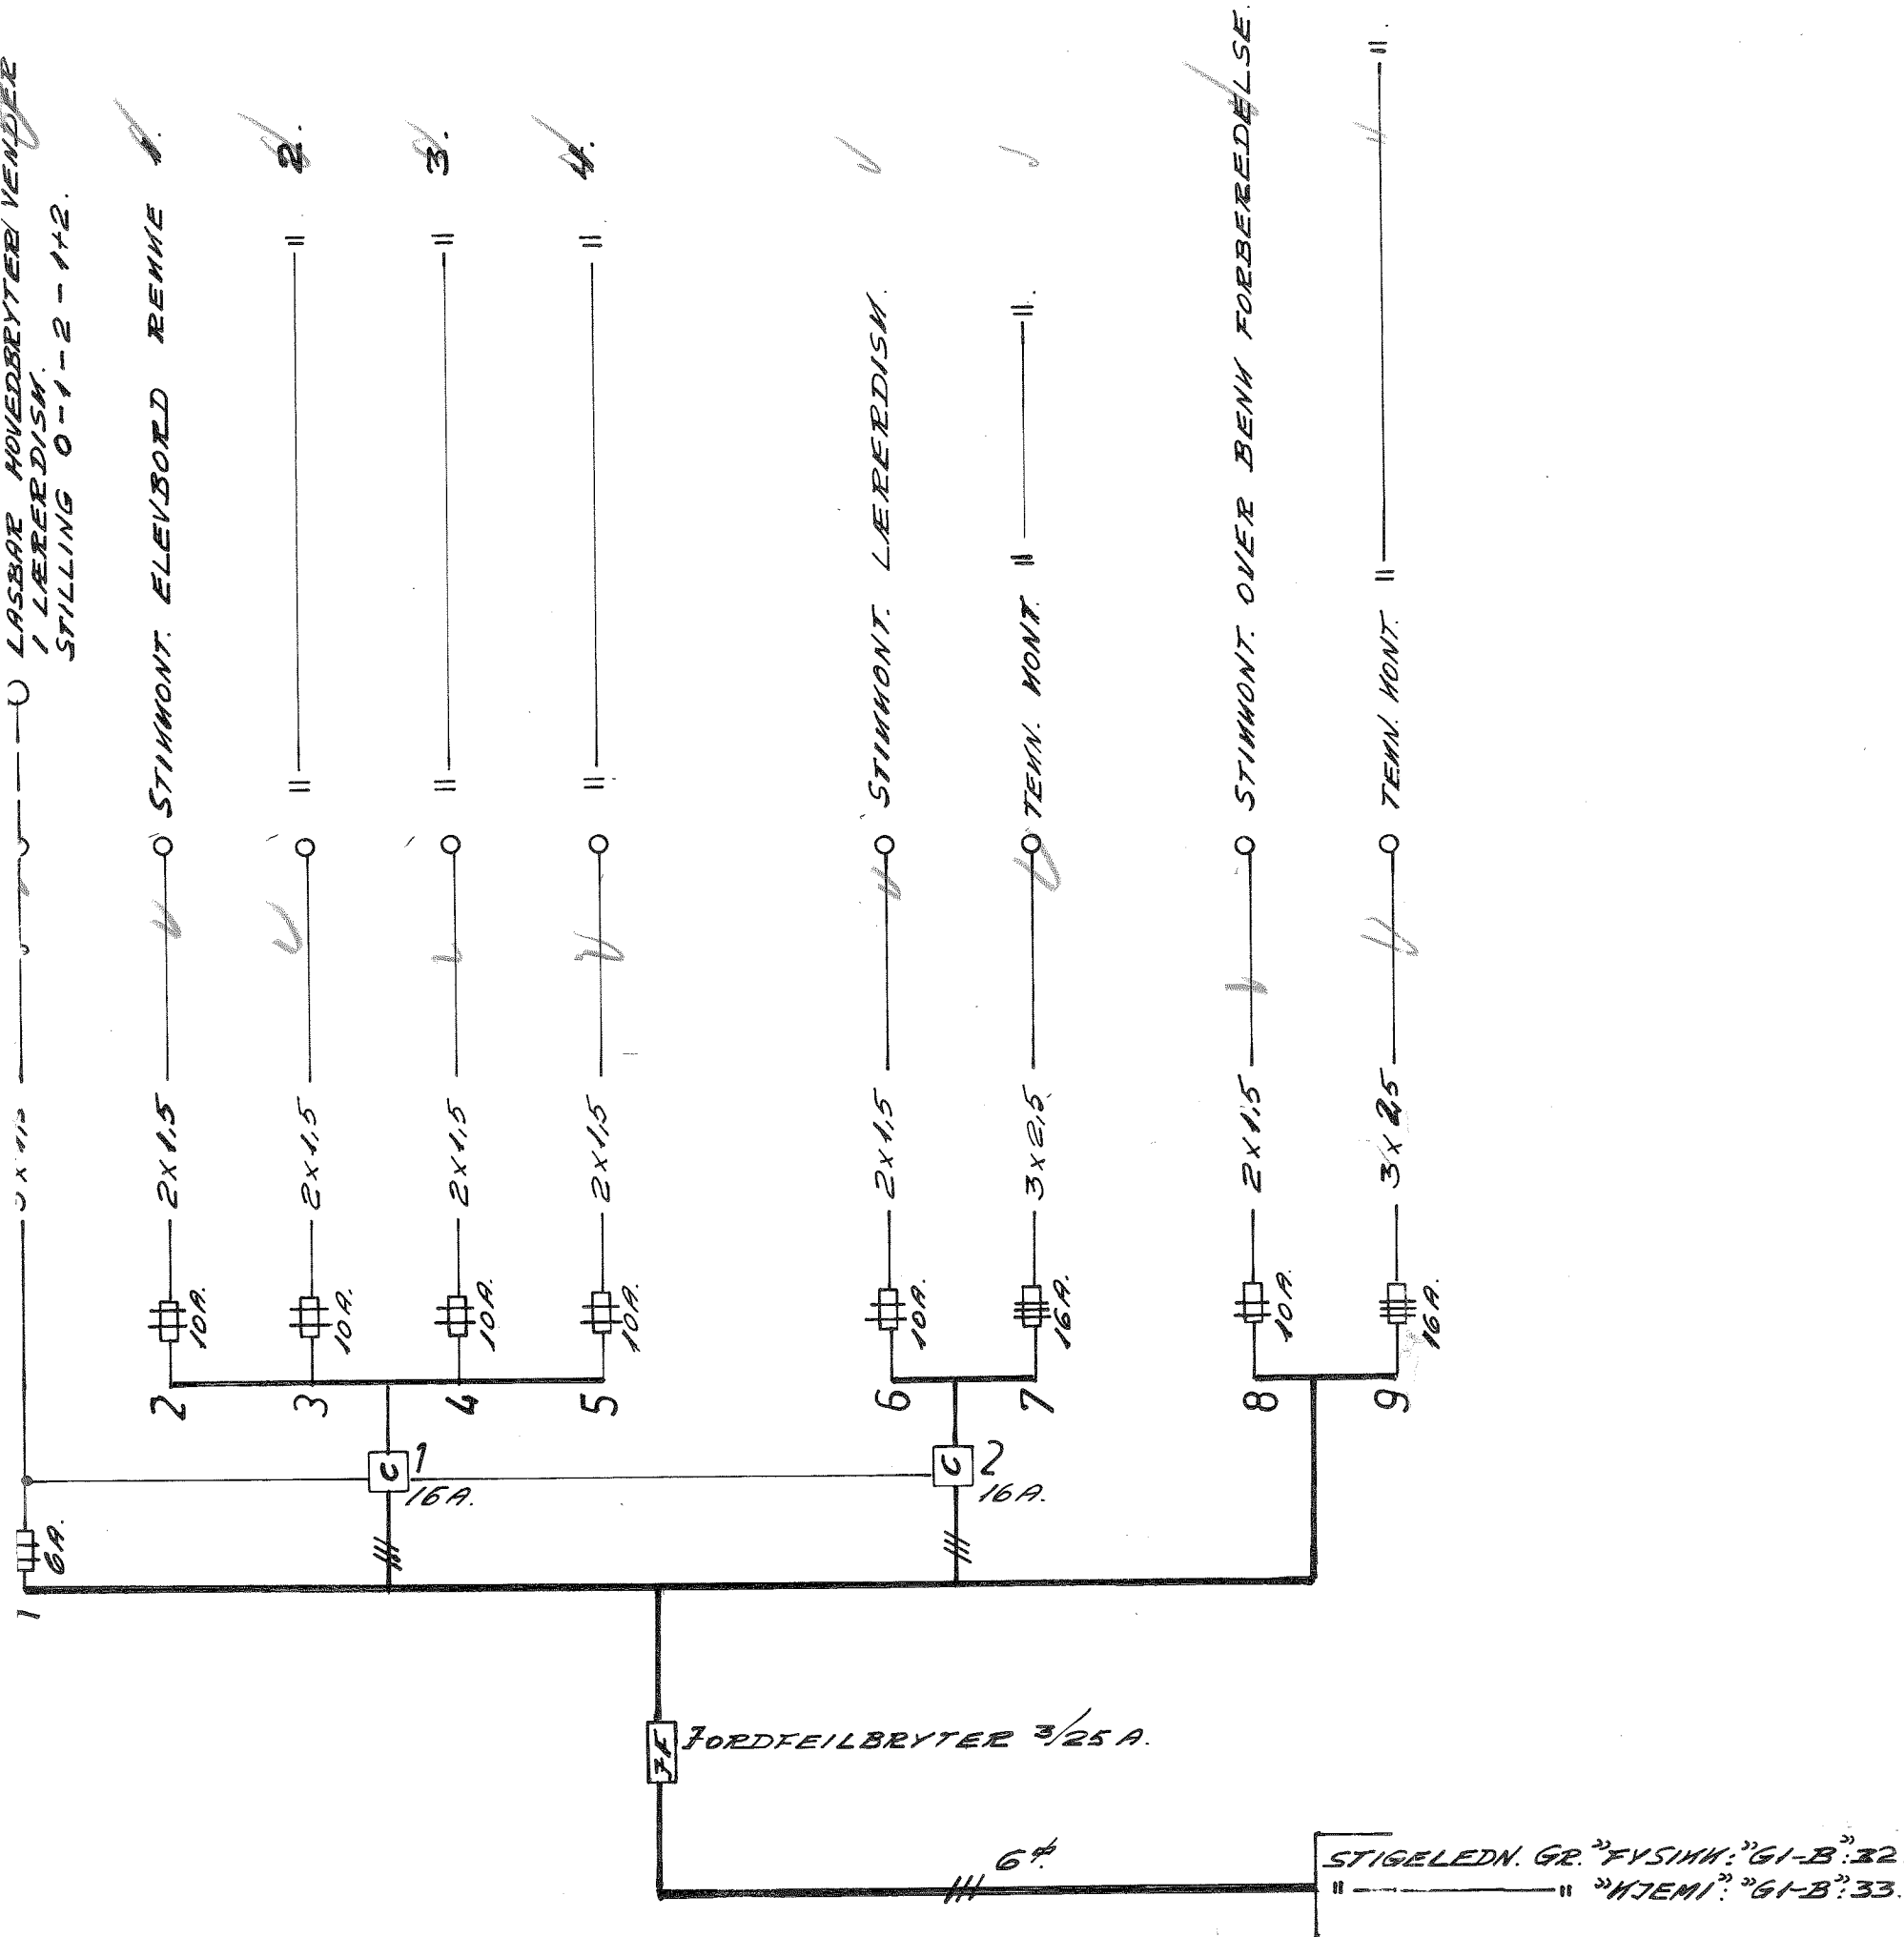

ANBUDSTEGNING

Dato	Forandring	Forandret av	Kfr.
VIDEREGÅENDE SKOLE I HARAM, BRATVÅG.		Målestokk	Tegn. P.H. 06.09.78
		Måleenhet	Trac.
			Kfr.
ELEKTRISKE INSTALLASJONER.		Erstatning for:	
SKJEMA GR. "FYSIKK" OG "HJEMI"		Tegning nr. 286-45	
		Erstattet av:	
INGENIØR KARL KVALSUND RÅDGIVENDE INGENIØR I ELEKTRO KEISER WILHELMSGATE 50, ALESUND TLF. (071) 21 013 - 25 360			