


4700

VEDEGG A 1

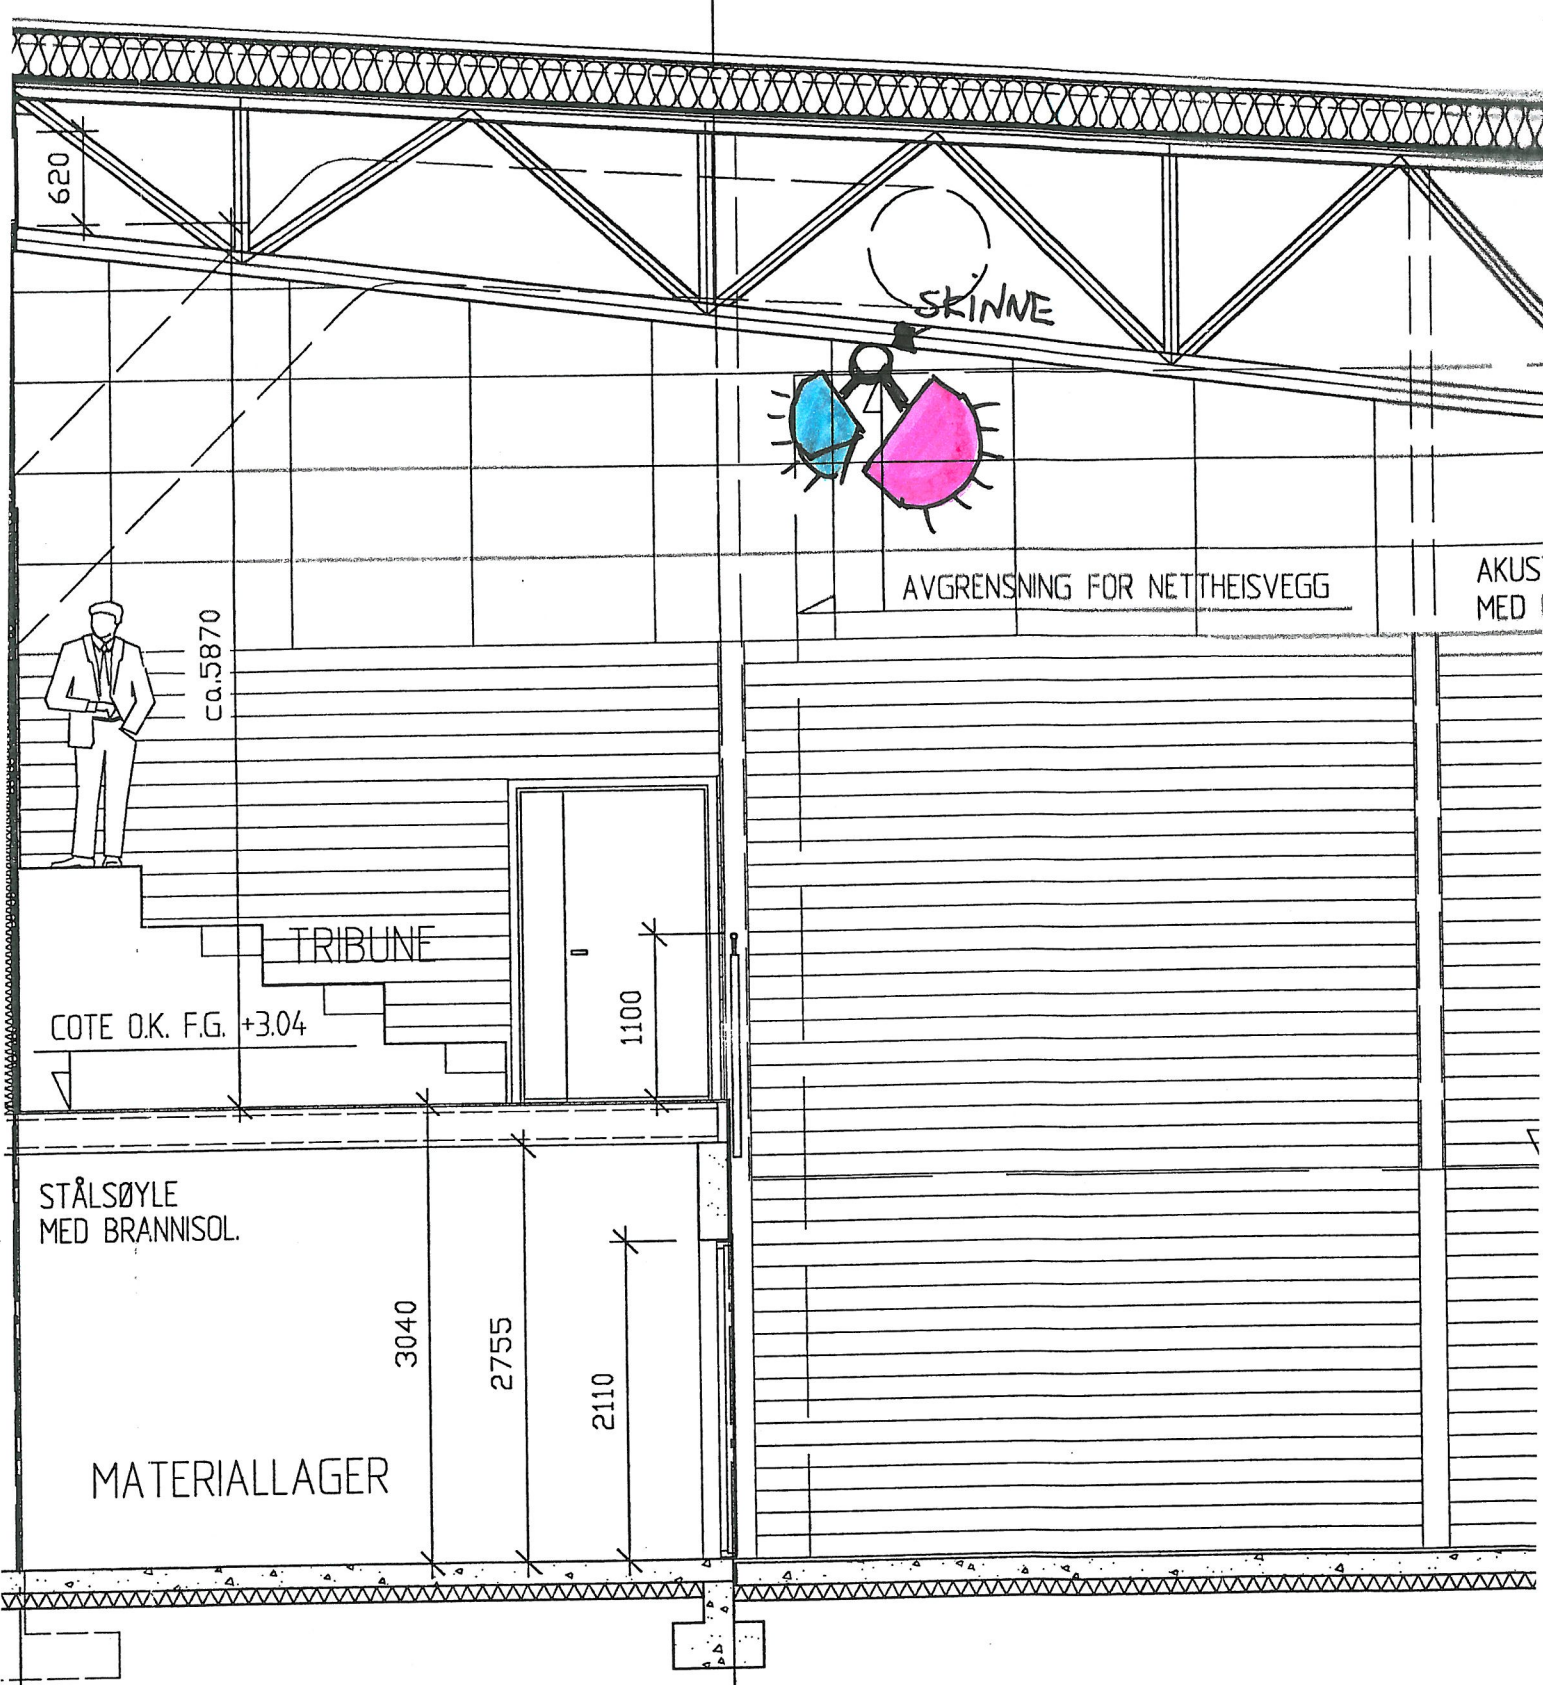

ca. 5870

TRIBUNE

COTE D.K. F.G. +3.04

1100

STÅLSØYLE
MED BRANNISOL.

3040

2755

2110

MATERIALLAGER

SKINNE

AVGRENSNING FOR NETTHEISVEGG

AKUS
MED

LENGDE PÅ SKINNE FOR HØYTALERE 44m

SNITT A-A