Rev.	Forandring	Dato	Sign.
R	Sjaktgrop var 3380 mm/rette dørsmyg istol.	6-8-96	PJ

MÅL FOR PREFAB.	DØRHERKING F-90			
SKAP = 0	Etg.	R-side	B-side	
Boks v. 18,5 m				
Boks v. 13,0 m				
K.etg				

AMECO HEIS AS
Nydalen Næringspark
Postboks 4164
N-2301 Hamar
Tlf 62359400

Montasjedørene

Lillestrøm stasjon HEIS 4

Heis nr. 303194

Tegnet	6-6-95	PJ
	Dato.	Sign.

Byggherre

NSB-GARDEMOEN

Målestokk 1:10 1:20

Rev.nr.	Dato.	Sign.

Denne tegning er vår eiendom og må ikke kopieres eller overlev. Tredje pers.uten vår tillatelse.Evt.misbruk er mottagers ansvar

RKIV nr. 10 070 054

GJELDER FOR HYDRAULISKE HEISER

TEKNISKE DATA FOR HEIS

HOVED-DATA

Heistype:	PH/1300/0.60/2/1R1F/1D
Antall personer/last:	17 pers/1300 kg
Hastighet:	0.60 m/s
Antall stopp/antall dører:	2/2
Leftehøyde/sjakthøyde:	5,52 m
Manøversystem:	Enkel samlestyring
Overlastbryter	Ja

HEISSTOL

Type:	LRG 1300
Beregnet vekt(inkl.dør):	800 kg
Stolmål:b x d x h	1600 x 1800 x 2200
Lysmål: deråpning:	1200 x 2000
Utf.dørblad:	Rustfritt stål/Glass
Døroperatør: NBI,låsing på stoldører 12/R 12/L	

HEISDØRER

Antall åpninger:	2
Type:	NBI Terskeltype B 1 stk 11/R + 1 stk 11/L
Lysmål:b x h	1200 x 2000
Signalutst.:Trykkn.-etg.visar i alle stop	
Utf.dør front/karm	Rustfritt stål med glass i dører
Brannklasse:	0

BRERERAMME

Type:	Ameco 1200/1500 (1500 x 1500 spes.)
Fangapparat:	Nei
Vekt totalt:	450 kg
Styreskio:	Gitteskio
Karmmål:b x h	1440 x 2222 mm

SYLINDER

Type/antall trinn/antall sylindre:	GMV T85-C2L/2/1
Diameter(siste trinn):	ø85
Slaglengde/sammentrykt lengde:	5820 mm/3479 mm
Vekt:	385 kg
Dynamisk trykk:	33 kg/cm
Påslutningsrør:	R 1 1/2"
Rørbruddsventil:	R 1 1/2"
Trauklammerer/antall/lengde:	-----
Prytteskivediameter:	-----
Hydr.slange	1 stk 1 1/2" L=5000 mm
Hydr.rør	----

HYDRAULI-SKE AGGREGAT

Type:	GMV 300/30-T3
Vekt uten olje:	270 kg
Motor effekt/Driftsstrøm	22 kw/48 A
Spenning/frekvens	400 V/50 Hz
Brannsikker stigeledn.beregnes av el.konsulent.	
Oljevolum,behov totalt:	280 l
Pumpekapasitet:	300 l/min

FØRINGER

Stolføringer:	125 x 82 x 16 L=2 x 9,7 m

INNSTØP-NINGS-DETALJER

Pos.	
1	Løftekrok i maskinrom(øksk).heis(ev)Antall/lengde

BELAST-NINGER

Vertikalt pos	
Horisontalt pos.1	750 kg
Under syl.under(inkl.dyn.belastning)	5500 kg

UTSP./DIVERSE

Pos.	
4	Ledder i sjaktgrube L = 3m (inkl. i heis(ev.)
3	Rør for oljeledning og el.ledning.Antall/størrelse: 2/100
2	Grop i maskinrom:b x h x dybde:400 x 400 x 400 (Tildekkes)
5	Belysning i sjaktlys(lister pluss.res 0.5 m fra sjaktkopp og bunn og fordelt i sjakten med høyst 7 m avstand.Sjaktbelysningen skal ha egen kurs og bryter plassert ved maskinromsdør. I grube under sjaktlys monteres en dobbel enfase stikkontakt 16 amp.Jord på samme kurs.
6	Stillasplatting 3 stk
7	Ventilasjon i sjakt og maskinrom

BYGGEANVISNING FOR STOL

-Alarm: NS3801 pkt.14.2.3.4 og tillegg pkt.10
-Belysning: Byggeforskr. 45:226 og tillegg pkt.9

BYGGEANVISNING FOR SJAKT

-Ventilasjon: se tillegg pkt.6
-Belysning: se tillegg pkt.7
-Generelt: se tillegg pkt.8

BYGGEANVISNING FOR MASKINROM

-Brannsikring: Byggeforskr. 38:551 og tillegg pkt.1
-Stremtilførsel: Byggeforskr. 38:8 og tillegg pkt.2
-Ventilasjon: Byggeforskr. 45:243(45:244) og tillegg pkt.3
-Belysning: Byggeforskr. 45:231 og tillegg pkt.4
-Generelt: se tillegg pkt.5

BYGNINGSMESSIGE ARBEIDER FOR HEIS

PLAN AV HEIS I 1.ETG
M 1:10

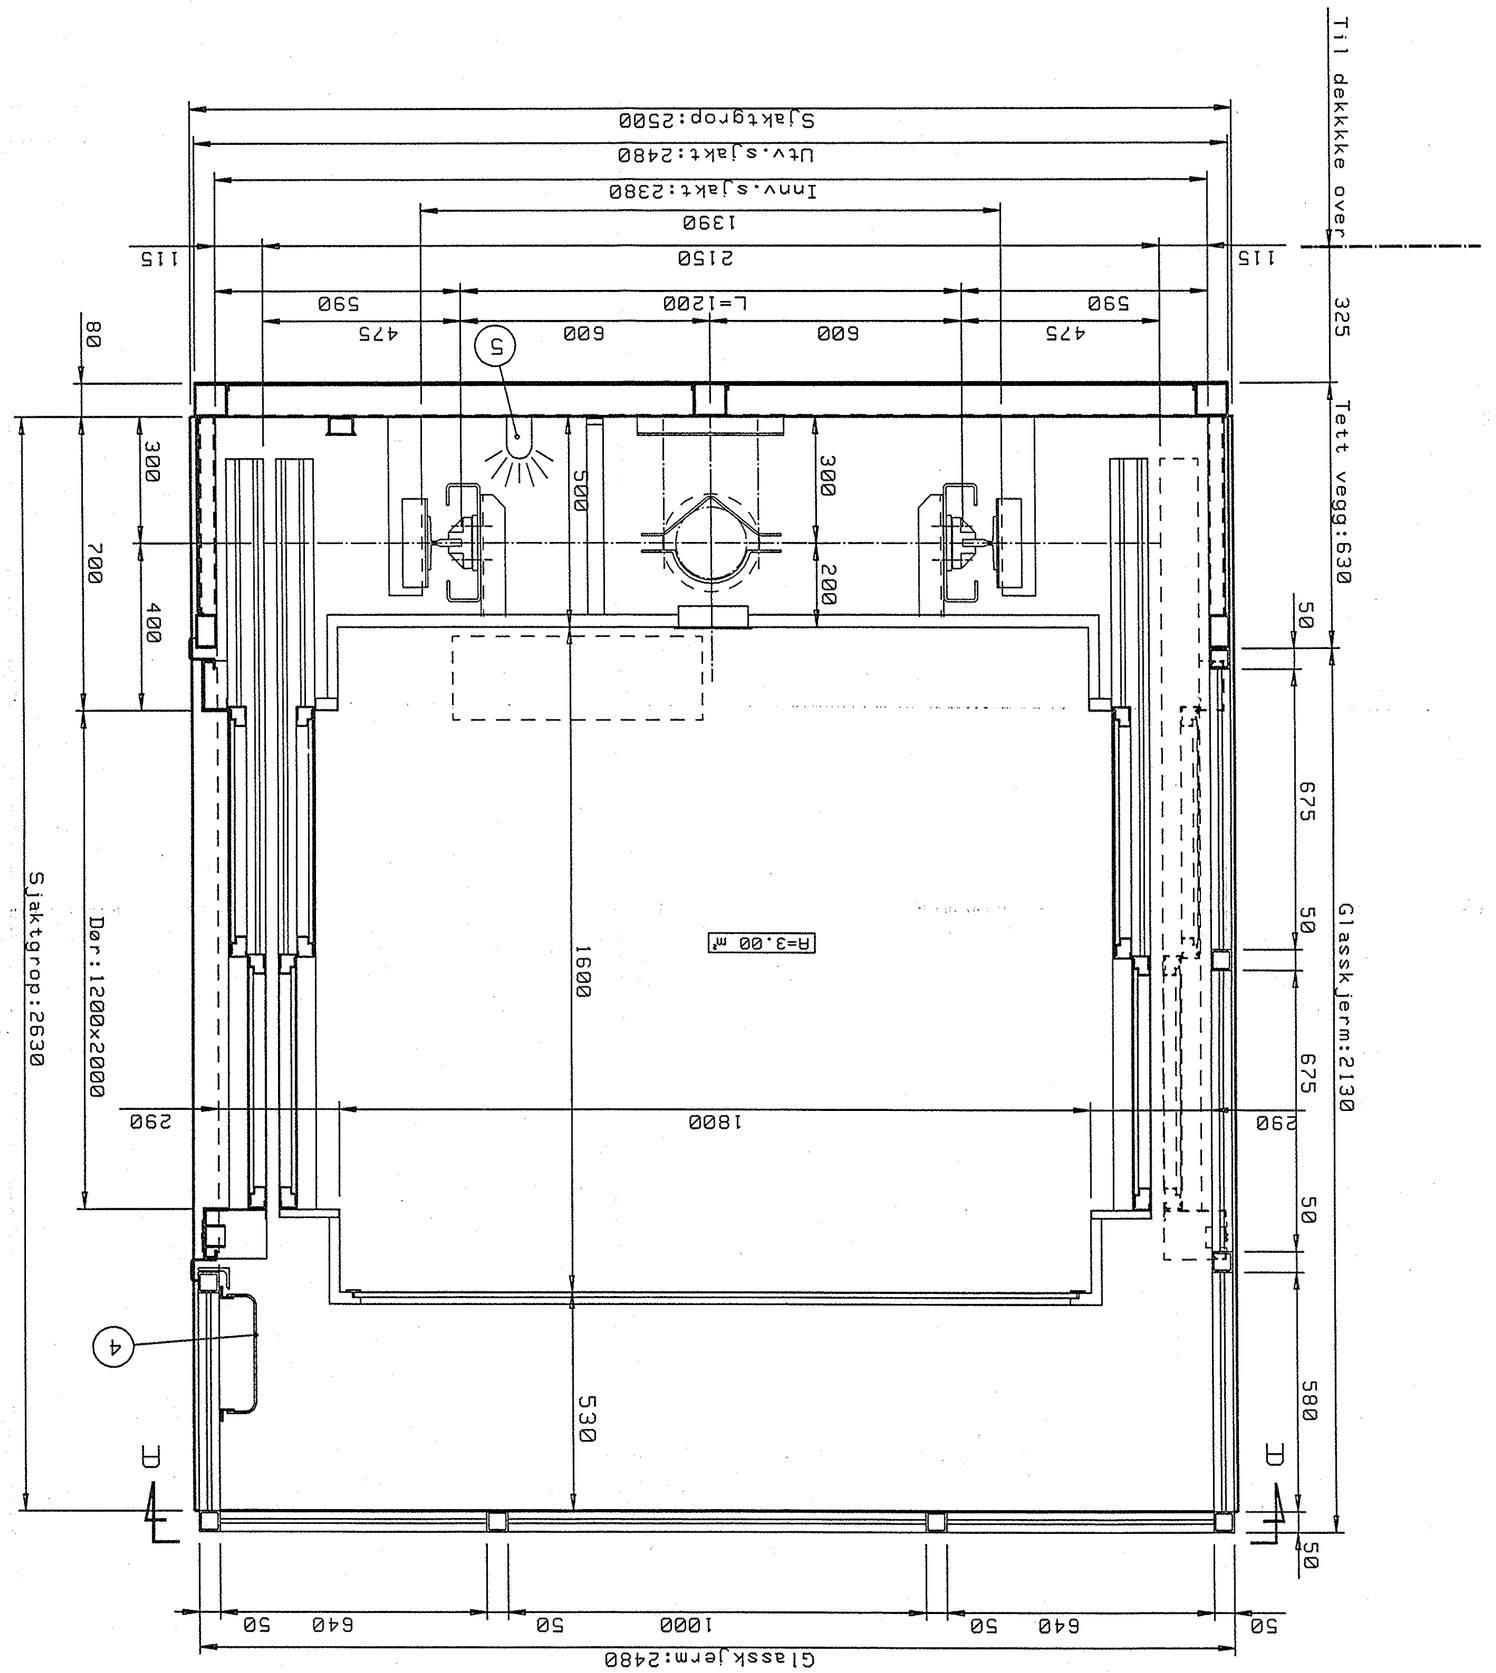
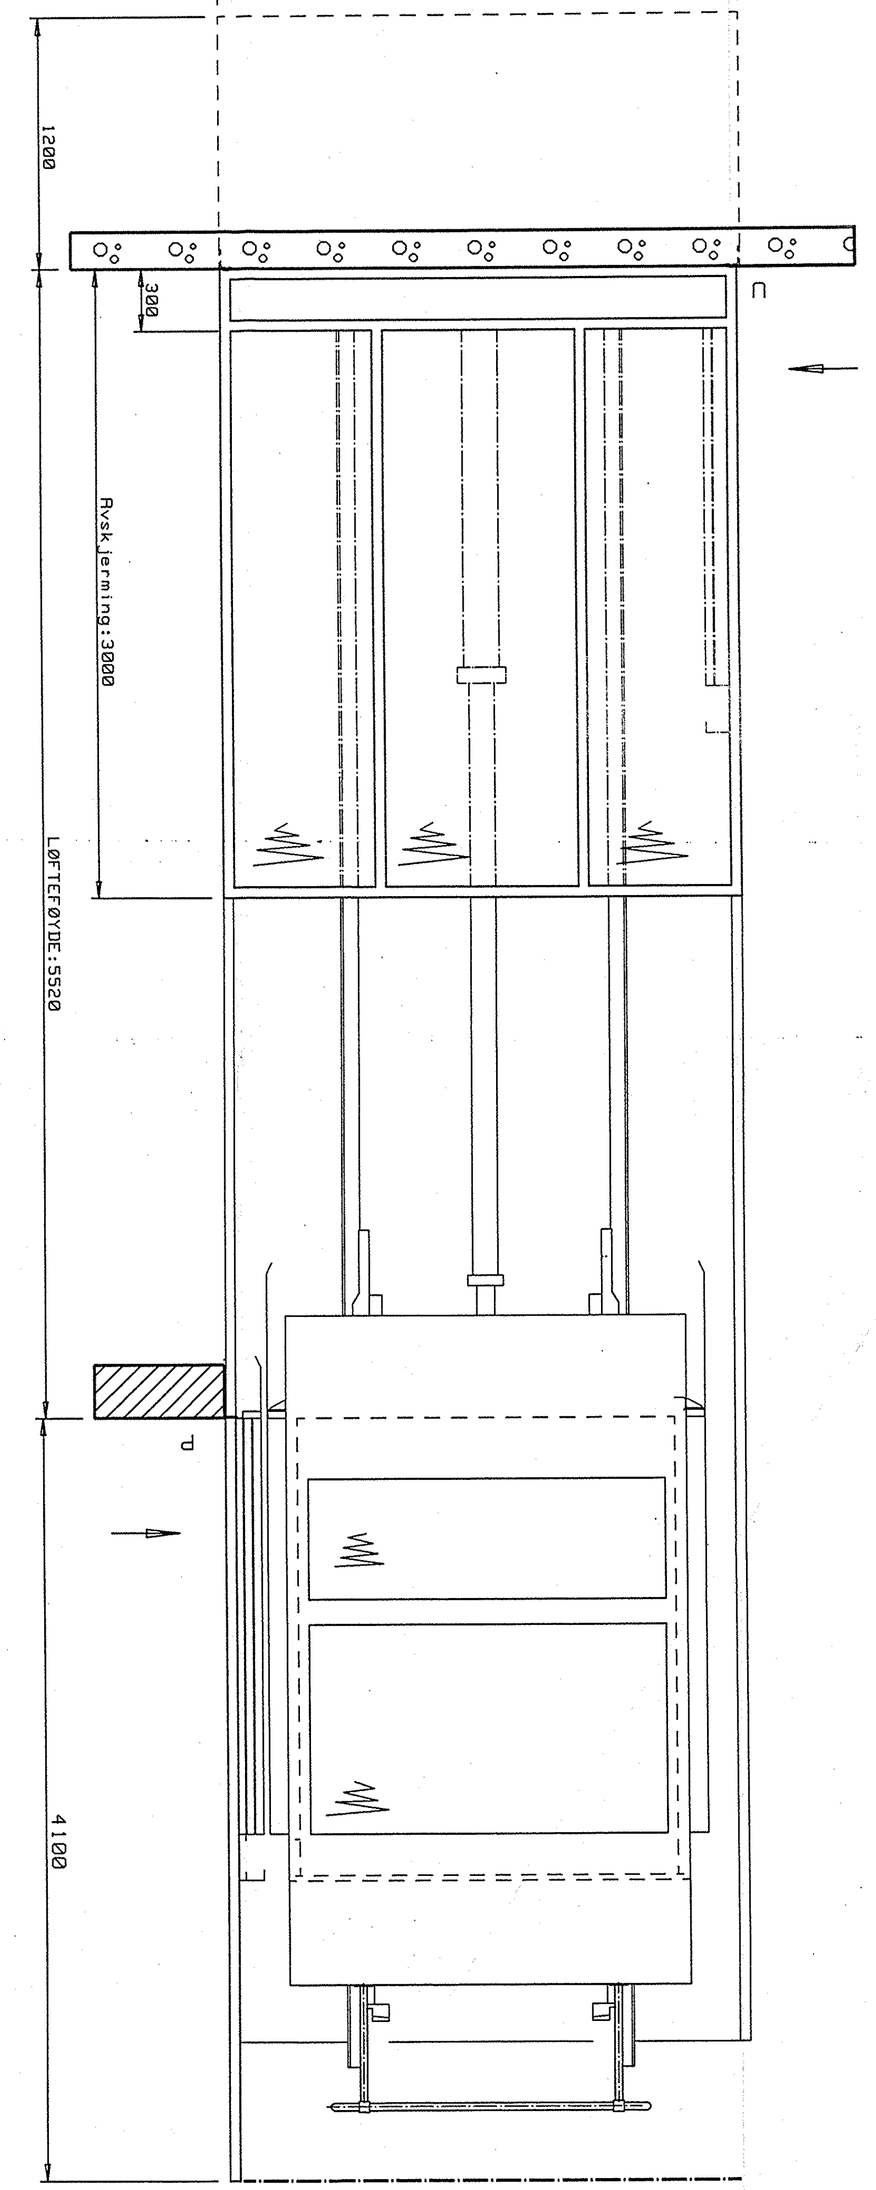
SNITT A-A
M 1:20