

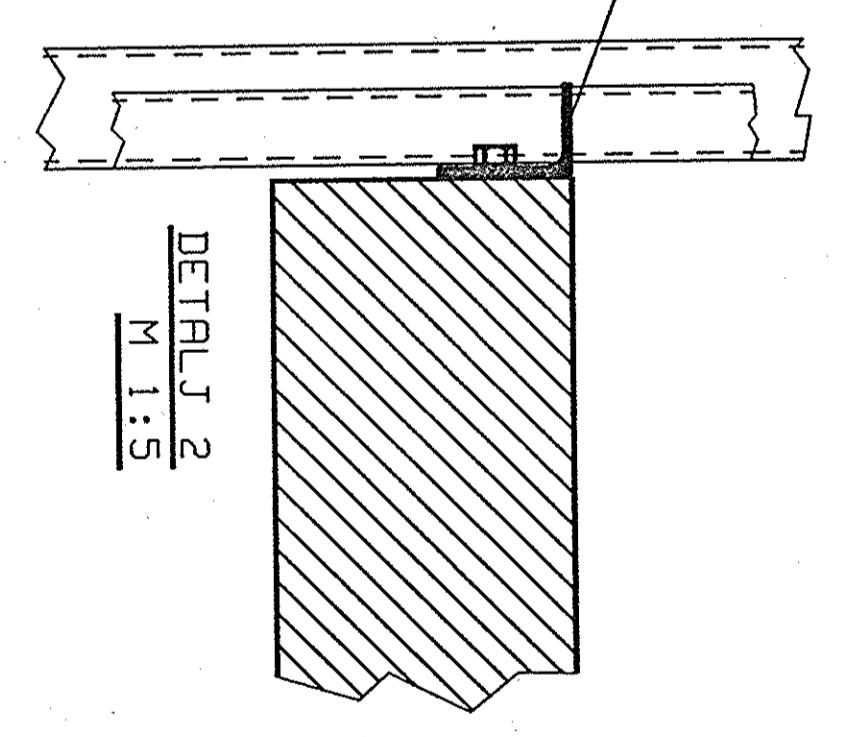


Detail 1  
M 1:5

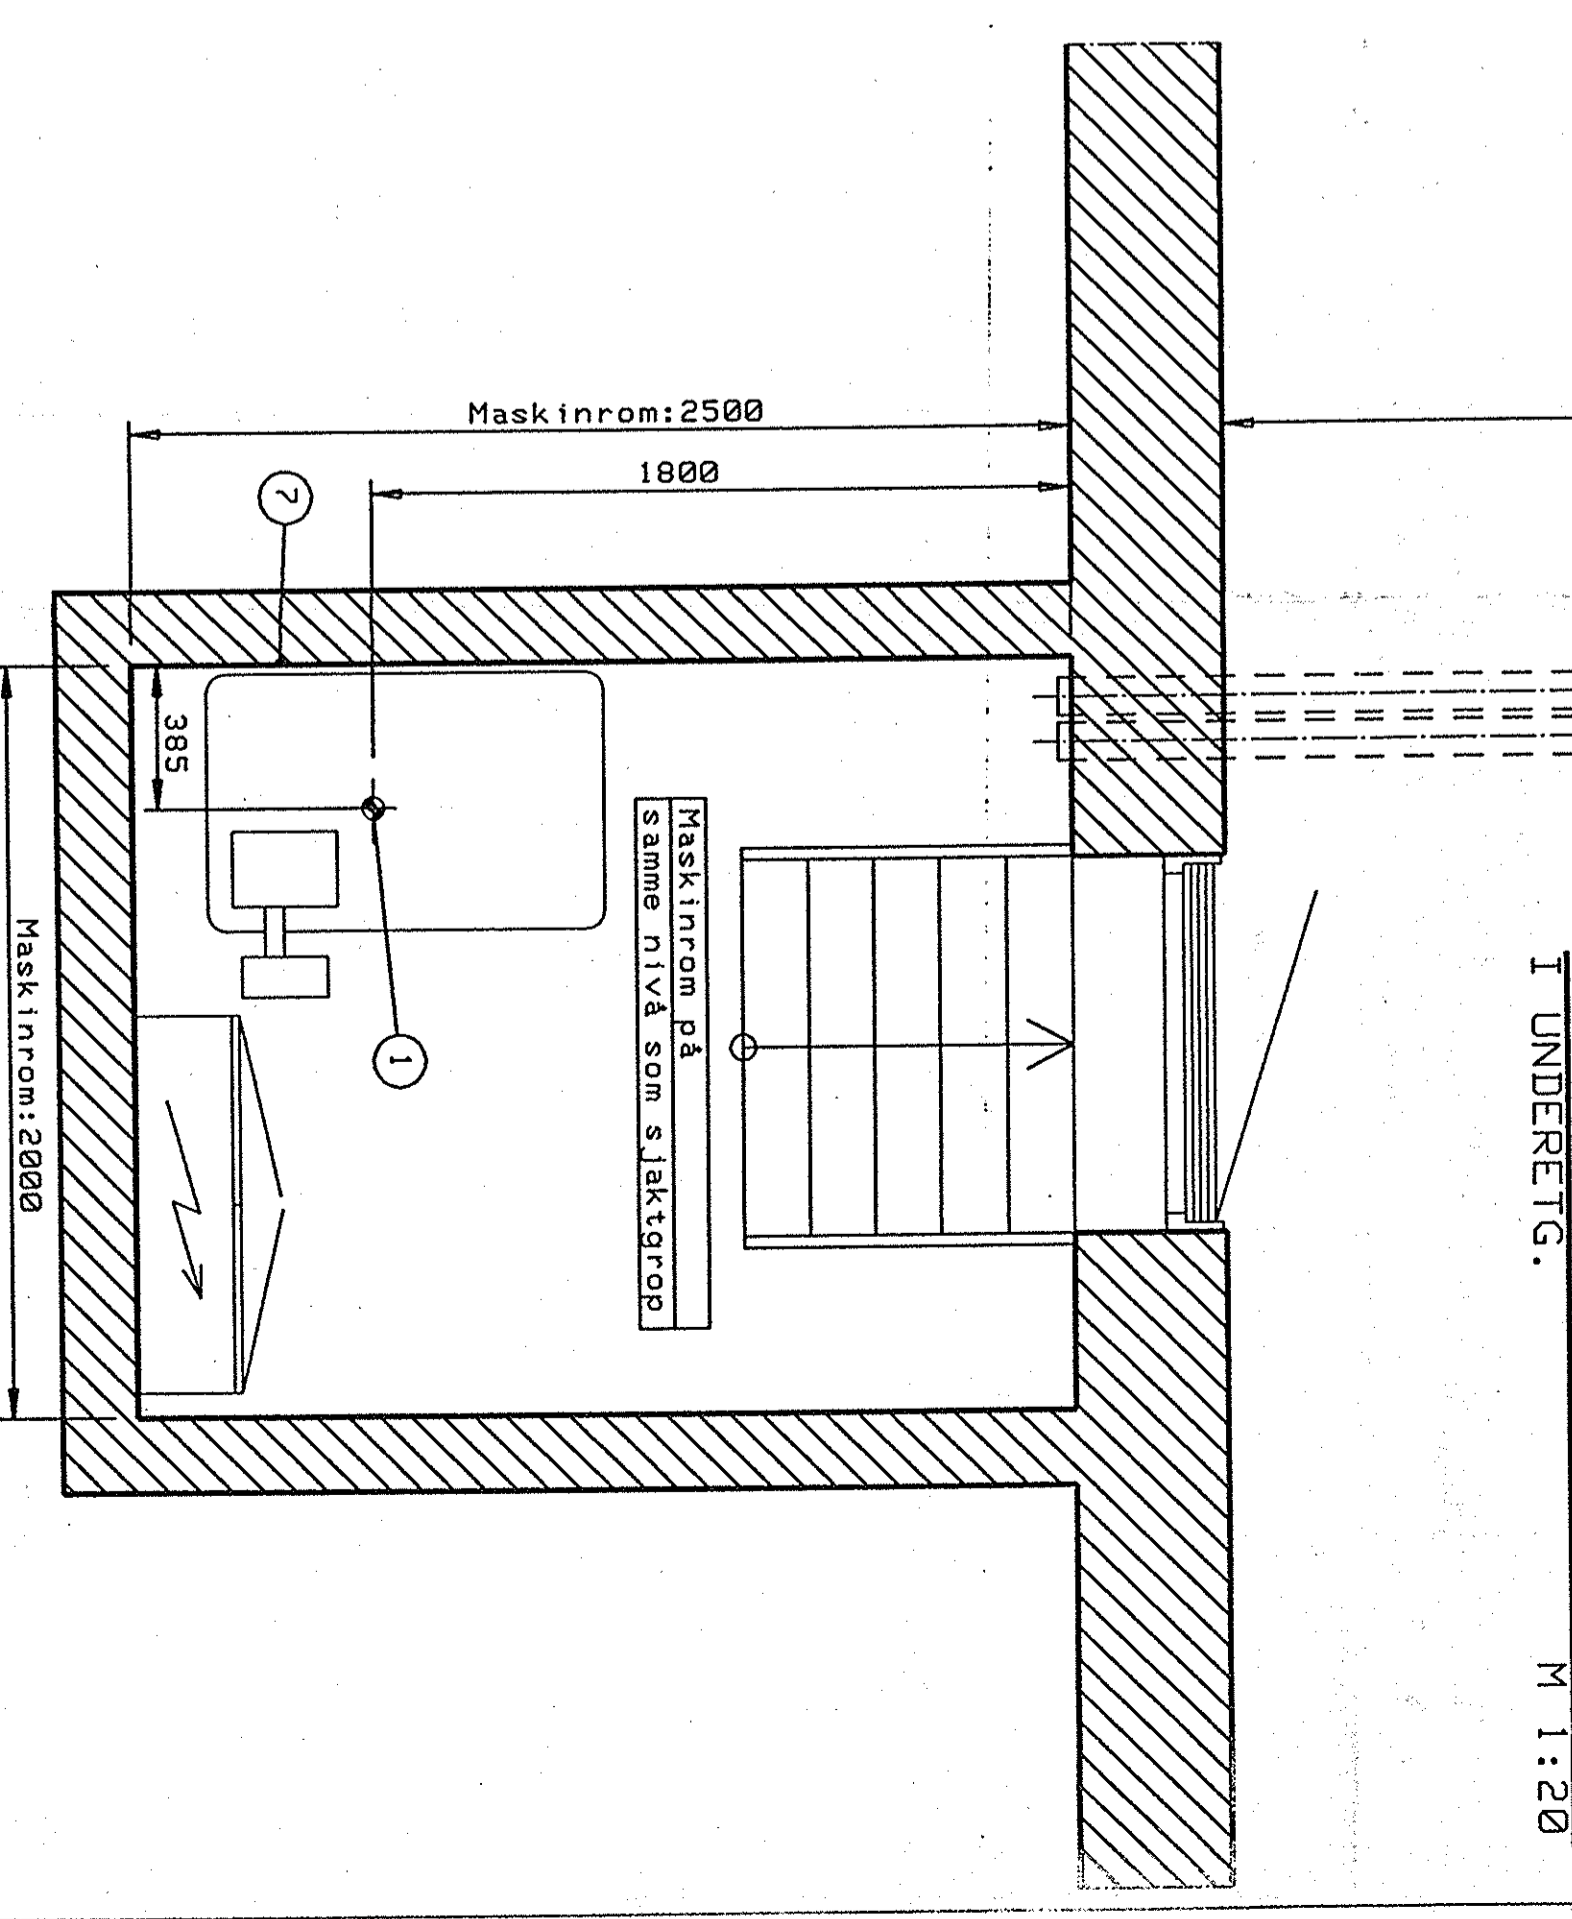


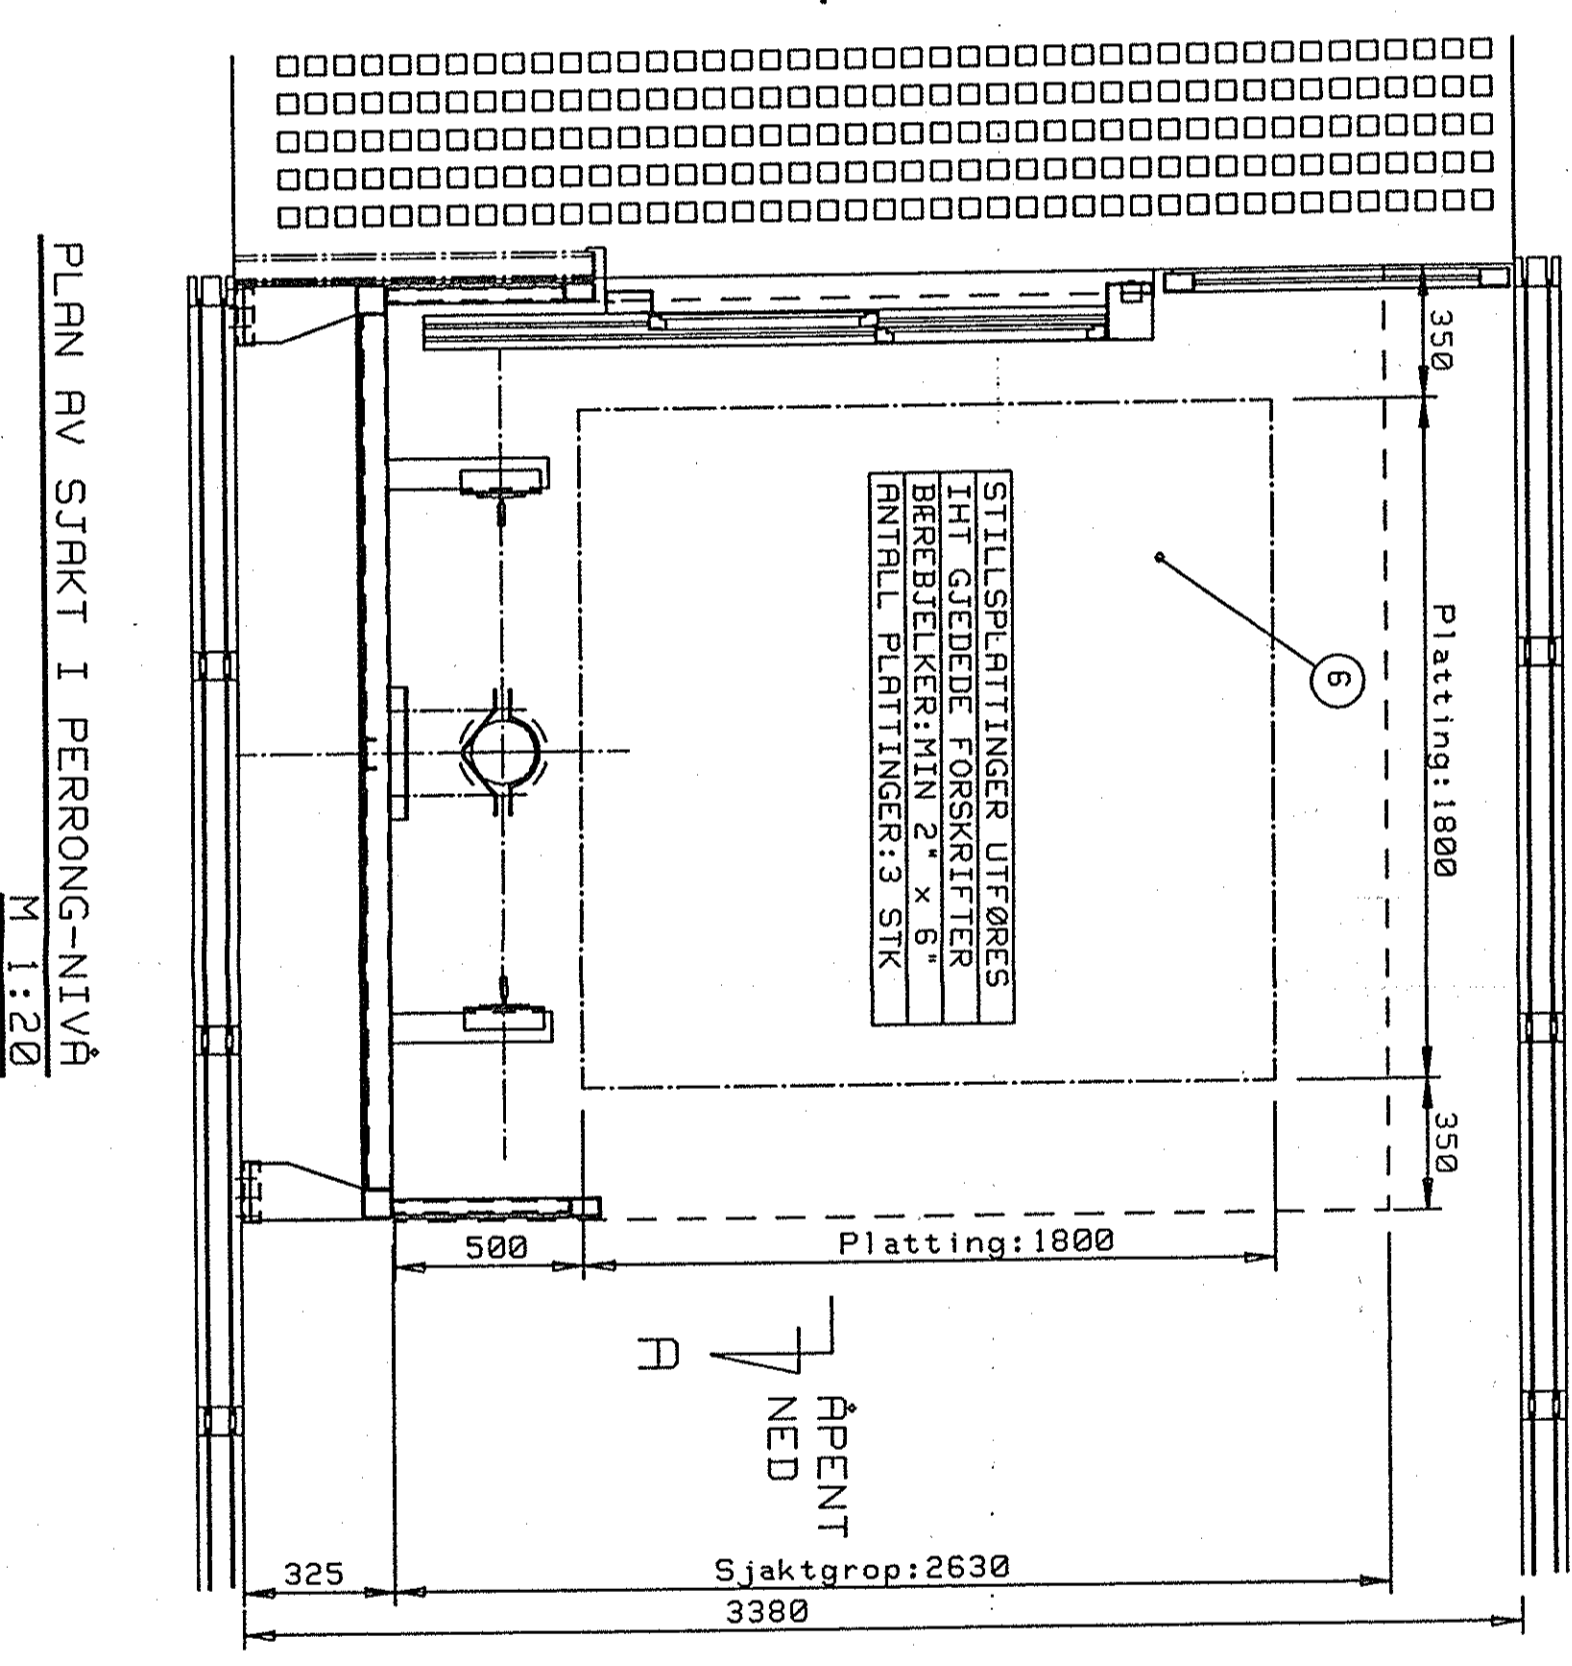

Rev B: Maskinromsgolv på samme nivå som sjaktgrop 26-8-96 PJ  
 Rev A: Sjakt flyttet 325mm fra vegg/revidert grop 6/8-96 PJ

Heis nr.	Onr.: 303194	SJAKTTEGNING
Proj. nr.	10	070 055
Rev.	R	B

Rev.	Beskrivelse	For standard	Tegning nr.	Måstokk	Dato	Sign.

LILLESTRØM STRASJON HEIS 4  
 Heis nr.: 303194  
 Postboks 4154  
 N-2301 Hamar  
 Tlf. 82539400



AMECO HEIS AS  
 Invastan Næringspark  
 Postboks 4154  
 N-2301 Hamar  
 Tlf. 82539400