© BOARCH ARKITEKTER A.S DENNE TEGNINGEN ER BESKYTTET VED LOV OM OPPHAVSRETT TIL ÅNDSVERK AV 12.5.1961 OG MÅ IKKE KOPIERES ELLER BENYTTES UTEN ARKITEKTENS (OPPHAVSMANNENS) SAMTYKKE.

REV.B:
EL-KANAL FJERNET
E=0

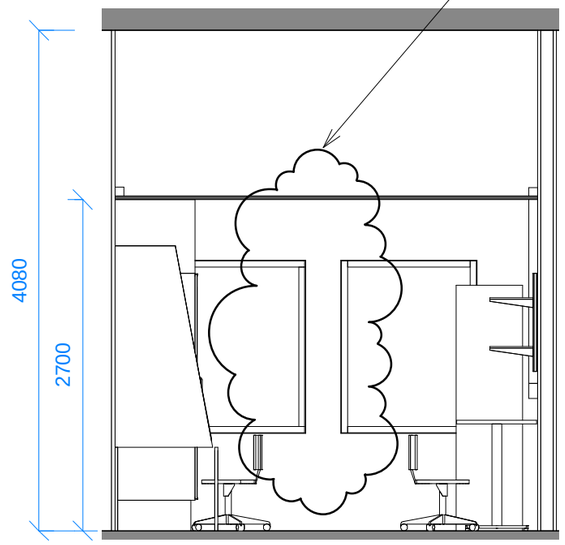

VEGG 1

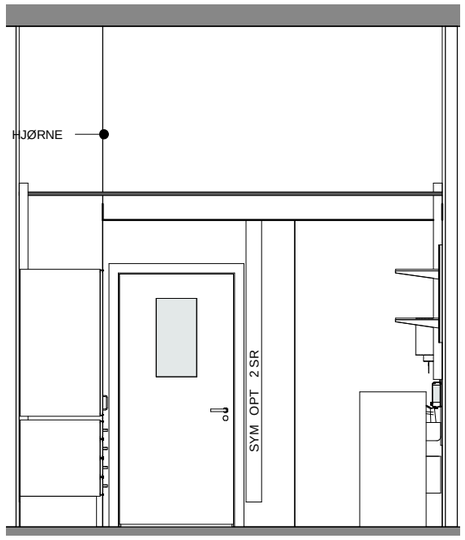

VEGG 3

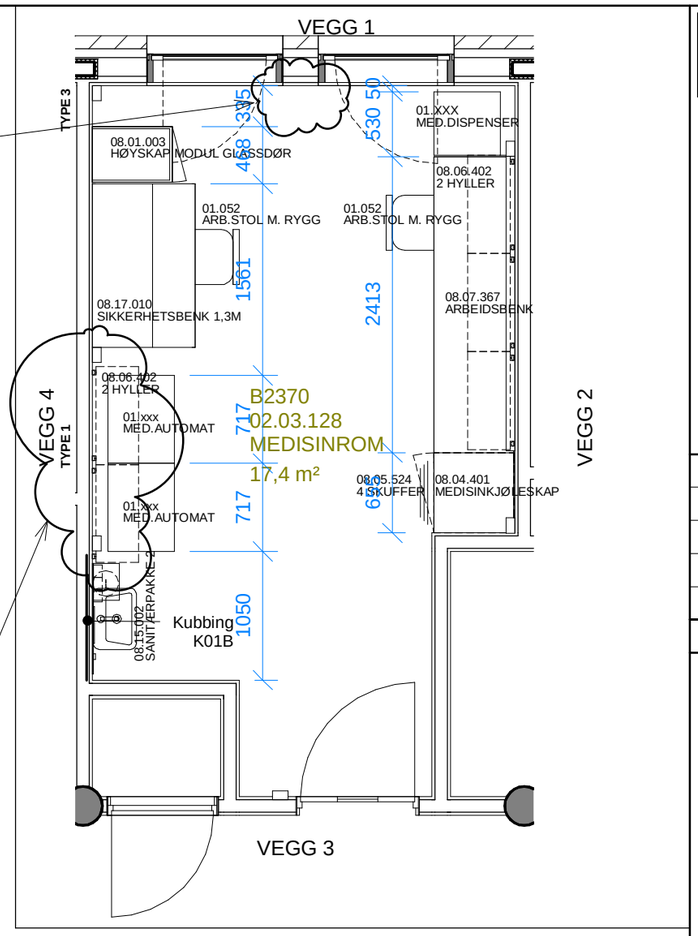

REV.B:
2STK NYE EL-KANALER
E=0

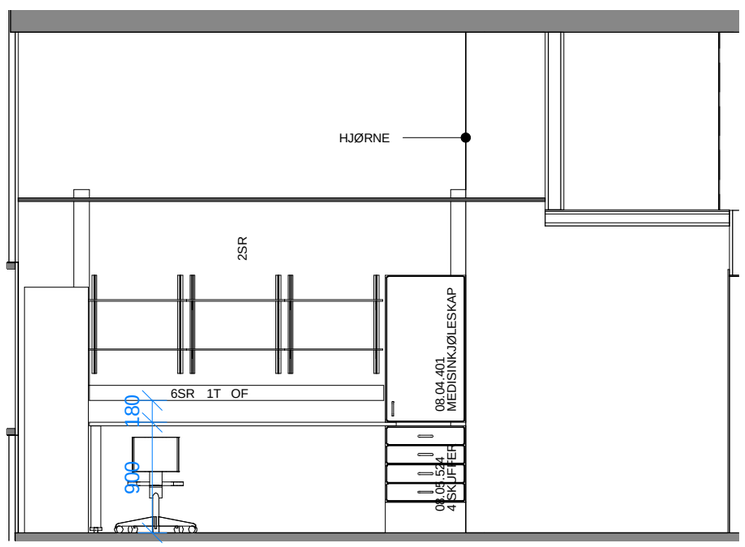

VEGG 2

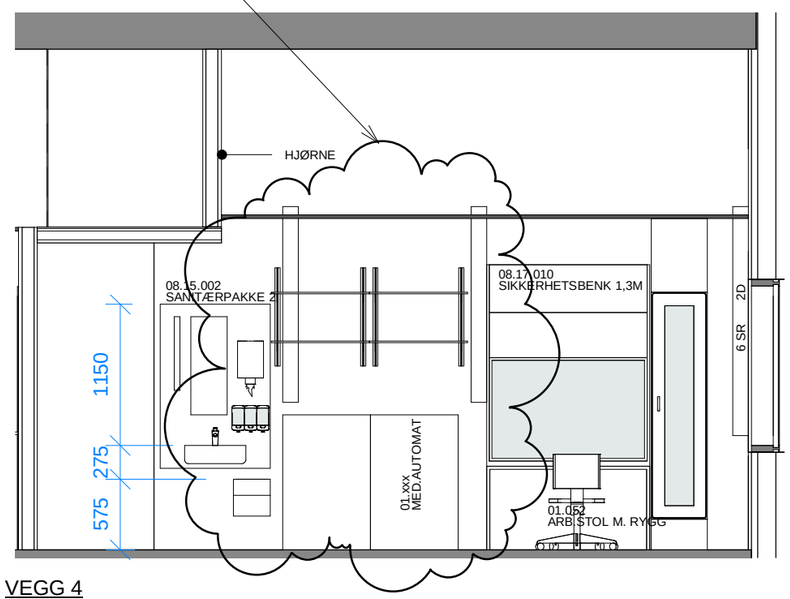

VEGG 4

TEGN.NR.	FAG	FASE	B.D	TYPE	FLØY	ETG.	LØPENR.	REVISJON
	A	D	200	60	B	2	370	B

SR = STIKKONTAKTER TILKOBLET RESERVEKRAFT
SN = STIKKONTAKTER TILKOBLET NORMALKRAFT
SU = STIKKONTAKTER TILKOBLET UPS
RTV = RADIO + TV
D = DATAUTTAK
T = TELE
SYA = SYKESIGNAL ANROP
ST = STANSALARM
OPT = OPPTATTANLEGG
SYM = SYKESIGNAL MOTTAK
OF = OVERFALLSALARM
TR = TRYKKLUFT
GU = ANESTESIUTTAK
L = LYSTGASS
O2 = OKSYGEN
RA = RETURKNAPP ADG. KONTROLL
AKB = AKUTT ALARM BARN
3F = 3-FASE STIKK

REV. INDEKS	TEKST	TEGN. SIGN,DATO	ANSV. SIGN,DATO
B	ROMFUKSJON OG INNREDNING ENDRET, SOM VIST	RBH 17.04.2013	SET 17.04.2013
A	ANGITT KUBBING UTST, E=0	TO 25.06.2012	SET 26.06.2012
0	ANBUDSGRUNNLAG	TO 22.06.2012	SET 22.06.2012

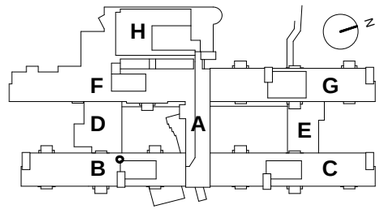

NORDLANDSSYKEHUSET VESTERÅLEN

TEGNINGS-STATUS: DETALJPROSJEKT

A — BOARCH arkitekter a.s
ARKITEKTER MNAL NPA E-post: post@boarch.no
SJØGT.21, BOKS 324, 8001 BODØ
TLF: 75 50 61 70 FAX: 75 50 61 71

B — Rambøll a.s
Rådgivende ingeniør byggteknikk
Terminalveien 10 8006 Bodø
Tlf.: 75551300 fax.: 75551310

E — Norconsult a.s
Alsgården, Notveien 17, 8013 Bodø
Tel: 75 56 58 00, Fax: 75 56 58 01

V — Norconsult a.s
Alsgården, Notveien 17, 8013 Bodø
Tel: 75 56 58 00, Fax: 75 56 58 01

VVA

PROSJ. ANSVARLIG	PRO. NR.	TEGNET	DATO
GISLE JAKHELLN	377	THP	03.11.2009
SAKSBEHANDLER	MÅLESTOKK	MÅL I mm	
SVEIN ERIK TØIEN	1 : 50		

SKJEMA ROM B2370 MEDISINROM

TEGN.NR.	FAG	FASE	B.D	TYPE	FLØY	ETG.	LØPENR.	REVISJON
	A	D	200	60	B	2	370	B