




VEGG1

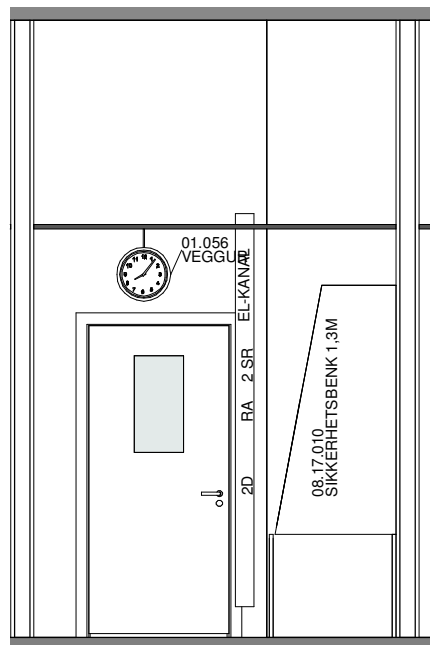


VEGG2

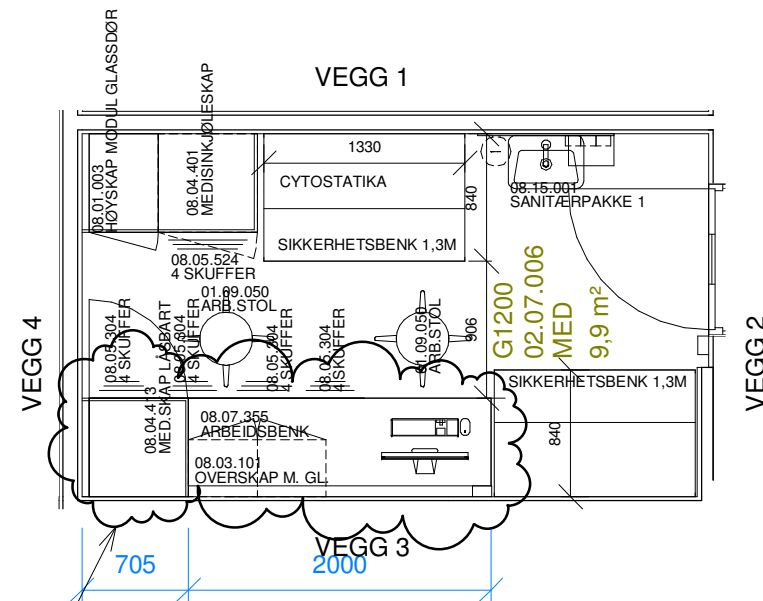

REV.A:
ENDRET MED.SKAP
OG ARBEIDSBENK
E-LISTE: K205-ARK-01

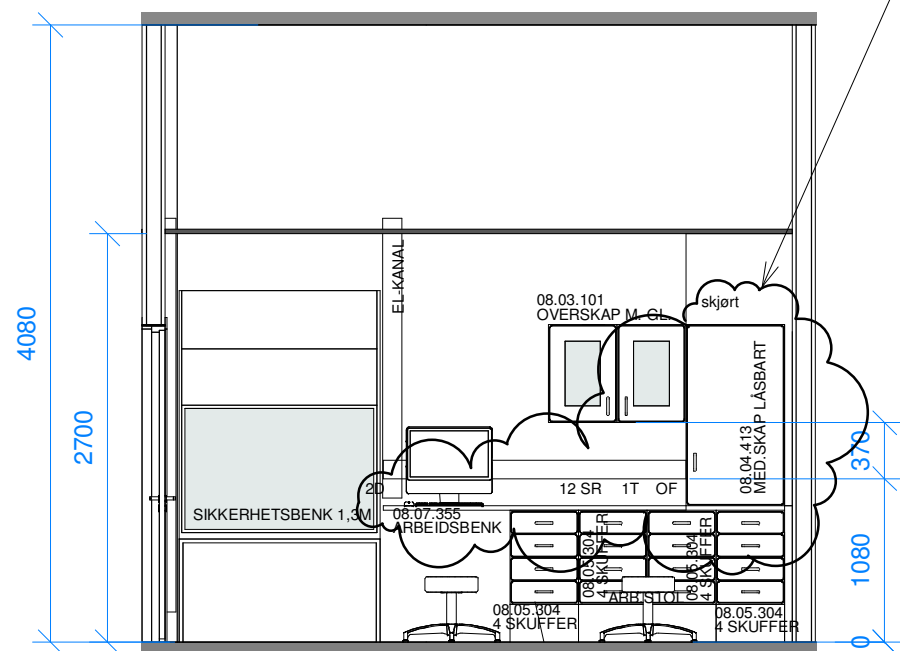

VEGG3

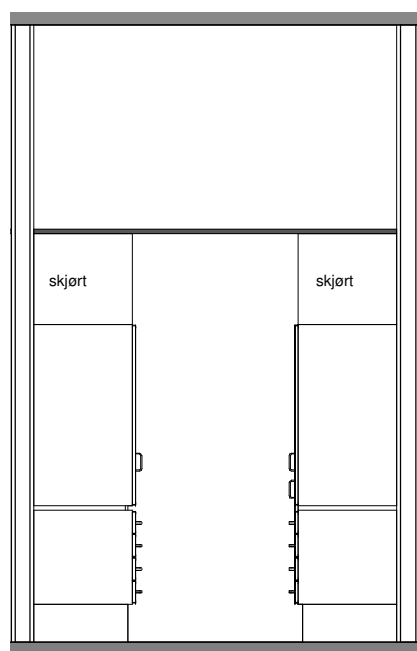


VEGG4

TEGN.NR.	FAG FASE B.D TYPE FLOY ETG. LØPENR.	REVISJON
A D 200 60 G 1 200		A

- SR = STIKKONTAKTER TILKOBLET RESERVEKRAFT
- SN = STIKKONTAKTER TILKOBLET NORMALKRAFT
- SU = STIKKONTAKTER TILKOBLET UPS
- RTV = RADIO + TV
- D = DATAUTTAK
- T = TELE
- SYA = SYKESIGNAL ANROP
- ST = STANSALARM
- OPT = OPPTATTANLEGG
- SYM = SYKESIGNAL MOTTA
- OF = OVERFALLSALARM
- TR = TRYKKLUFT
- GU = ANESTESIUTTAK
- L = LYSTGASS
- O2 = OKSYGEN
- RA = RETURKNAPP ADG. KONTROLL
- AKB = AKUTT ALARM BARN
- 3F = 3-FASE STIKK

REV. INDEKS	TEKST	TEGN. SGN.DATO	ANSV. SGN.DATO
A	ARBEIDSTEGNING	RBH 17.04.2013	SET 17.04.2013
0	ANBUDESGRUNNLAG	TO 22.06.2012	SET 22.06.2012

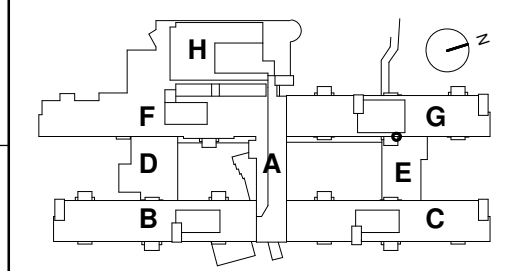

NORDLANDSSYKEHUSET
VESTERÅLEN

TEGNINGS-STATUS: DETALJPROSJEKT

- A** BOARCH arkitekter a.s
ARKITEKTER MNAL NPA E-post: post@boarch.no
SJØGT.21, BOKS 324, 8001 BODØ
TLF: 75 50 61 70 FAX: 75 50 61 71
- B** Rambøll a.s
Rådgivende ingeniør byggtteknikk
Terminalveien 10 8006 Bode
Tlf.: 75551300 fax.: 75551310
- E** Norconsult a.s
Alsgården, Notveien 17, 8013 Bode
Tel: 75 56 58 00, Fax: 75 56 58 01
- V** Norconsult a.s
Alsgården, Notveien 17, 8013 Bode
Tel: 75 56 58 00, Fax: 75 56 58 01

PROSJ. ANSVARLIG	PRO. NR.	TEGNET	DATO
GISLE JAKHELLN	377	THP	27.10.2009
SAKSBEHANDLER	MÅLESTOKK	MÅL I mm	
SVEIN ERIK TØIEN	1 : 50		

SKJEMA ROM G1200
MEDISIN

TEGN.NR.	FAG FASE B.D TYPE FLOY ETG. LØPENR.	REVISJON
A D 200 60 G 1 200		A