

IKKE TILKOBLET
KONTAKT

KONTAKT



NYBYGG

IKKE TILKOBLET

MISTET KONTAKT

IKKE TILKOBLET

MISTET KONTAKT

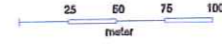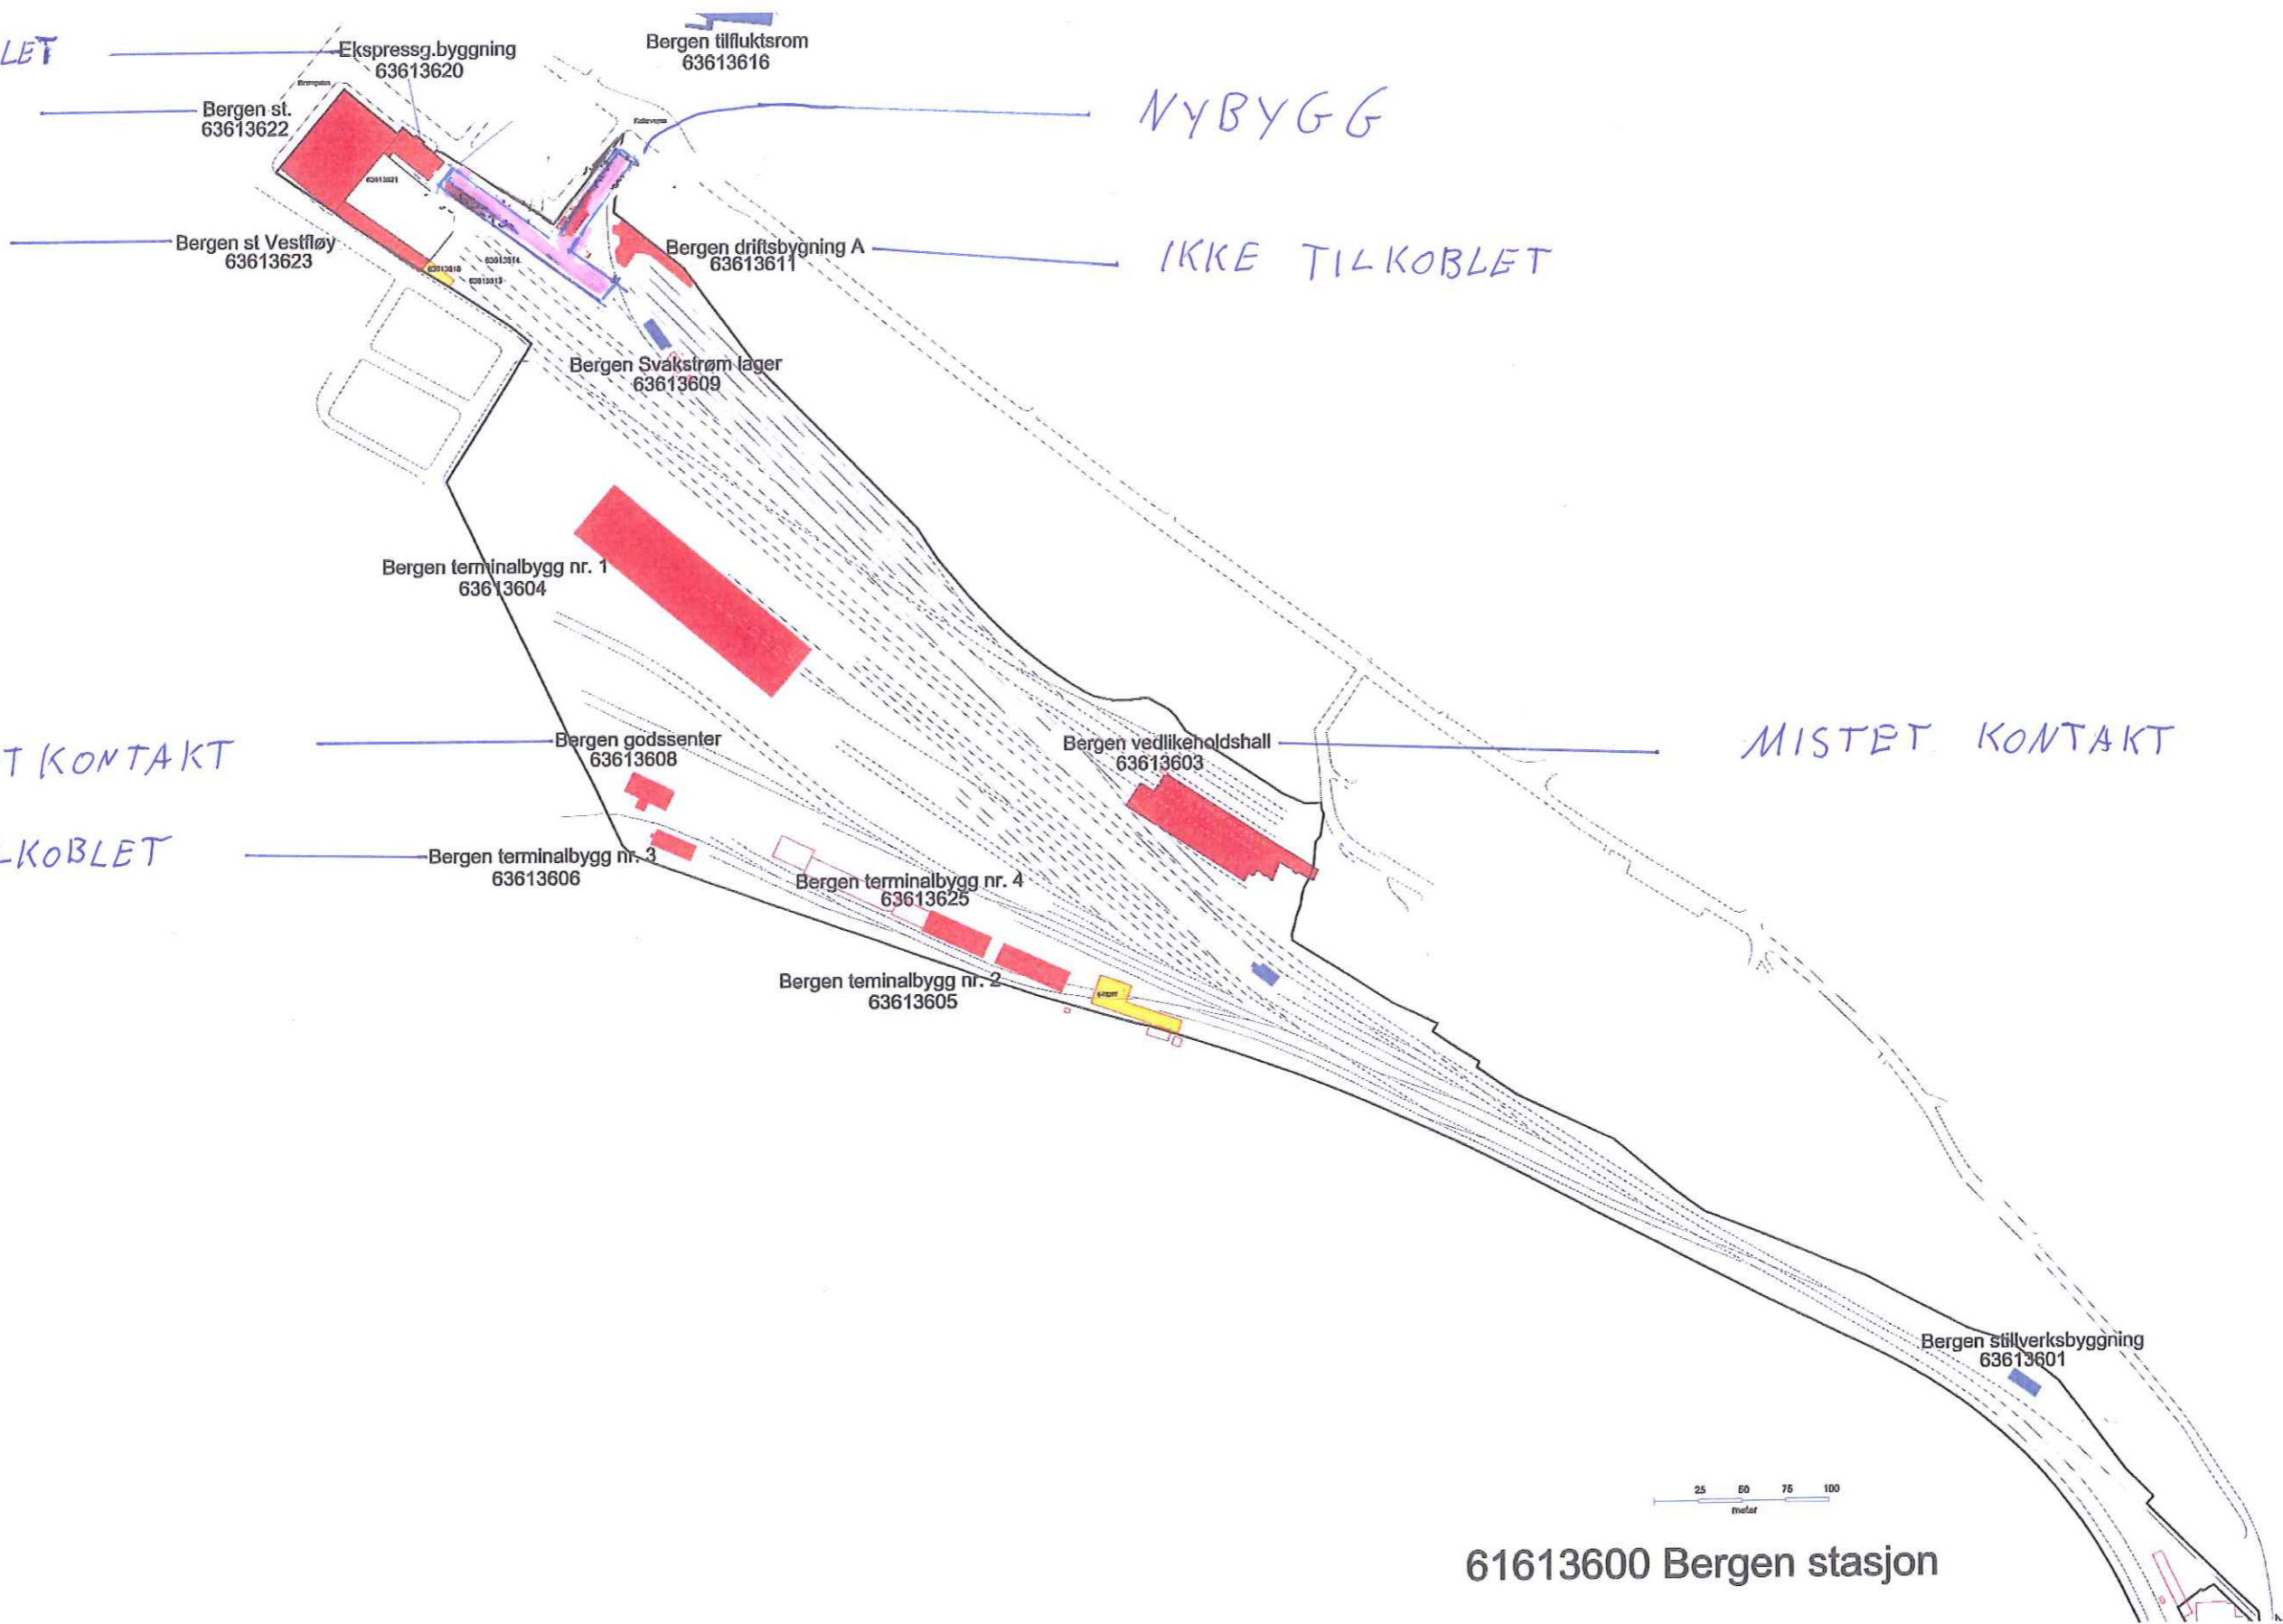

61613600 Bergen stasjon