

C1

NOTE:

SIGNATURFORKLARINGER INVENTARLISTE KJØKKEN

- 1 VEKT
- 1A ARBEIDSBENK
- 2 KJØLEBENK GRAM M/SALADETTE
- 3 KUMBENK
- 4 ARBEIDSBENK
- 5 OPPSKJÆRMASKIN
- 6 MIKSER
- 7 VACUUMERINGSMASKIN, GULVMODELL
- 8 ARBEIDSBENK
- 9 KOMBIGRYTE ***400V***
- 10 SELFCOOKING CENTER
- 11 KUMBENK
- 12 GRANULMASKIN
- 13 KUMBENK
- 14 TALLERKENDISPENSER, VARM -HJUL
- 15 VARMESKAP M/VANNBAD
- 16 HURTIGNEDKJ.SKAP F/SENTRALKJØL
- 17 ARBEIDSBENK
- 18 KASSEAPPARAT
- 19 KJØLEBENK M/KJØLT MONTER
- 20 RUSTFRI BENK/KLAFEBORD
- 21 ARBEIDSBENK
- 22 Front i valgfri høytrykks-
- 23 KJØLT BRØNN M/OVERHYLLE
- 24 VANNBAD M/OVERHYLLE OG VARMEL.
- 26 KAFFESTASJON
- 26A OVERHYLLE SKRÅSTILT
- 27 KAFFEMASKIN, HELAUTOMATISK
- 28 ESPRESSOMASKIN, HELAUTOMATISK
- 29 Melkekjøler
- 30 MELKEDISPENSER
- 31 SMOOTIEDISPENSER
- 32 KASSASEKSJON, 2-SIDIG
- 33 KASSEAPPARAT
- 34 BRETTBANE I RFR STÅL
- 34A BRETTBANE I RFR STÅL
- 35 Front i valgfri høytrykks-
- 35A DØR "KLAPP" 2 x 350mm
- 36 INNKLUSIVE I POS 15
- 37 AVFALLSVOGN M/RFR KLEDNING 3 S
- 38 Pos: 38-39-40-41
- 42 FORSPYLEBASSENG
- 43 TUNNELOPPVAKSMASKIN
- 44 TØRKEBANE Nordien, STASJONÆR
- 45 SKUMANLEGG
- 46 BORDVOGN 2 hyllpl. Metos
- 47 RANGERINGSSTATIV Nordien
- 48 HÅNDVASK
- Alt. UTSLAGSVASK FOR VEGG
- 49 GULVBRØNNER
- 50 GULVBRØNNER
- 51 HYLLEREOL I MELKEKJØL
- 52 HYLLEREOL I GRØNNSAKKJØL
- 53 HYLLEREOL I FRYSEROM
- 54 HYLLEREOL I TØRRVARELAGER
- 60 DISPENSERVOGN, BRETT

HENVISNINGER:

Fallplan se tegning A-01-2-1-FA-01

Tekningnr.:
A-01-X-5-11

REV.	REVISJONEN	GJELD	DATO	SIGN.
C	Revision iht. retteskyer / revisjonsliste	ARK 562	12.04.2013	NRG
B	Revision iht. retteskyer / revisjonsliste	ARK 320	04.06.2012	TKS
A	Tegningsstatus endret til arbeidstegning		30.05.2011	ABH

Hordaland Fylkeskommune
HELLEREN
 Videregående skole og hovedanlegg for svømming og stuping
 Bergen Kommune

Arkitekt:
KHR Arkitekter A/S
Kanonbådsvej 4
1437 København K
PROS.JNR.: 1515.02


Rådgiver byggeteknikk:
EKJ Rådgivende Ingeniør A/S
Blegdamsvej 58
2100 København Ø
PROS.JNR.: 4373.00

Rådgiver VVS-teknikk:
EKJ Rådgivende Ingeniør A/S
Blegdamsvej 58
2100 København Ø
PROS.JNR.: 4373.00

Rådgiver EL-teknikk:
EKJ Rådgivende Ingeniør A/S
Blegdamsvej 58
2100 København Ø
PROS.JNR.: 4373.00


Rådgiver Svømmebads teknikk:
Teknologisk Institut
Center for svømmebadsteknologi
Griegersensvej
2630 Taastrup
PROS.JNR.: 13584.99

Landskapsarkitekt:
Riss Landskap as
Drengsalim, 36, pb.3900
5835 Bergen
PROS.JNR.: 346.07

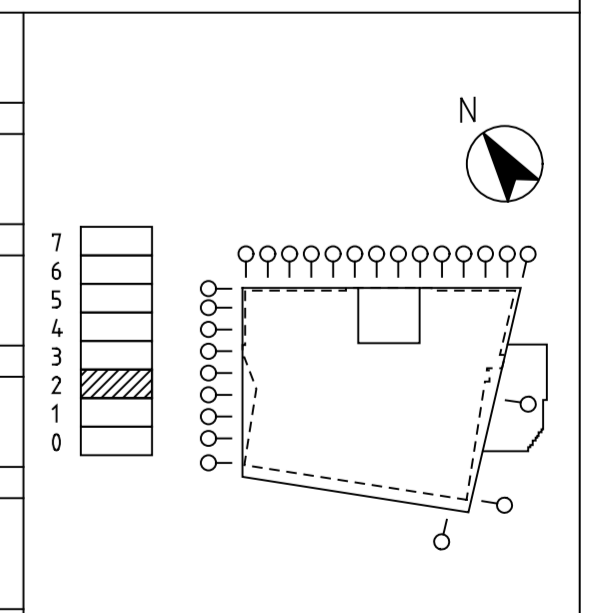

Titel:	1515802_T-A-01-X-5-11	Godkjent:	SHH	Konstr./Tegn:	CKP	Målestokk:	1:50
Dato:	18.05.2009	Tekningnr.:	A-01-X-5-11	Revidert:	C		

Romtelling
Kjøkken

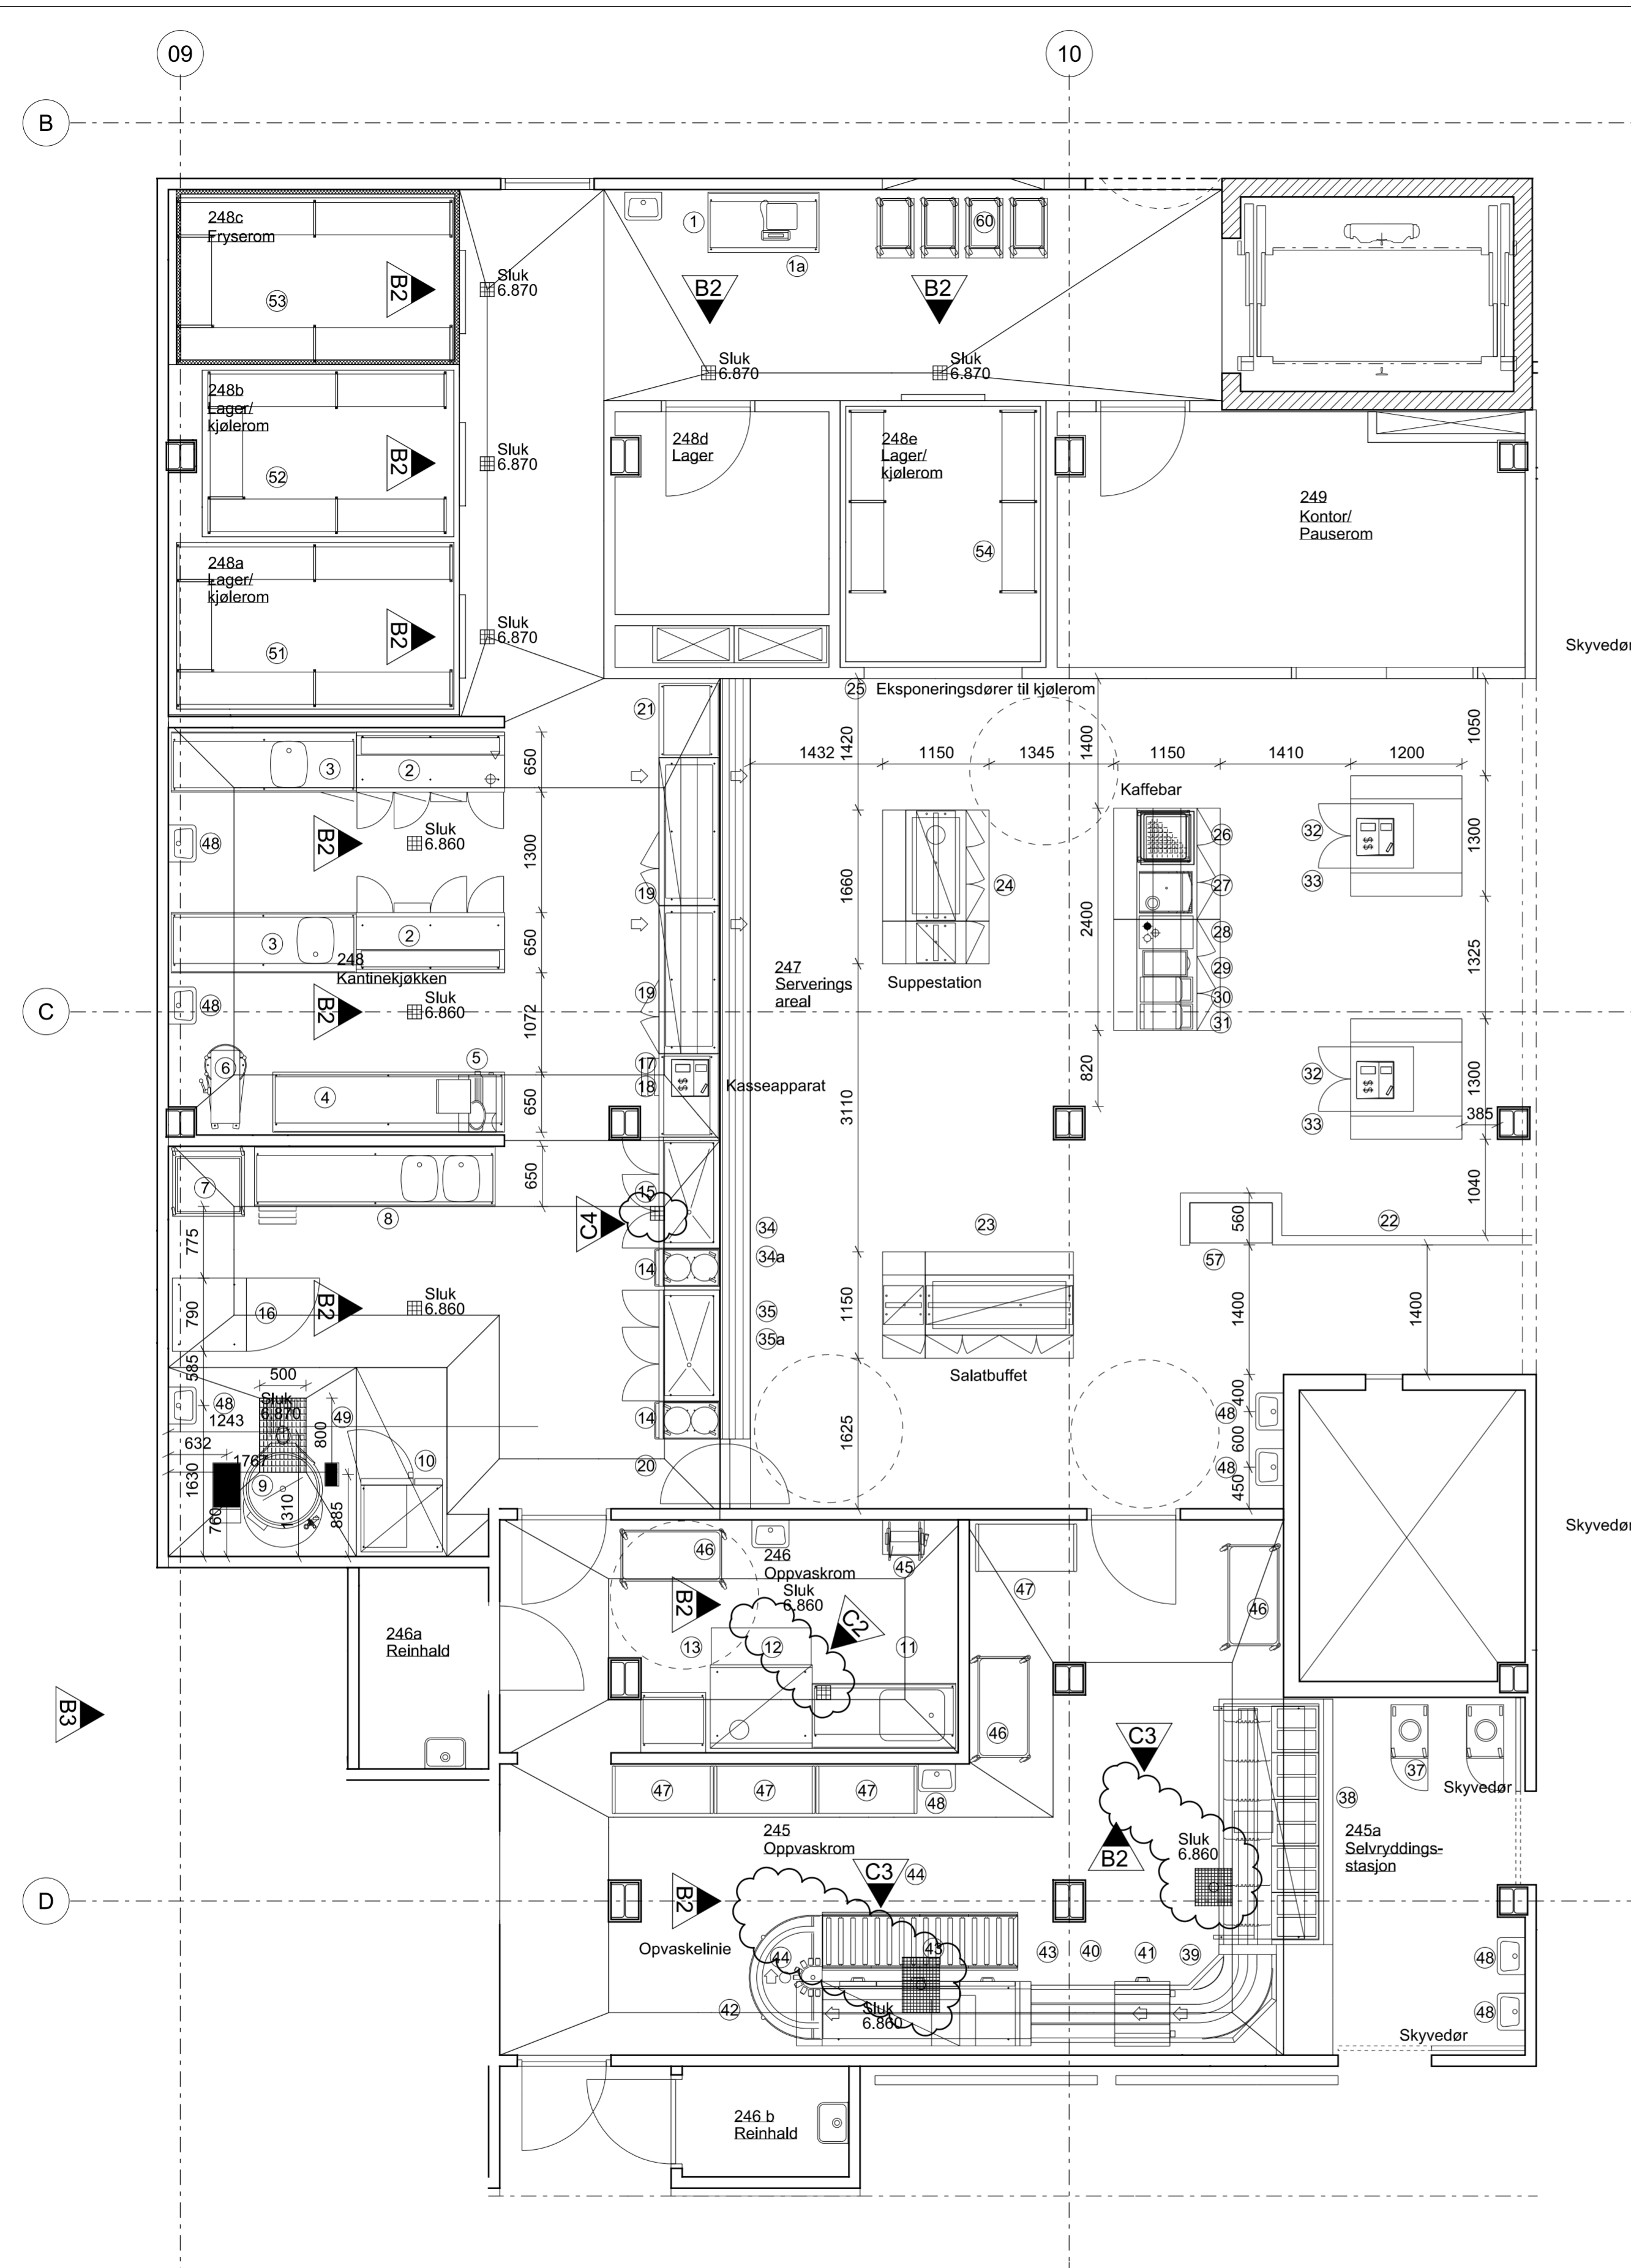

B3

D