


Rode 1118 Ersfjorden

Ersfjord skole + P-stasjon

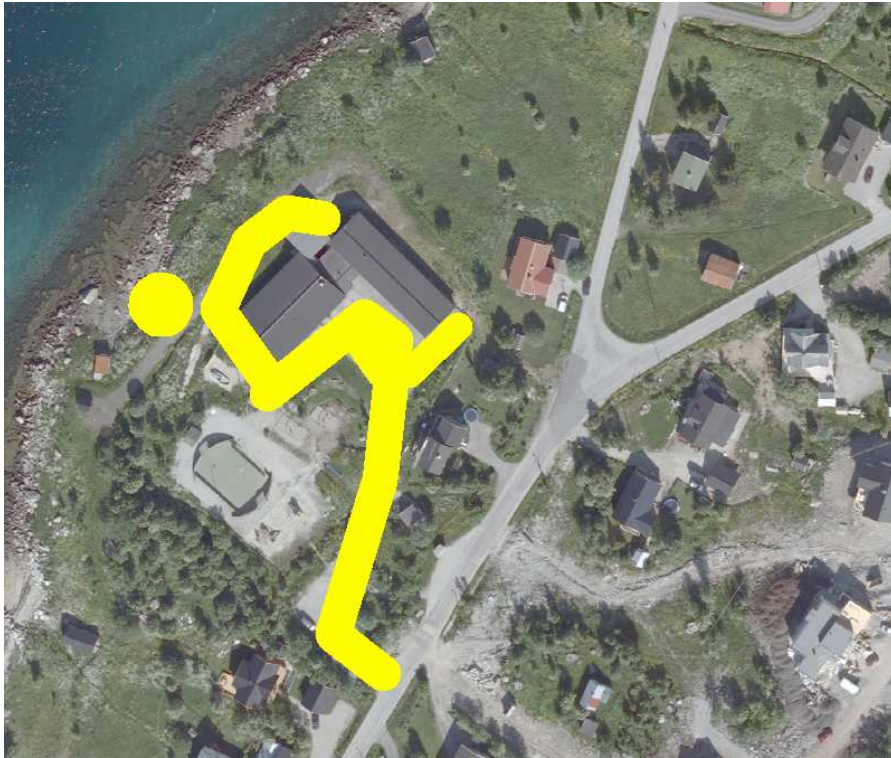

Dalvegen + P-stasjon

