


AREALOVERSIKT:	
Inn/utgangsareal	62,3m <sup>2</sup>
Salgsareal	409,6m <sup>2</sup>
Lagerareal	203,0m <sup>2</sup>
Svalrom	25,6m <sup>2</sup>
Info	8,7m <sup>2</sup>
Kontor	16,0m <sup>2</sup>
Spiserom	29,6m <sup>2</sup>
Tellerom	7,5m <sup>2</sup>
Gard.D.	14,2m <sup>2</sup>
Wc-D	1,4m <sup>2</sup>
Gard.H	10,0m <sup>2</sup>
WC-H	1,4m <sup>2</sup>
Dusj	1,8m <sup>2</sup>
Korridorer	29,1m <sup>2</sup>
B.K.	3,7m <sup>2</sup>
NETTO AREAL:	827,5m <sup>2</sup>
BRUTTO AREAL:	882,9m <sup>2</sup>

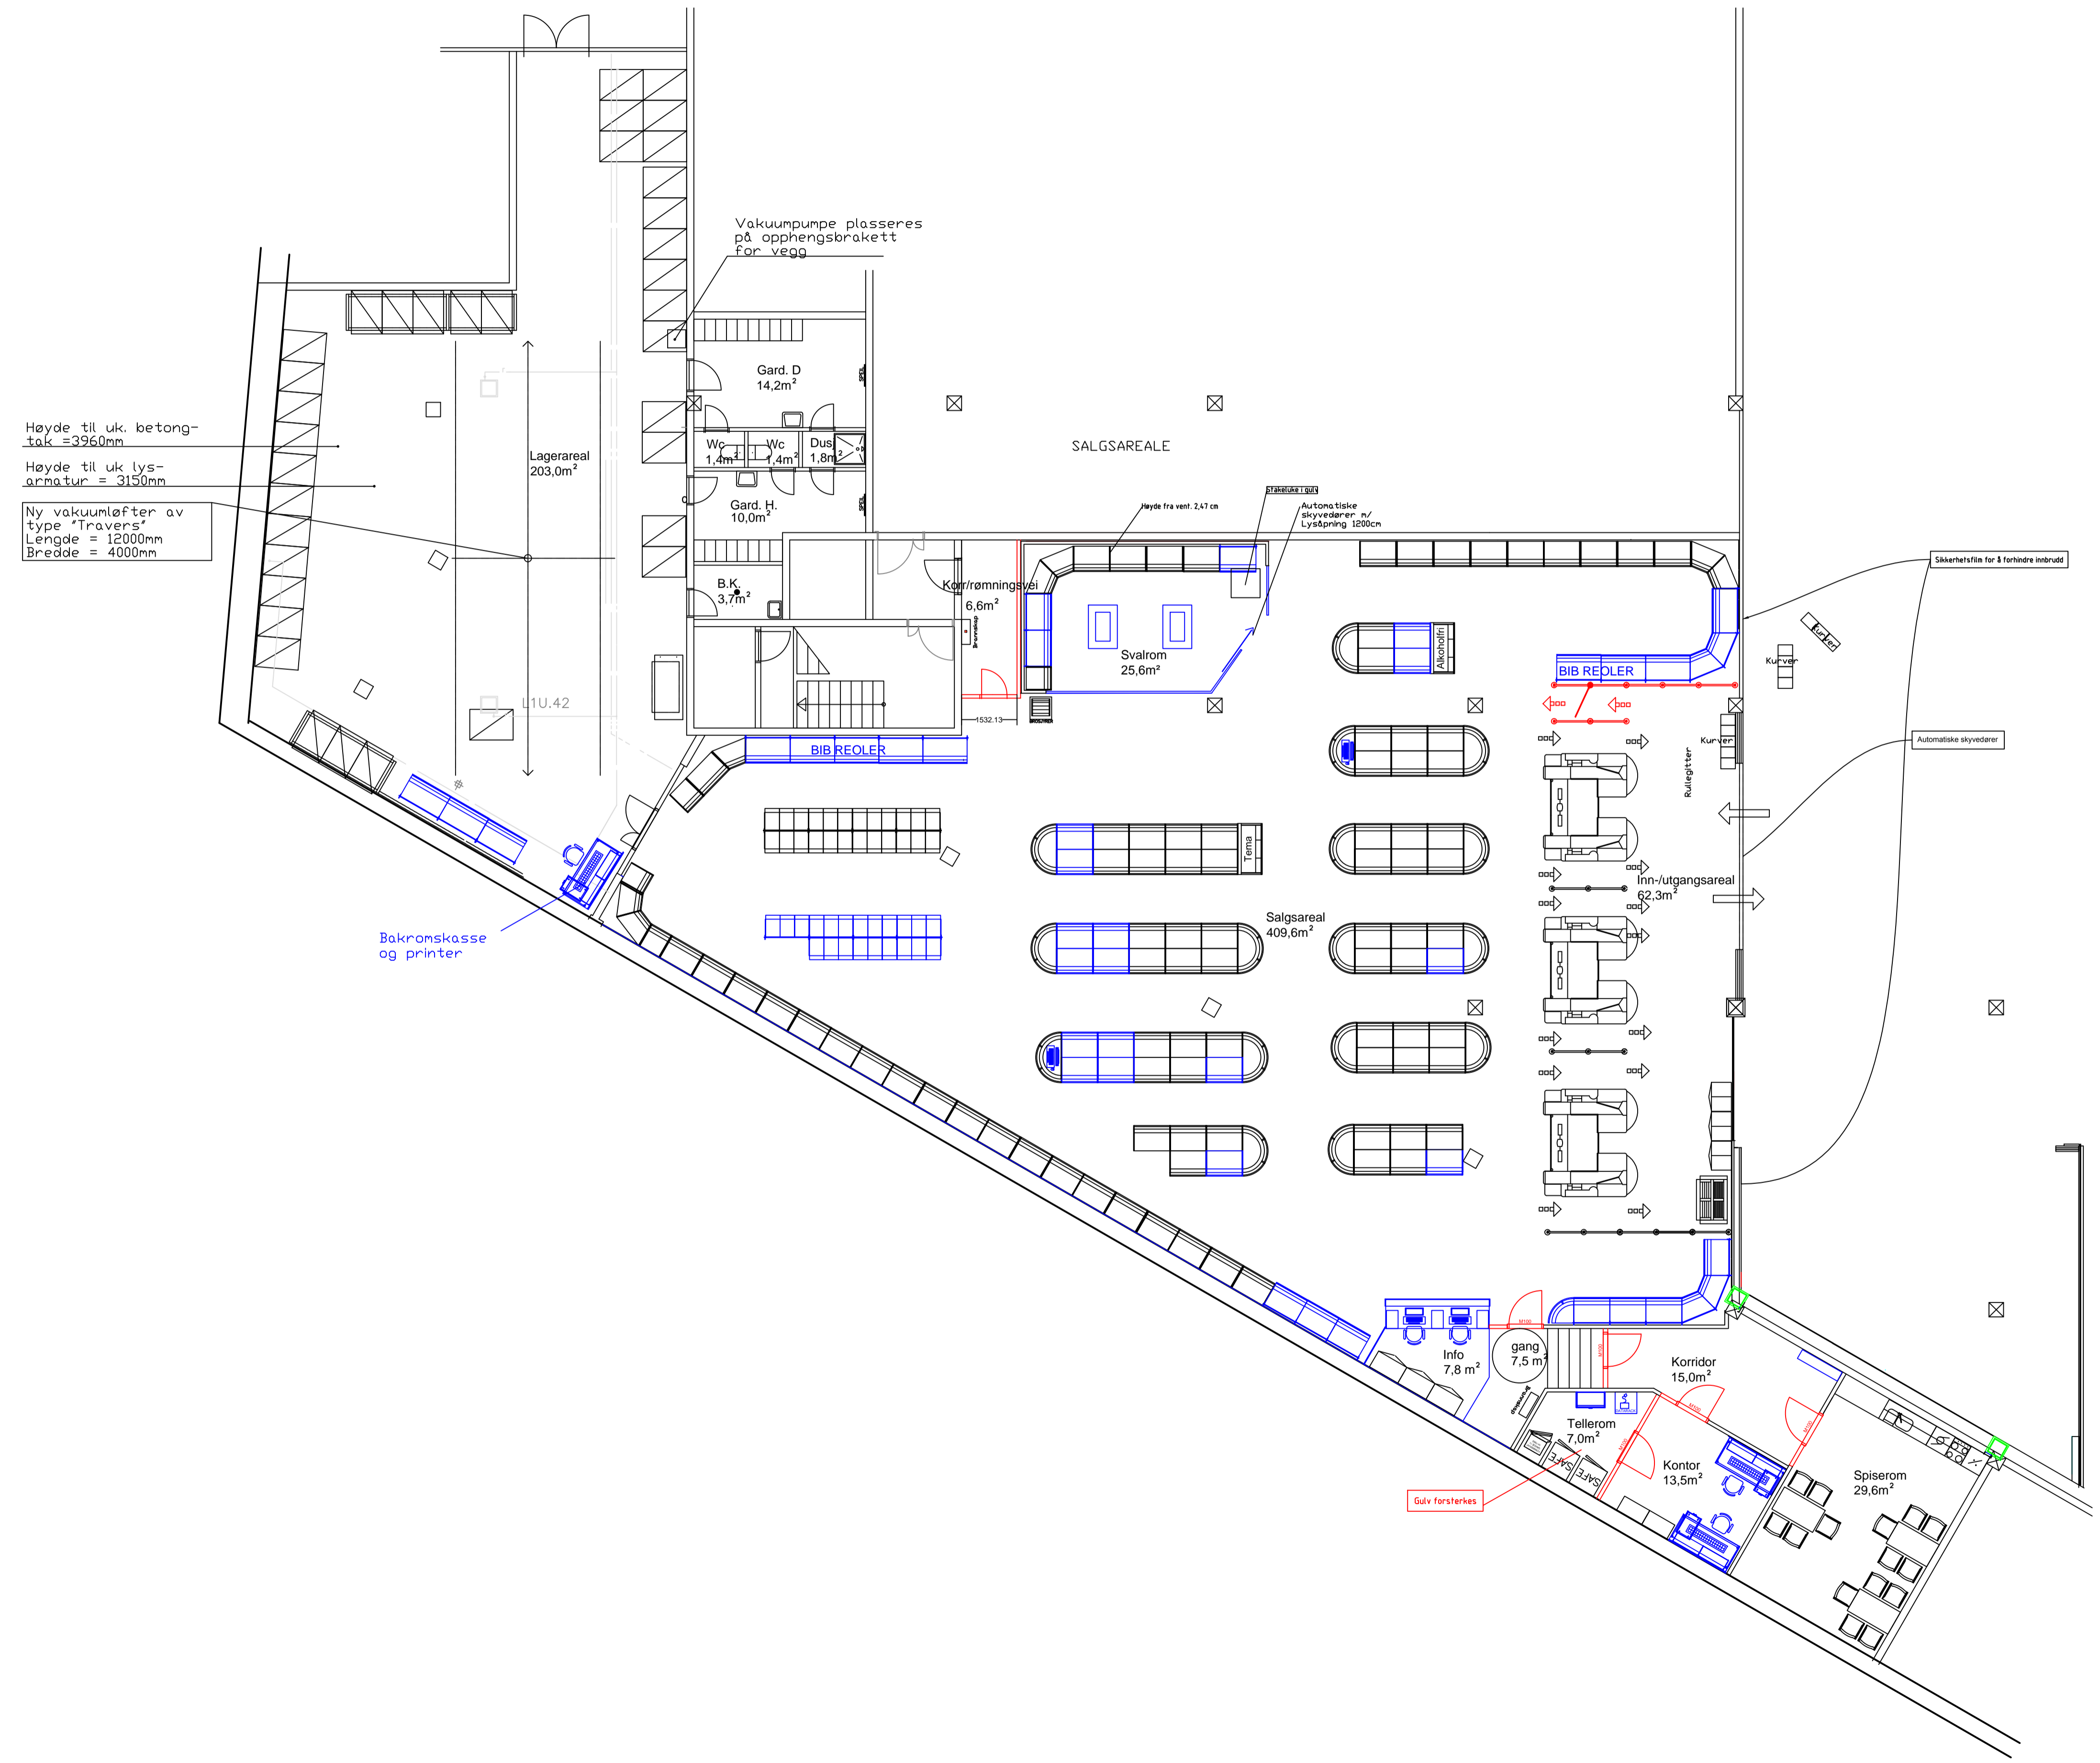

- Ny vegg

REV.	INDEX	ANT.	ENDRINGSBESKRIVELSE	SKJ.	DATE
U			Rev. pl.løsning, svalrom og kontor, forslag til avgitt areal		
T			Planløsning oppdatert		ERRO 20.01.12
S			Endret vakuumløfter, belysning og VVS i lager		T.AA 19.01.09

Prosjekt: **Oslo City-450-U-02 Utkast**

Prosjekt/Byggetype: <b>GATR</b>	Opprettet av: <b>VINMONOPOLET</b>
Tegnet dato: <b>06.06.14</b>	Opprettet dato: <b>AKERSGATA 51</b>
	<b>Pb. 6953 St. Olavs plass, 0130 Oslo</b>
	<b>S1-450 T</b>
<b>SELMER-SANDE BYGGET</b>	<b>AA 01000</b>
<b>DEL AV 3. OG 1. U.ETG.</b>	<b>AA 01000</b>
<b>KATEGORI 7</b>	<b>1:100</b>
Plan beskrevet: <b>INTERIORPLAN</b>	<b>A1</b>