



Bilder

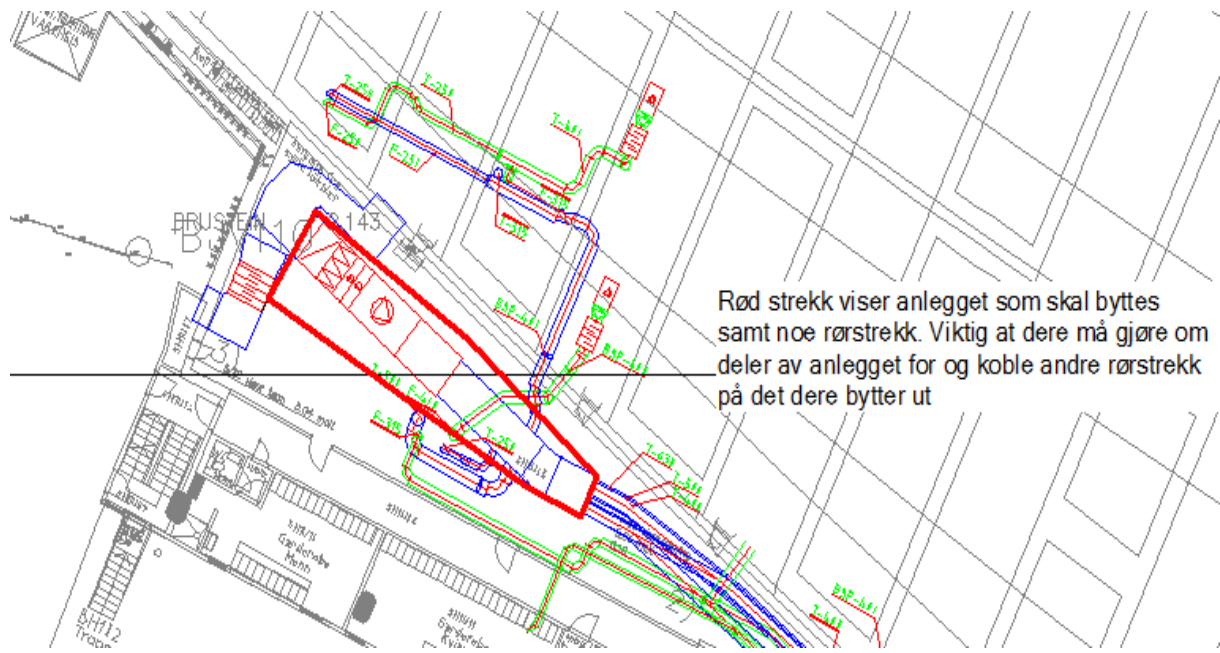

Rød strekk viser anlegget som skal byttes samt noe rørstrekk. Viktig at dere må gjøre om deler av anlegget for og koble andre rørstrekk på det dere bytter ut

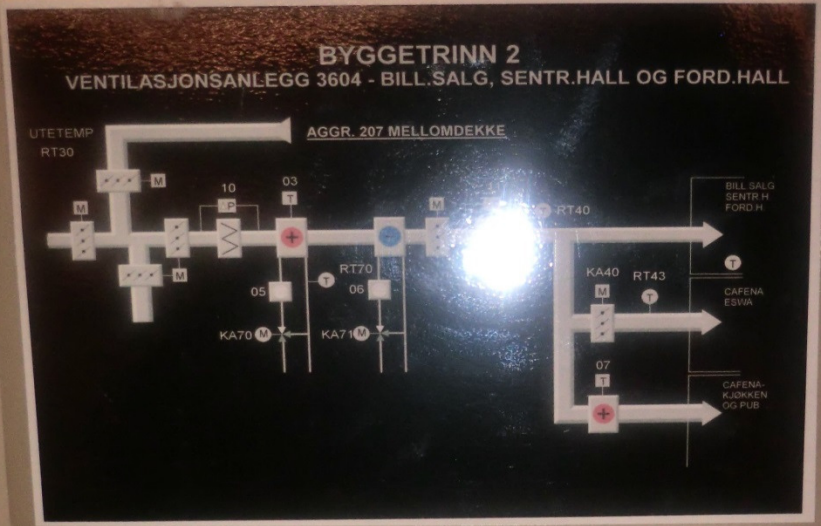


