

Adresse: **Stakkevollvn 32/Holmboevegen 4-5**

Eksisterende Kommunal AF ledning avskjæres i Gulengvegen.


Det må utføres renovering av eksisterende kommunale AF 225 BET til og med øverste oppstrøms private SP grentilkobling.

- Det må utføres separering av for overvann og avløp på eksisterende AF fellesledning.
- Ledningsrenovering avsluttes med minikum for OV og SP (etablering av spyle-/stakepkt.)
- Private OV stikkledninger legges for sammen med private SP stikkledninger som tas inn i på renoverert ledningsnett.
- Ledningstraseen må filmes for påvisning av private avløpsstikkledninger. Ledningsstrekket er forsøkt filmet, se vedlagt kommentar.

OV ledning tas inn på SP ledningen med grentilkobling før tilkobling til eksisterende avløpsnett i Stakkevollvegen(v/S13281).

Estimert lengde på tiltaket er **ca. 40 meter** oppstrøms langs eksisterende kommunal AF ledning fra stikk i Stakkevollvegen v/S13281.

Entreprenør må vurdere løsning; graving lengdemeter avløp, strømpetrekking, rørtrekking etc.

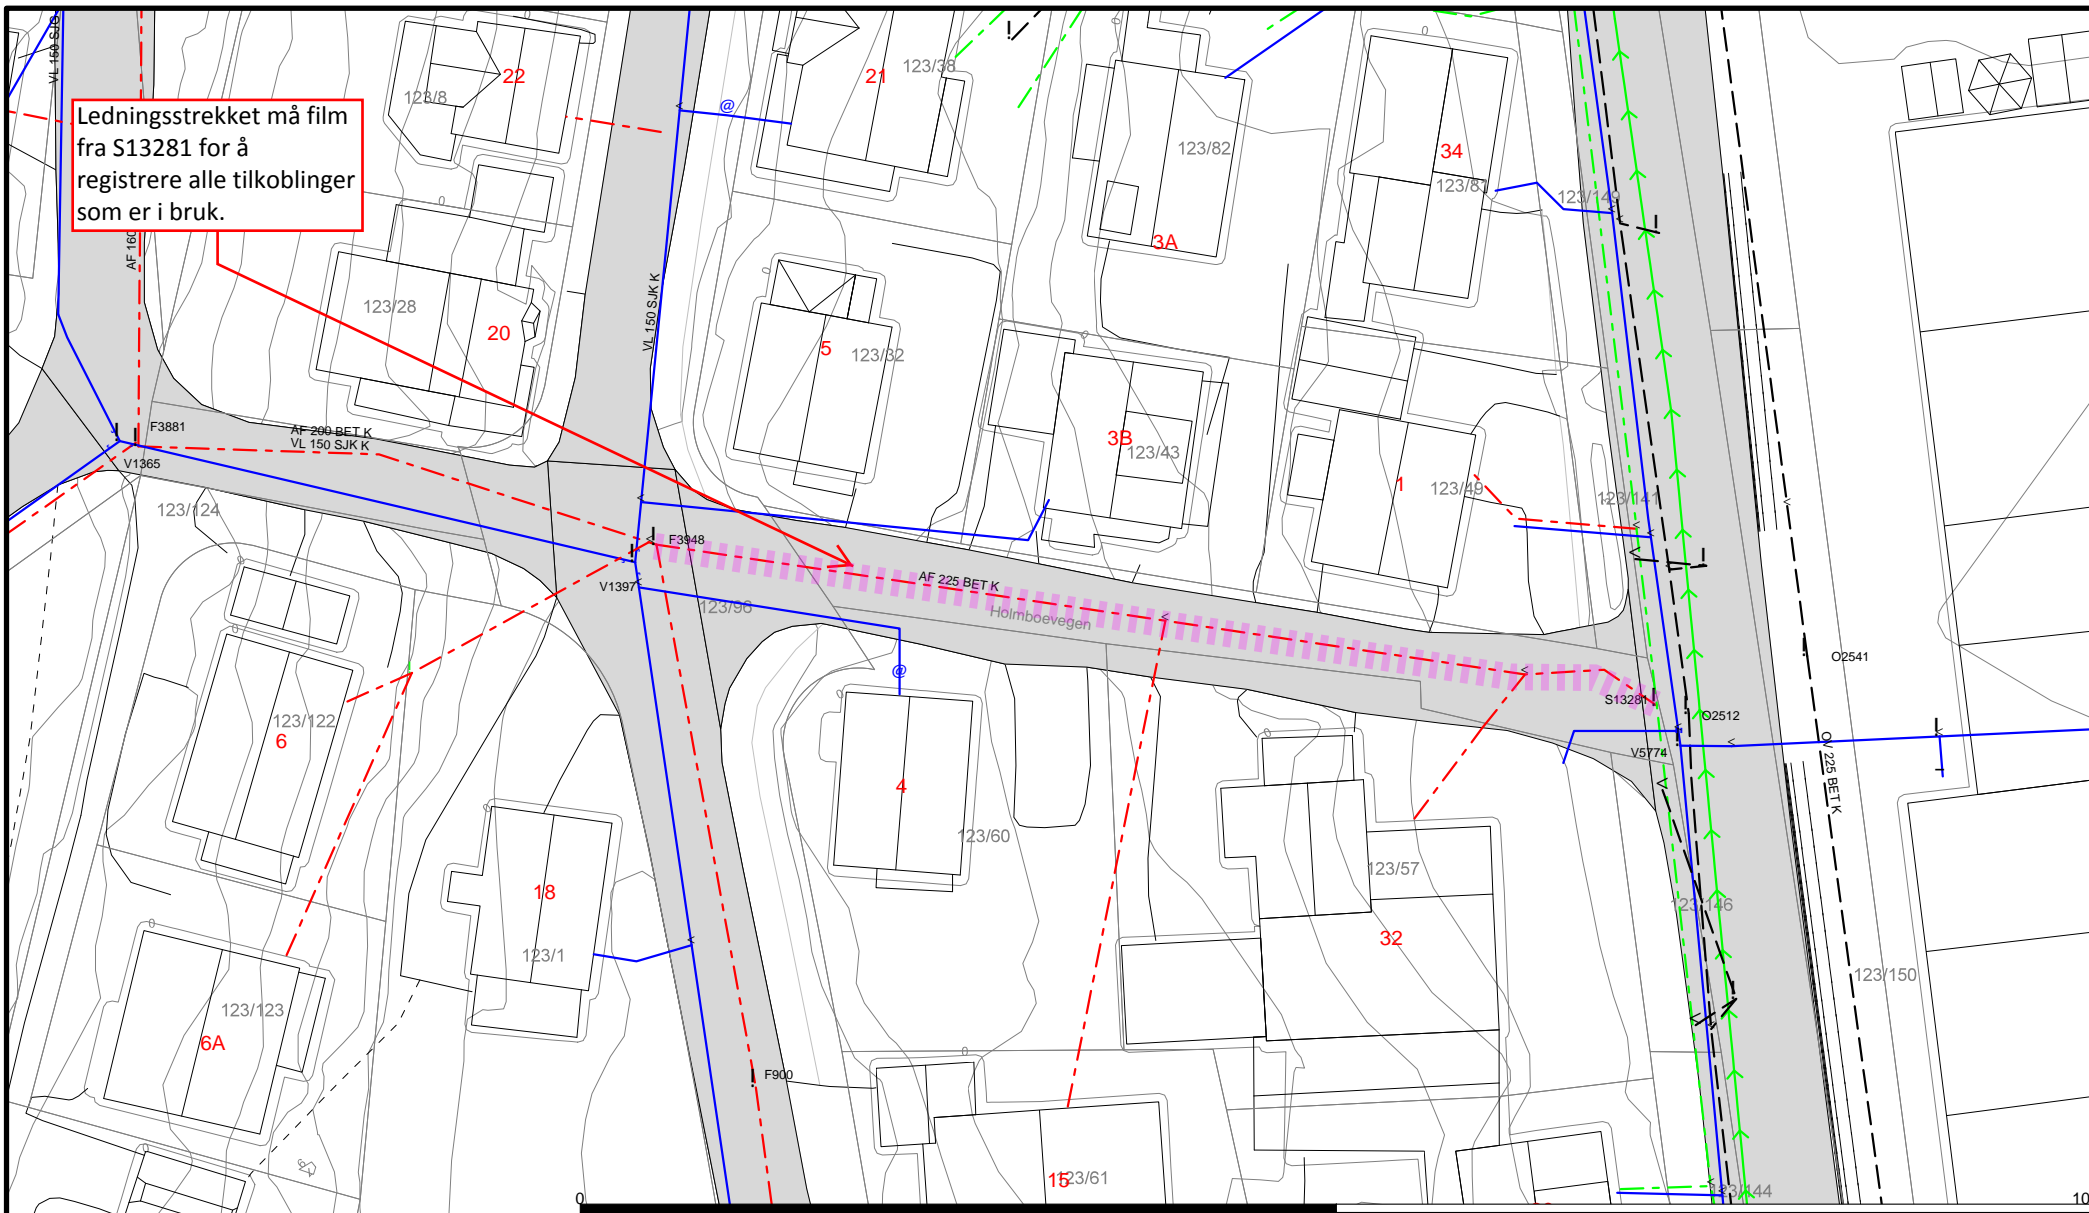

Ledningsstrekket må film fra S13281 for å registrere alle tilkoblinger som er i bruk.

**Merknad til det kommunale kartverket:**

Tromsø kommunes ledningskartverk er av varierende kvalitet. Vann og avløp anser beliggenhet og høyder som veiledende, og tar ikke ansvar for skader som måtte oppstå som følge av avvik på kommunale ledninger inntegnet i kartet.

For private stikkledninger inntegnet i kommunalt ledningskart, har kommunen intet ansvar for riktigheten av beliggenhet og høyde, eller for manglende inntegning. Dette er huseiers ansvar.

Ta evt. kontakt med Vann og avløp for ytterligere informasjon



Dato: 2014.02.24  
Sign: FP

Holmboevn 4-5 Stakkevollvn 32  
Renovering AF 225 BET, etabl OV

Målestokk  
1:500

Fra: Tommy / VVS 24 AS <tommy@vvs24.com>

Sendt: 20. november 2012 16:11

Til: Pedersen, Frode

Emne: Kartlegging av felles avløpsledning i Gulengveien, Aldor Ingebrigtsens vei og Dramsveien.

Kategorier: Ekstern; Dokumentasjon; Utførende/entreprenør; P900510/520 Aldor Ingerbr/Gulenvn

Hei Frode.

Status pr 20.11.12 forbindelse med kartlegging av felles avløpsledninger i Gulengveien, Aldor ingebrigtsens og dramsveien.

Følgende strekk er forsøkt renses av VVS24 eller/ og Tromsø Kommune, men må renses igjen.

- F3956 – F900
- F2401 - F2402
- F2401 – F2368 (Ca. de 10-15 meter inn mot kum F2401)
- F2360 – F2392
- F2368 – F2367

Følgende strekk er ikke forsøkt renses enda, men må renses før filming.

- F2386 – F4763 (Kum står helt full)
- F4763 – F5486
- F5486 – F2372
- F2372 – F2374
- F4762 – F4761
- F4761 – F2374
- F2353 – F2354 (Strekk ser ikke ut til å være i drift)
- F2354 – F2355 (Strekk ser ikke ut til å være i drift)
- F2391 – Kum/oppstikk uten navn
- F3882 – 3881

Følgende Strekk er filmet med Inspeksjon avbrutt. Videre inspeksjon ser ikke ut som det lar seg gjøre.

- F2369 – F2368 (Anslagsvis ca.3-10 meter)
- F2374 – F2373 (IAB grunnet retningsendringer. Anslagsvis 3-10 meter igjen)
- F2369 – F2373 (For bratt. Finner ikke kum F2373. Anslagsvis 3-10 meter igjen)

Følgende strekk er ikke forsøkt filmet av forskjellige grunner.

- F2401 – S13279 (Enorm vannføring)
- Kum i krysset gulengveien / Kræmerveien –S13270 (Kum må suges tom for å finne utløp. Mye pukk. Kan gjøre forsøk på filming motstrøms fra S13270)
- F3956 –S13283 (strekket er ikke som inntegnet i kart. Utløp ikke funnet)
- F3948 – S13281 (Strekket er ikke som inntegnet i kart. Utløp ikke funnet)

Med vennlig hilsen  
VVS 24 AS  
Bjørn Norvoll



12 7 2006




14 7 2006



14 7 2006



Dato bestilt:		Bestiller:	
Dato ønsket ferdigstilt:			
Gate/Vei: <b>Holmboevegen 4-5/Stakkevollvegen 32</b>		Fra kum (SSID): <b>F3948</b>	
Beliggenhet: <b>Kommunalveg 123/96</b>		Til kum (SSID): <b>S13281</b>	
Ledningstype: <b>AF 225 BET 1955</b>		SSID Ledning: <b>18580</b>	
		Strekklengde: <b>68 m</b>	
Formål for inspeksjonen: <b>Dokumentere påkoblede avløp, eksisterende ledning skal renoveres og overleveres til privat eierskap</b>		Dimensjon: <b>225mm</b>	
Ønsket dokumentasjon: <b>filmrapport, m/film</b>		Rørmateriale: <b>BET</b>	
Vedlegg fra bestiller eks kart:		Forarbeid: <b>Utføre spyling</b>	
Anmerkninger / Beskrivelse: <b>Filmrapport blir del av dokumentasjonsgrunnlag for renovering beskrevet i «P900520 renovering av VA i Gulengvegen»</b>			
			
Utført dato:	Utførende Firma:	Vedlegg:	
	Sign:		