

Adresse: Gulengvegen 34/36 - Aldor Ingebrigtsensveg 5-7A


Eksisterende kommunal avløpsledning avskjæres i Aldor Ingebrigtsensveg.

Det må utføres reovering av eksisterende kommunale AF 225 BET til og med øverste oppstrøms private SP grentilkobling.

- Det må utføres separering av for overvann og avløp på eksisterende AF fellesledning.
- Lednings reovering avsluttes med minimum for OV og SP mot eiendommene 119/1067 og 119/1227.
- Private OV stikkledninger legges for sammen med private SP stikkledninger som tas inn i på reoverert ledningsnett.
- Ledningsstrekket er delvis filmet, se vedlagt filmrapport.

Estimert lengde på tiltaket estimert **ca. 40 meter** oppstrøms langs eksisterende kommunal AF ledning fra Gulengvegen v/F2401.

Entreprenør må vurdere løsning; graving lengdemeter avløp og vannledning, strømpetrekking, rørtrekking etc.

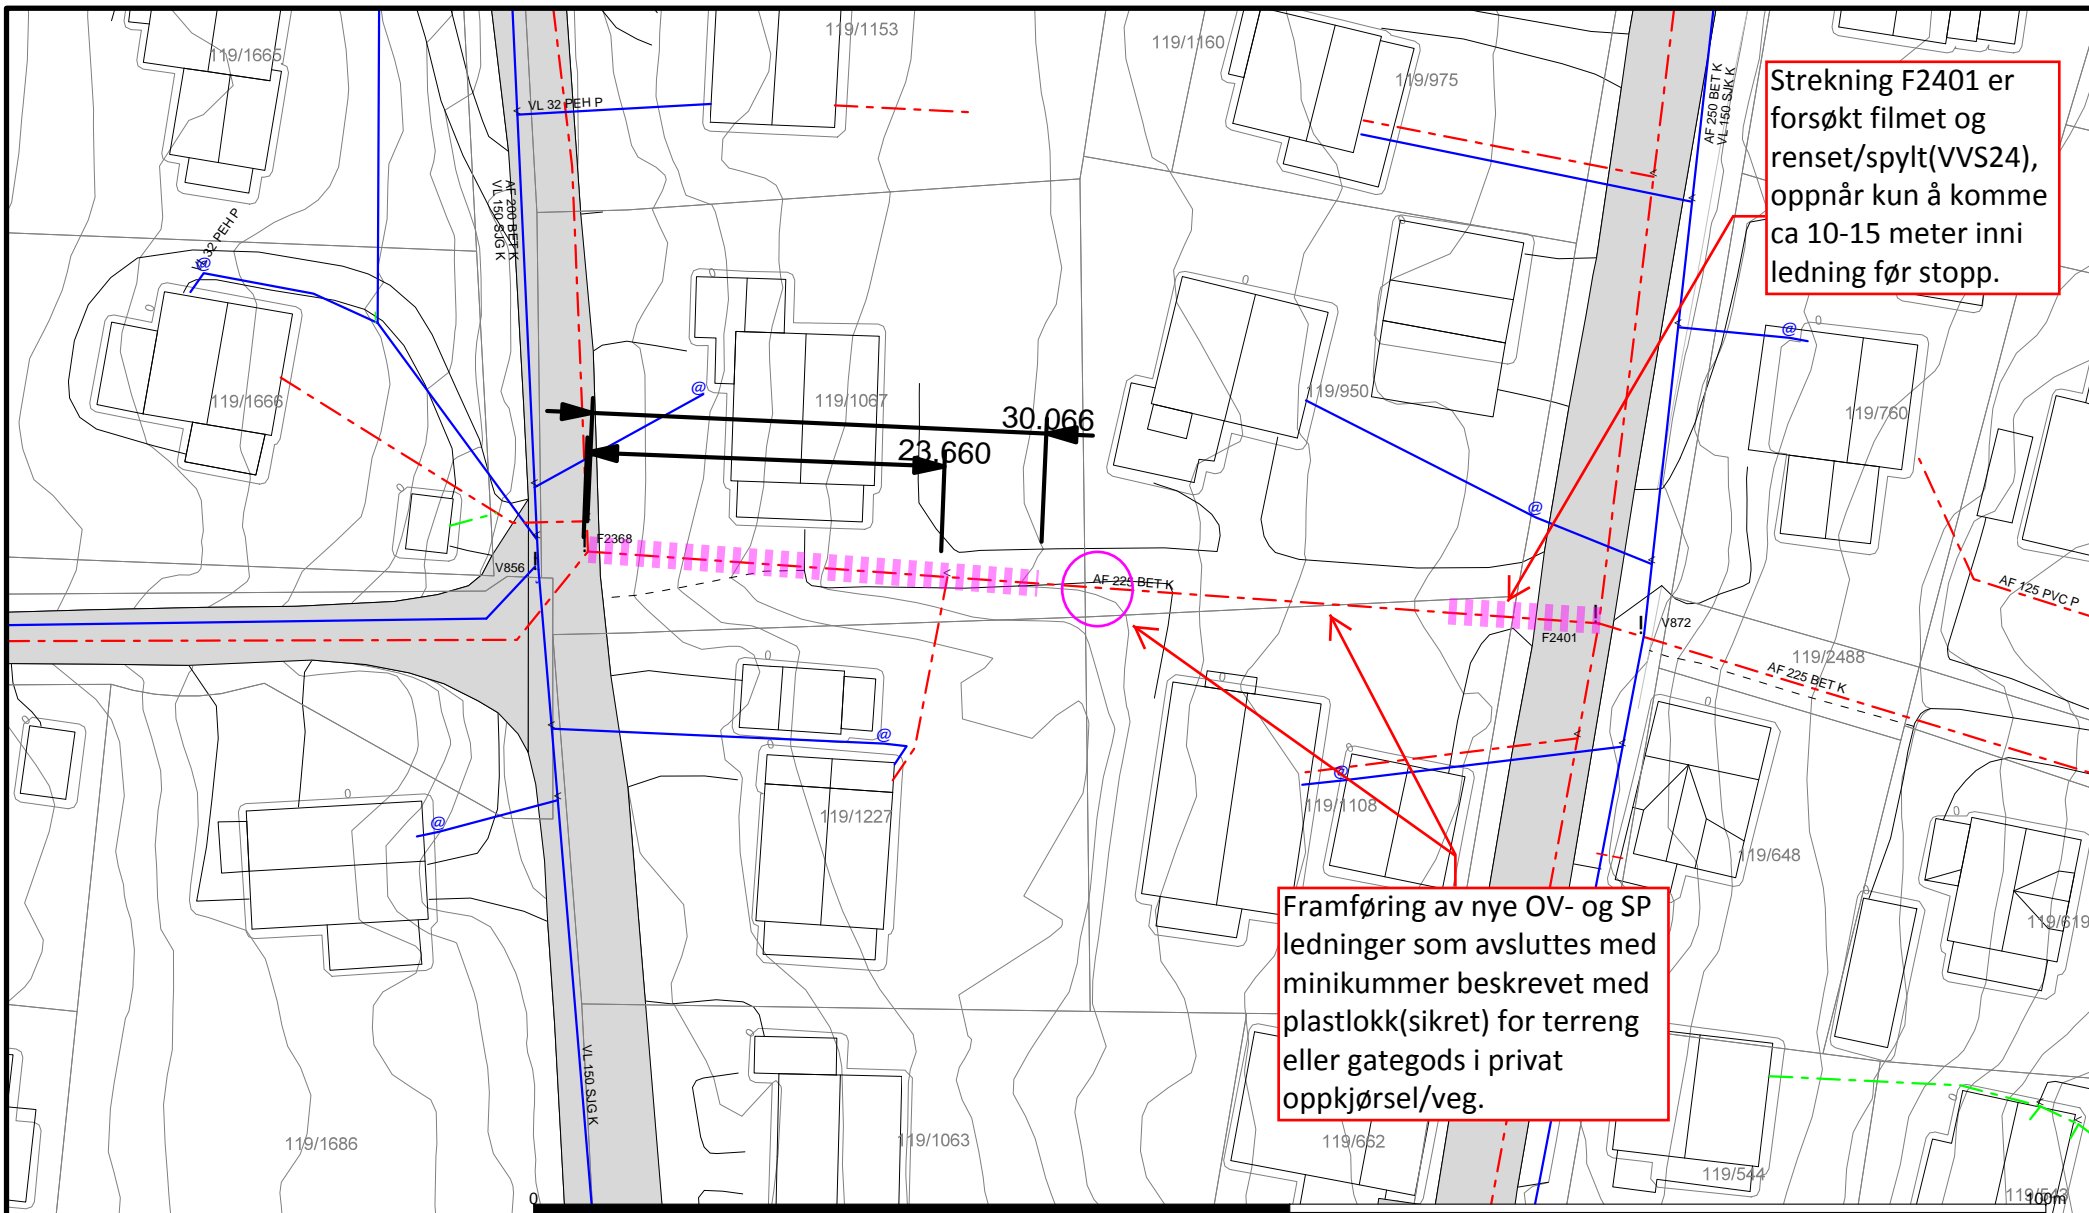

**Merknad til det kommunale kartverket:**

Tromsø kommunes ledningskartverk er av varierende kvalitet. Vann og avløp anser beliggenhet og høyder som veiledende, og tar ikke ansvar for skader som måtte oppstå som følge av avvik på kommunale ledninger inntegnet i kartet.

For private stikkledninger inntegnet i kommunalt ledningskart, har kommunen intet ansvar for riktigheten av beliggenhet og høyde, eller for manglende inntegning. Dette er huseiers ansvar.

Ta evt. kontakt med Vann og avløp for ytterligere informasjon



Dato: 2014.01.28  
Sign: FP

Aldor Ing 5-7A/Gulengvegen 34-36  
Renovering SP 225 BET etabl OV




Målestokk  
1:500

<b>Prosjekt</b>	12654	<b>Fallmåling</b>	Ja/Nei
<b>Oppdragsgiver</b>	Vann og Avløp	<b>Graderinger</b>	Ja/Nei
<b>Postnr. og -sted</b>	9008 Tromsø	<b>Inspeksjon</b>	Med flyteretning
<b>Operatør</b>	Bjørn Norvoll	<b>Utstyr</b>	IBAK traktor m/ roterende kame
<b>Inspeksjonsgr.</b>	Tilstandskontroll	<b>Videobåndnr.</b>	
<b>Kartblad</b>		<b>Video start</b>	00:00:00
<b>Fallretning</b>	Med flyteretning	<b>Video stopp</b>	00:00:00
<b>Vær</b>	Regn	<b>Temperatur</b>	
<b>Forarbeid</b>		<b>Ledningstilstand</b>	rengjort
<b>Fra node</b>	F2368	<b>Kote topp punkt</b>	
<b>Nodetype</b>		<b>Kote bunn rør</b>	
<b>Kartblad</b>			
<b>Til node</b>	F2401	<b>Kote topp punkt</b>	
<b>Nodetype</b>		<b>Kote bunn rør</b>	
<b>Kartblad</b>			
<b>Ledningstype</b>	avløp felles	<b>Rørlengde</b>	50,00
<b>Rørmateriale</b>	Betong mufferrør	<b>Rørdiameter</b>	225
<b>Rørprofil</b>	Rund		
<b>Ledningstilstand</b>		<b>Material-tilstand Sm</b>	16
<b>Strekningsslengde</b>	50,00	<b>Drifts-tilstand Sd</b>	
<b>Bemerkning</b>	Inspisert lengde 31,30 Antatt strekningsslengde		

Observasjon	Total	Ikke grad	Gradert	Grad-1	Grad-2	Grad-3	Grad-4
Sprukket rør	5	3	2	2			
Korrosjon / Slitasje	2		2				
Korrosjon / Slitasje	3		3				
Dimensjonsendring	2	2			3		2
Materialendring	2	2					
Fyllingsgrad slam ## %	1	1					
Grenrør	4	4					
Forskjøvet skjøt	3		3		3		

<b>Oppdragsgiver</b>	Vann og Avløp	<b>Bestillingsnr.</b>		<b>Vårt ordrenr.</b>	
		<b>Prosjekt sted</b>	9010 Tromsø	<b>Prosjekt-Nr.</b>	12654
<b>Strekkningsnr.</b>	13	<b>Inspeksjonsnr.</b>	13	<b>Dato</b>	20.11.2012
<b>Navn</b>	Avløp felles Aldor I. Vei	<b>Fra node</b>	F2368	<b>Til node</b>	F2401
<b>Gate</b>	Aldor Ingebrigtsens vei	<b>Inspeksjonsret.</b>	Med Flyteretning	<b>Operatør</b>	Bjørn Norvoll
<b>Byggeår</b>		<b>Inspeksjonsgr.</b>	Tilstandskontroll	<b>Vær</b>	Regn
<b>Ledningstype</b>	AF avløp felles	<b>Rørmateriale</b>		BMU Betong mufferør	
<b>Innv. beskyttelse</b>		<b>Rørprofil</b>		Rund	
<b>Ledningstilstand</b>	rengjort	<b>Rørlengde</b>		50,00	
<b>Strekkningslengde</b>	50,00	<b>Rørdiameter</b>		225	
<b>Inspisert lengde</b>	31,30	<b>Video start</b>	00:00:00	<b>Video stopp</b>	00:00:00
<b>Video båndnr</b>		<b>Første foto</b>		<b>Siste foto</b>	
<b>Antall foto</b>					
<b>Bemerkning</b>	Antatt strekkingslengde				

Målestokk 1:500 F2368	Dist. Meter	Vann Stand	Observasjon L E D N I N G	Video Tid	Foto Nr.	Bilde Nr.	Film Nr.	C
	0,00		Strekkningsstart I kum F2368	00:00:00				
	0,00		B Korrosjon / Slitasje, Klokkas 12-12 Start	00:00:00				2
	0,00		B Forskjøvet skjot, Klokkas 12-12 Start en rekke lengde og tverrforskjøvede skjøter start	00:00:00				2
	17,90		B Røtter, Klokkas 12-12 Start En rekke skjøter med røtter start	00:00:00				1
	22,60		Materialendring	00:00:00				
	22,60		Sort plast	00:00:00				
	22,60		Dimensjonsendring 200mm?	00:00:00				
	22,60		E Korrosjon / Slitasje, Klokkas 12-12 Slutt	00:00:00				2
	22,60		E Forskjøvet skjot, Klokkas 12-12 Slutt en rekke lengde og tverrforskjøvede skjøter slutt	00:00:00				2
	22,60		E Røtter, Klokkas 12-12 Slutt en rekke skjøter med røtter slutt	00:00:00				1
	23,70		Grenrør, Klokkas 12-02	00:00:00				
	24,00		Grenrør, Klokkas 07-09	00:00:00				
	24,80		Materialendring Betong	00:00:00				
	24,80		B Korrosjon / Slitasje, Klokkas 12-12 Start	00:00:00				2
	24,80		B Forskjøvet skjot, Klokkas 12-12 Start en rekke lengde og tverrforskjøvede skjøter start	00:00:00				2
	24,80		Dimensjonsendring 225mm	00:00:00				
	25,00		Grenrør, Klokkas 12-06 betong	00:00:00				
	25,40		Retningsendring venstre	00:00:00				
	27,80		B Sprukket rør, Topp, Klokkas 12 Start på langs	00:00:00				3
	29,80		E Sprukket rør, Topp, Klokkas 12 Slutt på langs	00:00:00				3
	30,00		Grenrør, Klokkas 08-11 rennende vann fra gren	00:00:00				
	30,80		B Fyllingsgrad slam 60,00 PUKK!	00:00:00				
	31,30		Avbrudd i inspeksjon Kommer ikke forbi pukk	00:00:00				

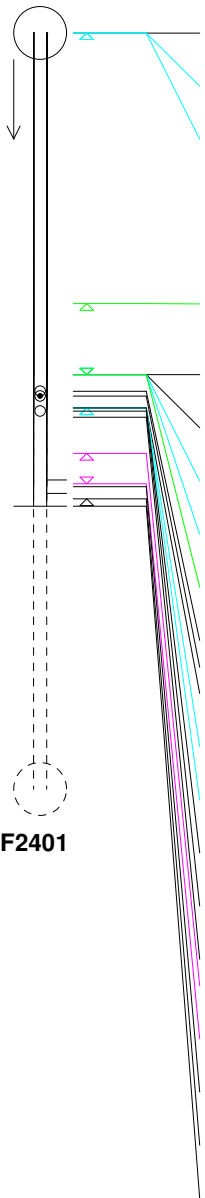



Tromsø Kommune  
Skippergata 35/39  
N-9272 Tromsø  
Tel:77 79 14 50 Fax:77 79 15 00

Dato bestilt: Dato ønsket ferdigstilt:		Bestiller:
Gate/Vei: <b>Aldor Ingerbrigtsensveg 5-7A/Gulengvegen 34-36</b> Beliggenhet: <b>Privat eiendom 119/1108,950,1067</b> Ledningstype: <b>AF 225 BET 1955</b>		Fra kum (SSID): <b>F2368</b> Til kum (SSID): <b>F2401</b> SSID Ledning: <b>19394</b> Strekklengde: <b>ca. 67 m</b>
Formål for inspeksjonen: <b>Dokumentere påkoblede private avløp, eksisterende ledning skal renoveres og overleveres til privat eierskap</b> Ønsket dokumentasjon: <b>filmrapport, m/film</b> Vedlegg fra bestiller eks kart:		Dimensjon: <b>225 mm</b> Rørmateriale: <b>BET</b> Forarbeid: <b>Utføre spyling</b>
Anmerkninger / Beskrivelse: <b>Det er utført filming fra Aldor Ingebrigtsensvg, trenger kun filming oppstrøms Gulengvgn ca 35meter</b> <b>Filmrapport blir del av dokumentasjonsgrunnlag for renovering beskrevet i «P900520 renovering av VA i Gulengvegen»</b>		
Kart av området som ønskes filmet:		
Utført dato	Utførende Firma: Sign:	Vedlegg: