

Adresse: Stakkevollvegen 46/48-Gulengvegen 35/37

Ledningstraseen er forsøkt filmet, se vedlagt kommentar. Eksisterende Kommunal AF ledning avskjæres i Gulengvegen.


Det må utføres renovering av eksisterende kommunale AF 225 BET til og med øverste oppstrøms private SP grentilkobling.

- Det må utføres separering av for overvann og avløp på eksisterende AF fellesledning.
- Ledningsrenovering avsluttes med minimum for OV og SP (etablere spyle-/stakepkt.) mot eiendommen Gnr/Bnr 119/648 og 119/760.
- Ledningstraseen må filmes for påvisning av påkoblede private avløpsstikkledninger.
- Private OV stikkledninger legges for sammen med private SP stikkledninger som tas inn i på renoverert ledningsnett.

OV ledning tas inn på SP med grentilkobling før SP tilkobles eksisterende avløpsnett i Stakkevollvegen(v/S13279).

Estimert lengde på tiltaket er **ca. 35 meter** oppstrøms langs eksisterende kommunal AF ledning fra utlagt stikktilkobling avløp i Stakkevollvegen.

Entreprenør må vurdere løsning; graving lengdemeter avløp, strømpetrekking, rørtrekking etc.

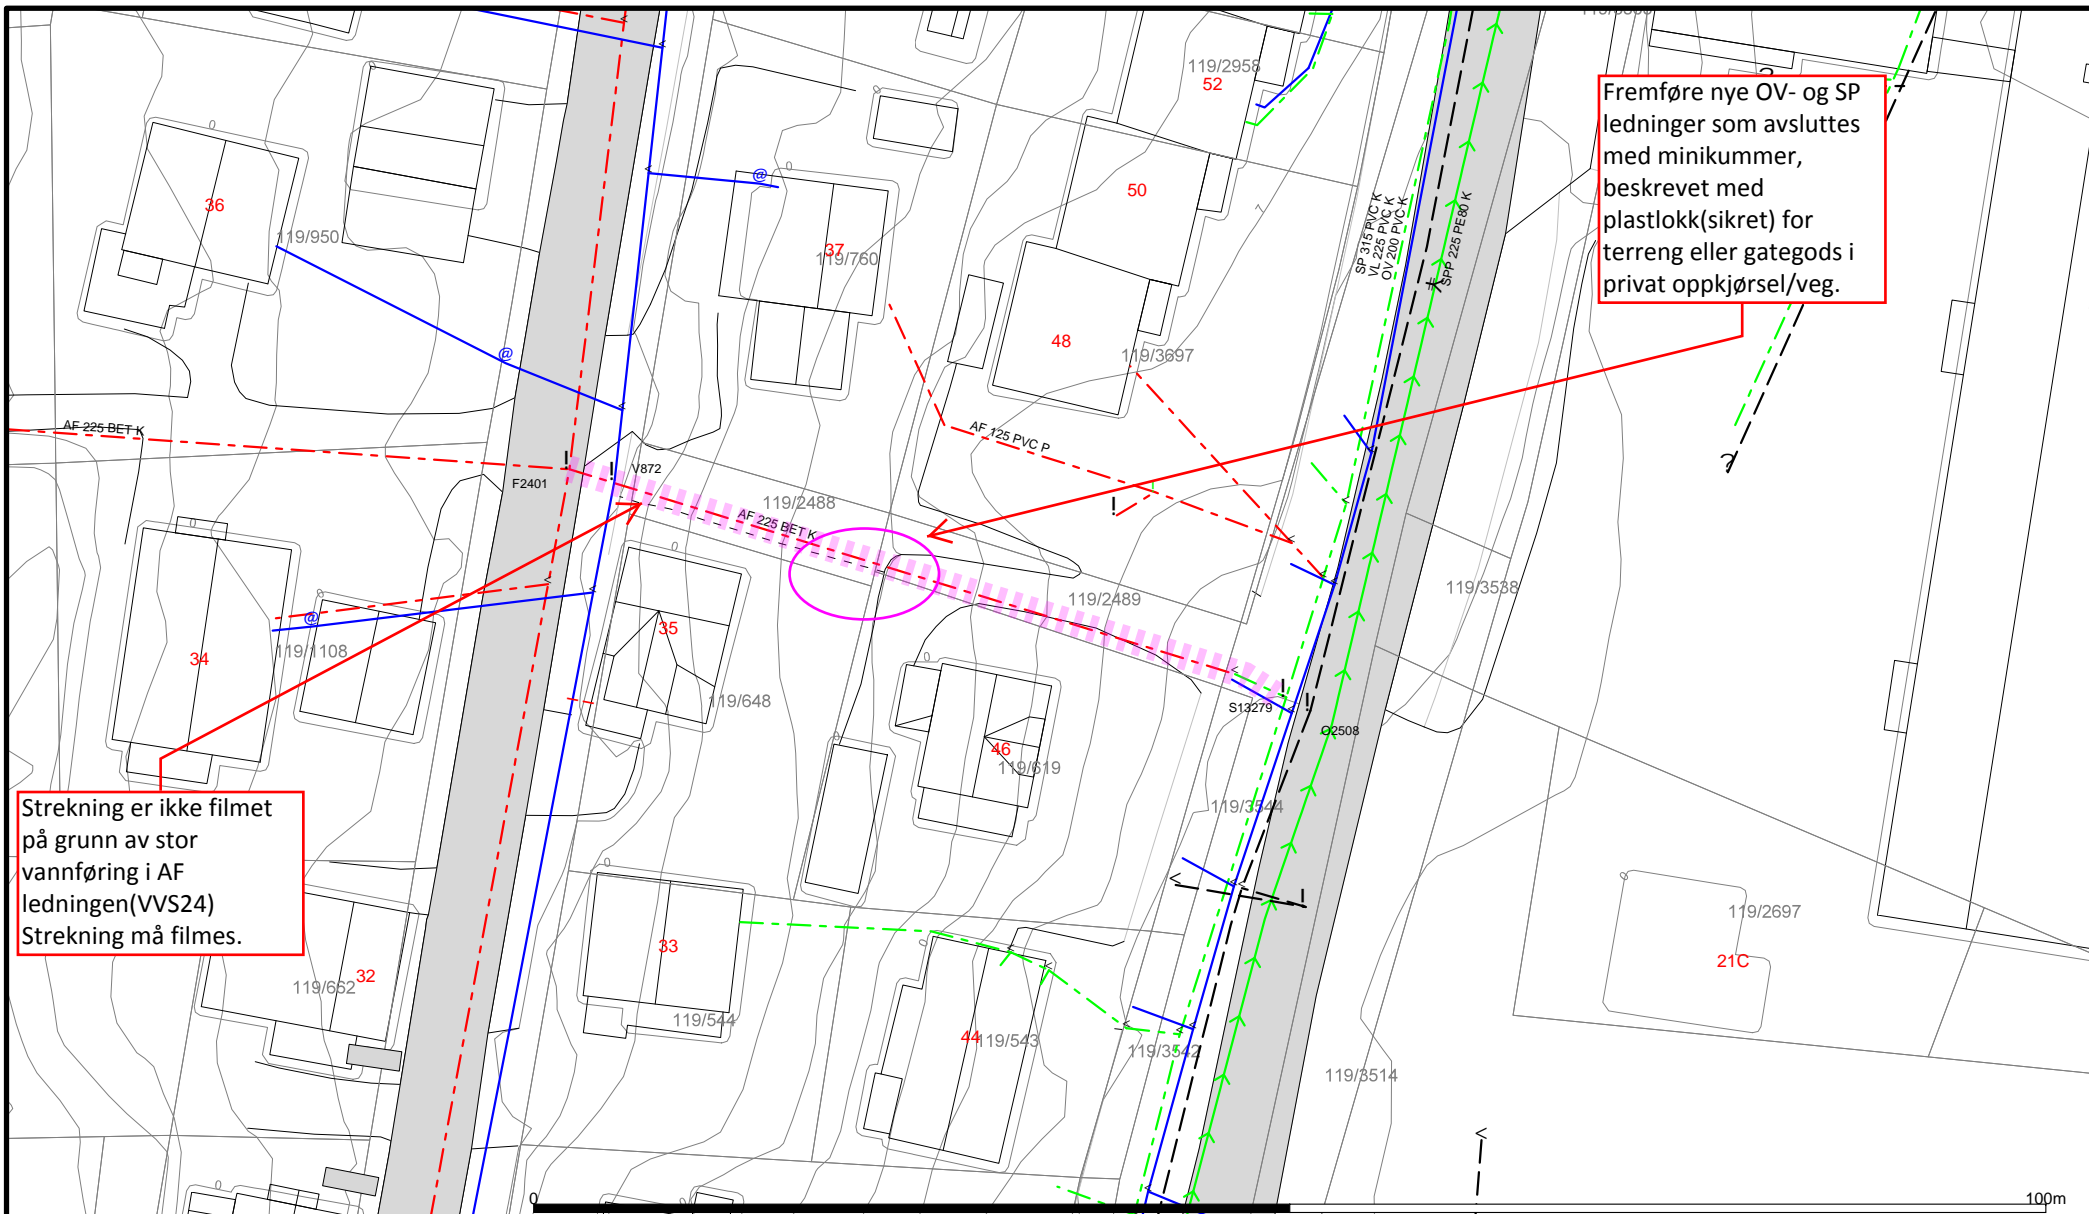

Fremføre nye OV- og SP ledninger som avsluttes med minikummer, beskrevet med plastlokk(sikret) for terreng eller gategods i privat oppkjørsel/veg.

Strekning er ikke filmet på grunn av stor vannføring i AF ledningen(VVS24) Strekning må filmes.

Merknad til det kommunale kartverket:

Tromsø kommunes ledningskartverk er av varierende kvalitet. Vann og avløp anser beliggenhet og høyder som veiledende, og tar ikke ansvar for skader som måtte oppstå som følge av avvik på kommunale ledninger inntegnet i kartet.

For private stikkledninger inntegnet i kommunalt ledningskart, har kommunen intet ansvar for riktigheten av beliggenhet og høyde, eller for manglende inntegning. Dette er huseiers ansvar.

Ta evt. kontakt med Vann og avløp for ytterligere informasjon



Dato: 2014.02.17
Sign: FP

Stakkevollvegen 46-48 Gulengvegen 35-37
Renovering AF 225, etabl OV
1:500

Fra: Tommy / VVS 24 AS <tommy@vvs24.com>

Sendt: 20. november 2012 16:11

Til: Pedersen, Frode

Emne: Kartlegging av felles avløpsledning i Gulengveien, Aldor Ingebrigtsens vei og Dramsveien.

Kategorier: Ekstern; Dokumentasjon; Utførende/entreprenør; P900510/520 Aldor Ingerbr/Gulenvn

Hei Frode.

Status pr 20.11.12 forbindelse med kartlegging av felles avløpsledninger i Gulengveien, Aldor ingebrigtsens og dramsveien.

Følgende strekk er forsøkt renses av VVS24 eller/ og Tromsø Kommune, men må renses igjen.

- F3956 – F900
- F2401 - F2402
- F2401 – F2368 (Ca. de 10-15 meter inn mot kum F2401)
- F2360 – F2392
- F2368 – F2367

Følgende strekk er ikke forsøkt renses enda, men må renses før filming.

- F2386 – F4763 (Kum står helt full)
- F4763 – F5486
- F5486 – F2372
- F2372 – F2374
- F4762 – F4761
- F4761 – F2374
- F2353 – F2354 (Strekk ser ikke ut til å være i drift)
- F2354 – F2355 (Strekk ser ikke ut til å være i drift)
- F2391 – Kum/oppstikk uten navn
- F3882 – 3881

Følgende Strekk er filmet med Inspeksjon avbrutt. Videre inspeksjon ser ikke ut som det lar seg gjøre.

- F2369 – F2368 (Anslagsvis ca.3-10 meter)
- F2374 – F2373 (IAB grunnet retningsendringer. Anslagsvis 3-10 meter igjen)
- F2369 – F2373 (For bratt. Finner ikke kum F2373. Anslagsvis 3-10 meter igjen)

Følgende strekk er ikke forsøkt filmet av forskjellige grunner.

- F2401 – S13279 (Enorm vannføring)
- Kum i krysset gulengveien / Kræmerveien –S13270 (Kum må suges tom for å finne utløp. Mye pukk. Kan gjøre forsøk på filming motstrøms fra S13270)
- F3956 –S13283 (strekket er ikke som inntegnet i kart. Utløp ikke funnet)
- F3948 – S13281 (Strekket er ikke som inntegnet i kart. Utløp ikke funnet)

Med vennlig hilsen
VVS 24 AS
Bjørn Norvoll



3x/OK

8 6 2006



Tromsø Kommune
Skippergata 35/39
N-9272 Tromsø
Tel:77 79 14 50 Fax:77 79 15 00

Dato bestilt: Dato ønsket ferdigstilt:		Bestiller:
Gate/Vei: Gulengvegen 35-37/Stakkevollvegen 46-48 Beliggenhet: Kommunal teknisktrase 119/2588 og 2489 Ledningstype: AF 255 BET 1955		Fra kum (SSID): F2401 Til kum (SSID): S13279 SSID Ledning: 18050 Strekklengde: 50 m
Formål for inspeksjonen: Dokumentere påkoblede avløp, eksisterende ledning skal renoveres og overleveres til privat eierskap Ønsket dokumentasjon: filmrapport, m/film Vedlegg fra bestiller eks kart:		Dimensjon: 255 mm Rørmateriale: BET Forarbeid: Utføre spyling
Anmerkninger / Beskrivelse: Filmrapport blir del av dokumentasjonsgrunnlag for renovering beskrevet i «P900520 renovering av VA i Gulengvegen»		
Kart av området som ønskes filmet:		
Utført dato:	Utførende Firma: Sign:	Vedlegg: