


Adresse: Gulengvegen 52-54/Aldor Ingebrigtsensveg 21-23

Eksisterende kommunale AF 150 BET? og VL 150 SJK som blir avskjært i Aldor Ingebrigtsensveg skal settes ut av drift. Eksisterende VA-ledninger erstattes av ny stikkledningstrase som flyttes ut i eiendomsgrensene mot 119/948, 1038, 1037 11/1038 og til og med øverste oppstrøms private SP grentilkobling/privat anboret VL stikk på eksisterende traseer.

- Det må utføres separering av for overvann og avløp på eksisterende AF fellesledning.
- Ledningsreovering avsluttes med minikum for OV og SP (etablere spyle-/stakepkt.).
- Det må utføre tilkobling av eksisterende private VA stikkledninger for eiendommene Gnr/Bnr 119/948, 119/1038, eventuelt for 119/989 og legge ut VA stikkledninger for fremtidig tilkobling for eiendom 119/1037.
- Private OV stikkledninger legges for sammen med private SP stikkledninger som tas inn i på renoverert ledningsnett.
- Ledningstraseen må filmes for påvisning av private avløpsstikkledninger.

Estimert lengde på tiltaket er **ca. 50 meter** oppstrøms langs eksisterende kommunal AF ledning i Gulengvegen.

Entreprenør må vurdere løsning; graving lengdemeter avløp, strømpetrekking, rørtrekking etc.

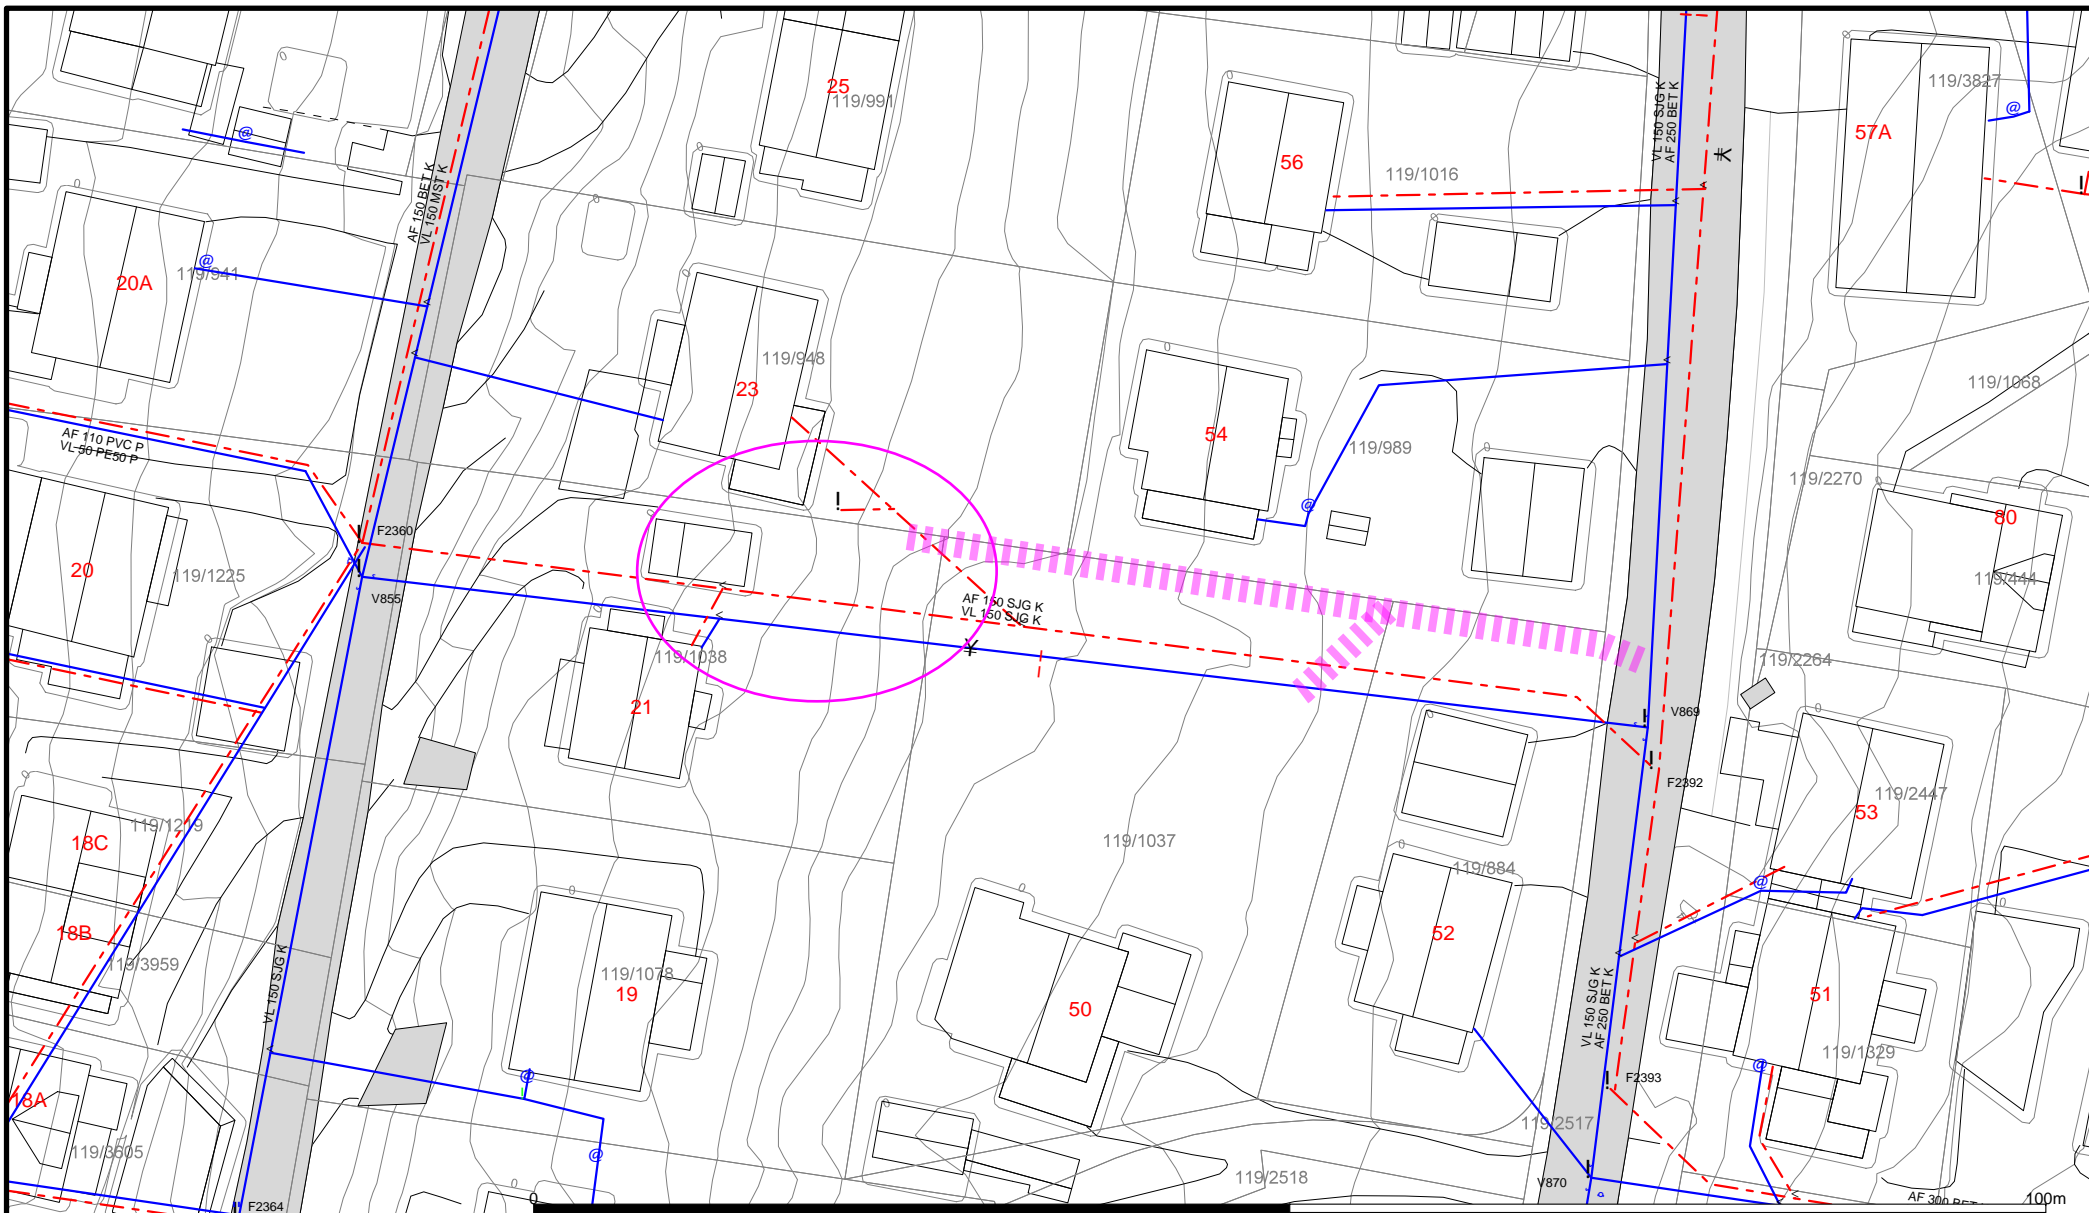

**Merknad til det kommunale kartverket:**

Tromsø kommunes ledningskartverk er av varierende kvalitet. Vann og avløp anser beliggenhet og høyder som veiledende, og tar ikke ansvar for skader som måtte oppstå som følge av avvik på kommunale ledninger inntegnet i kartet.

For private stikkledninger inntegnet i kommunalt ledningskart, har kommunen intet ansvar for riktigheten av beliggenhet og høyde, eller for manglende inntegning. Dette er huseiers ansvar.

Ta evt. kontakt med Vann og avløp for ytterligere informasjon



Dato: 2014.01.22  
Sign: FP

**Gulengvegen 52-54**  
Renovering AF 150 BET, VL etabl OV



Målestokk  
1:500



Dato bestilt: Dato ønsket ferdigstilt:		Bestiller:
Gate/Vei: <b>Gulengvegen 52-54/Aldor Ingebrigtsenveg 21-23</b> Beliggenhet: <b>Kommunal teknisktrase 119/1000</b> Ledningstype: <b>AF SJK 150mm? 1955</b>		Fra kum (SSID): <b>F2360</b> Til kum (SSID): <b>F2392</b> SSID Ledning: <b>22855</b> Strekklengde: <b>88 m</b>
Formål for inspeksjonen: <b>Dokumentere påkoblede private avløp, eksisterende ledning skal renoveres og overleveres til privat eierskap</b> Ønsket dokumentasjon: <b>filmrapport, m/film</b> Vedlegg fra bestiller eks kart:		Dimensjon: <b>150mm</b> Rørmateriale: <b>Oppgitt til SJK 150 mm, antar 300 BET?</b> Forarbeid: <b>Utføre spyling</b>
Anmerkninger / Beskrivelse: <b>Filmrapport blir del av dokumentasjonsgrunnlag for renovering beskrevet i «P900520 renovering av VA i Gulengvegen»</b>		
<b>Kart av området som ønskes filmet:</b>		
Utført dato:	Utførende Firma:  Sign:	Vedlegg: