

Adresse: Stakkevollvegen 68-72 Gulengvegen 49-51

Eksisterende Kommunale AF- og VL ledning avskjæres i Gulengvegen.


Det må utføres renovering av eksisterende kommunale AF 300 BET og VL 150 **AAS**(Eternitt) til og med øverste oppstrøms private SP grentilkobling og vann anbring.

- Det må utføres separering av for overvann og avløp på eksisterende AF fellesledning.
- Ledningsrenovering avsluttes med minikum for OV og SP (etablering av spyle-/stakepkt.)
- Private OV stikkledninger legges for sammen med private SP stikkledninger som tas inn i på renoveret ledningsnett.
- Ledningstraseen må filmes for påvisning av private avløpsstikkledninger.

Estimert lengde på tiltaket estimert **ca. 35 meter** oppstrøms langs eksisterende kommunale felles ledning fra Stakkevollvegen.

Entreprenør må vurdere løsning; graving lengdemeter avløp og vannledning, strømpetrekking, rørtrekking etc.

**NB!** Ved grøftarbeid som innebærer sanering av asbestholdige materialer skal det påses at dette utføres iht. gjeldene lover og forskrifter.

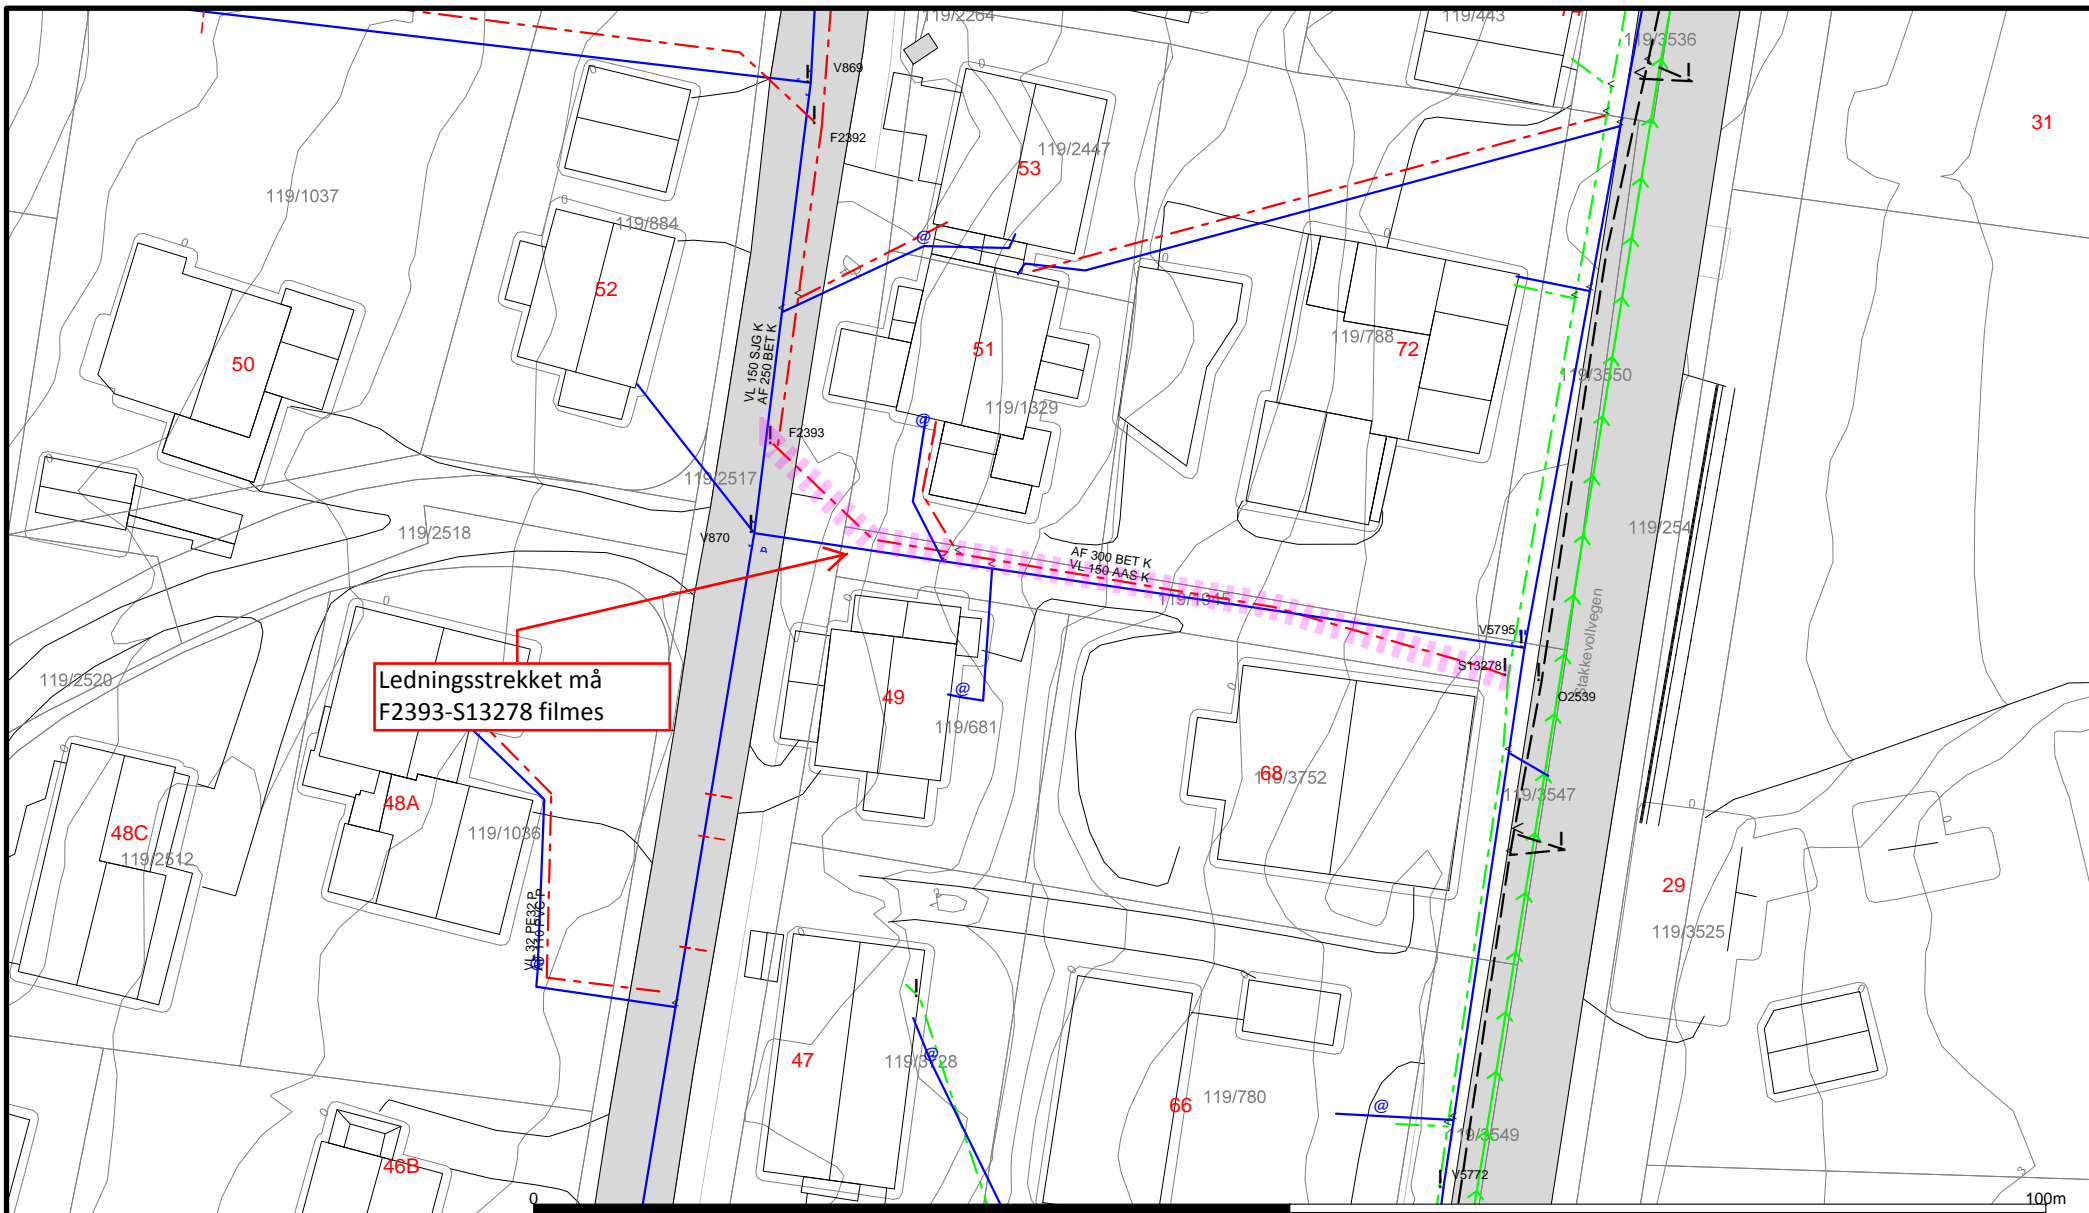

Ledningsstrekket må  
F2393-S13278 filmes

**Merknad til det kommunale kartverket:**

Tromsø kommunes ledningskartverk er av varierende kvalitet. Vann og avløp anser beliggenhet og høyder som veiledende, og tar ikke ansvar for skader som måtte oppstå som følge av avvik på kommunale ledninger inntegnet i kartet.

For private stikkledninger inntegnet i kommunalt ledningskart, har kommunen intet ansvar for riktigheten av beliggenhet og høyde, eller for manglende inntegning. Dette er huseiers ansvar.

Ta evt. kontakt med Vann og avløp for ytterligere informasjon



Dato: 2014.01.22  
Sign: FP

Stakkevollvegen 68-72  
Renovering SP 300 BET etabl OV



Målestokk  
1:500





5 4 2006

K4





TROMSØ

Bu-Bi.

V14

TROMSØ

Bu-Bi.

V14

5 4 2006





Dato bestilt: Dato ønsket ferdigstilt:		Bestiller:
Gate/Vei: <b>Gulengvegen 49-51/Stakkevollvegen 68-72</b> Beliggenhet: <b>Kommunal teknisktrase 119/1945</b> Ledningstype: <b>AF 300 BET 1955</b>		Fra kum (SSID): <b>F2393</b> Til kum (SSID): <b>S13278</b> SSID Ledning: <b>18050</b> Strekklengde: <b>52 m</b>
Formål for inspeksjonen: <b>Dokumentere påkoblede avløp, eksisterende ledning skal renoveres og overleveres til privat eierskap</b> Ønsket dokumentasjon: <b>filmrapport, m/film</b> Vedlegg fra bestiller eks kart:		Dimensjon: <b>300 mm</b> Rørmateriale: <b>BET</b> Forarbeid: <b>Utføre spyling</b>
Anmerkninger / Beskrivelse: <b>Filmrapport blir del av dokumentasjonsgrunnlag for renovering beskrevet i «P900520 renovering av VA i Gulengvegen»</b>		
<b>Kart av området som ønskes filmet:</b>		
Utført dato:	Utførende Firma:  Sign:	Vedlegg: