


-4,8

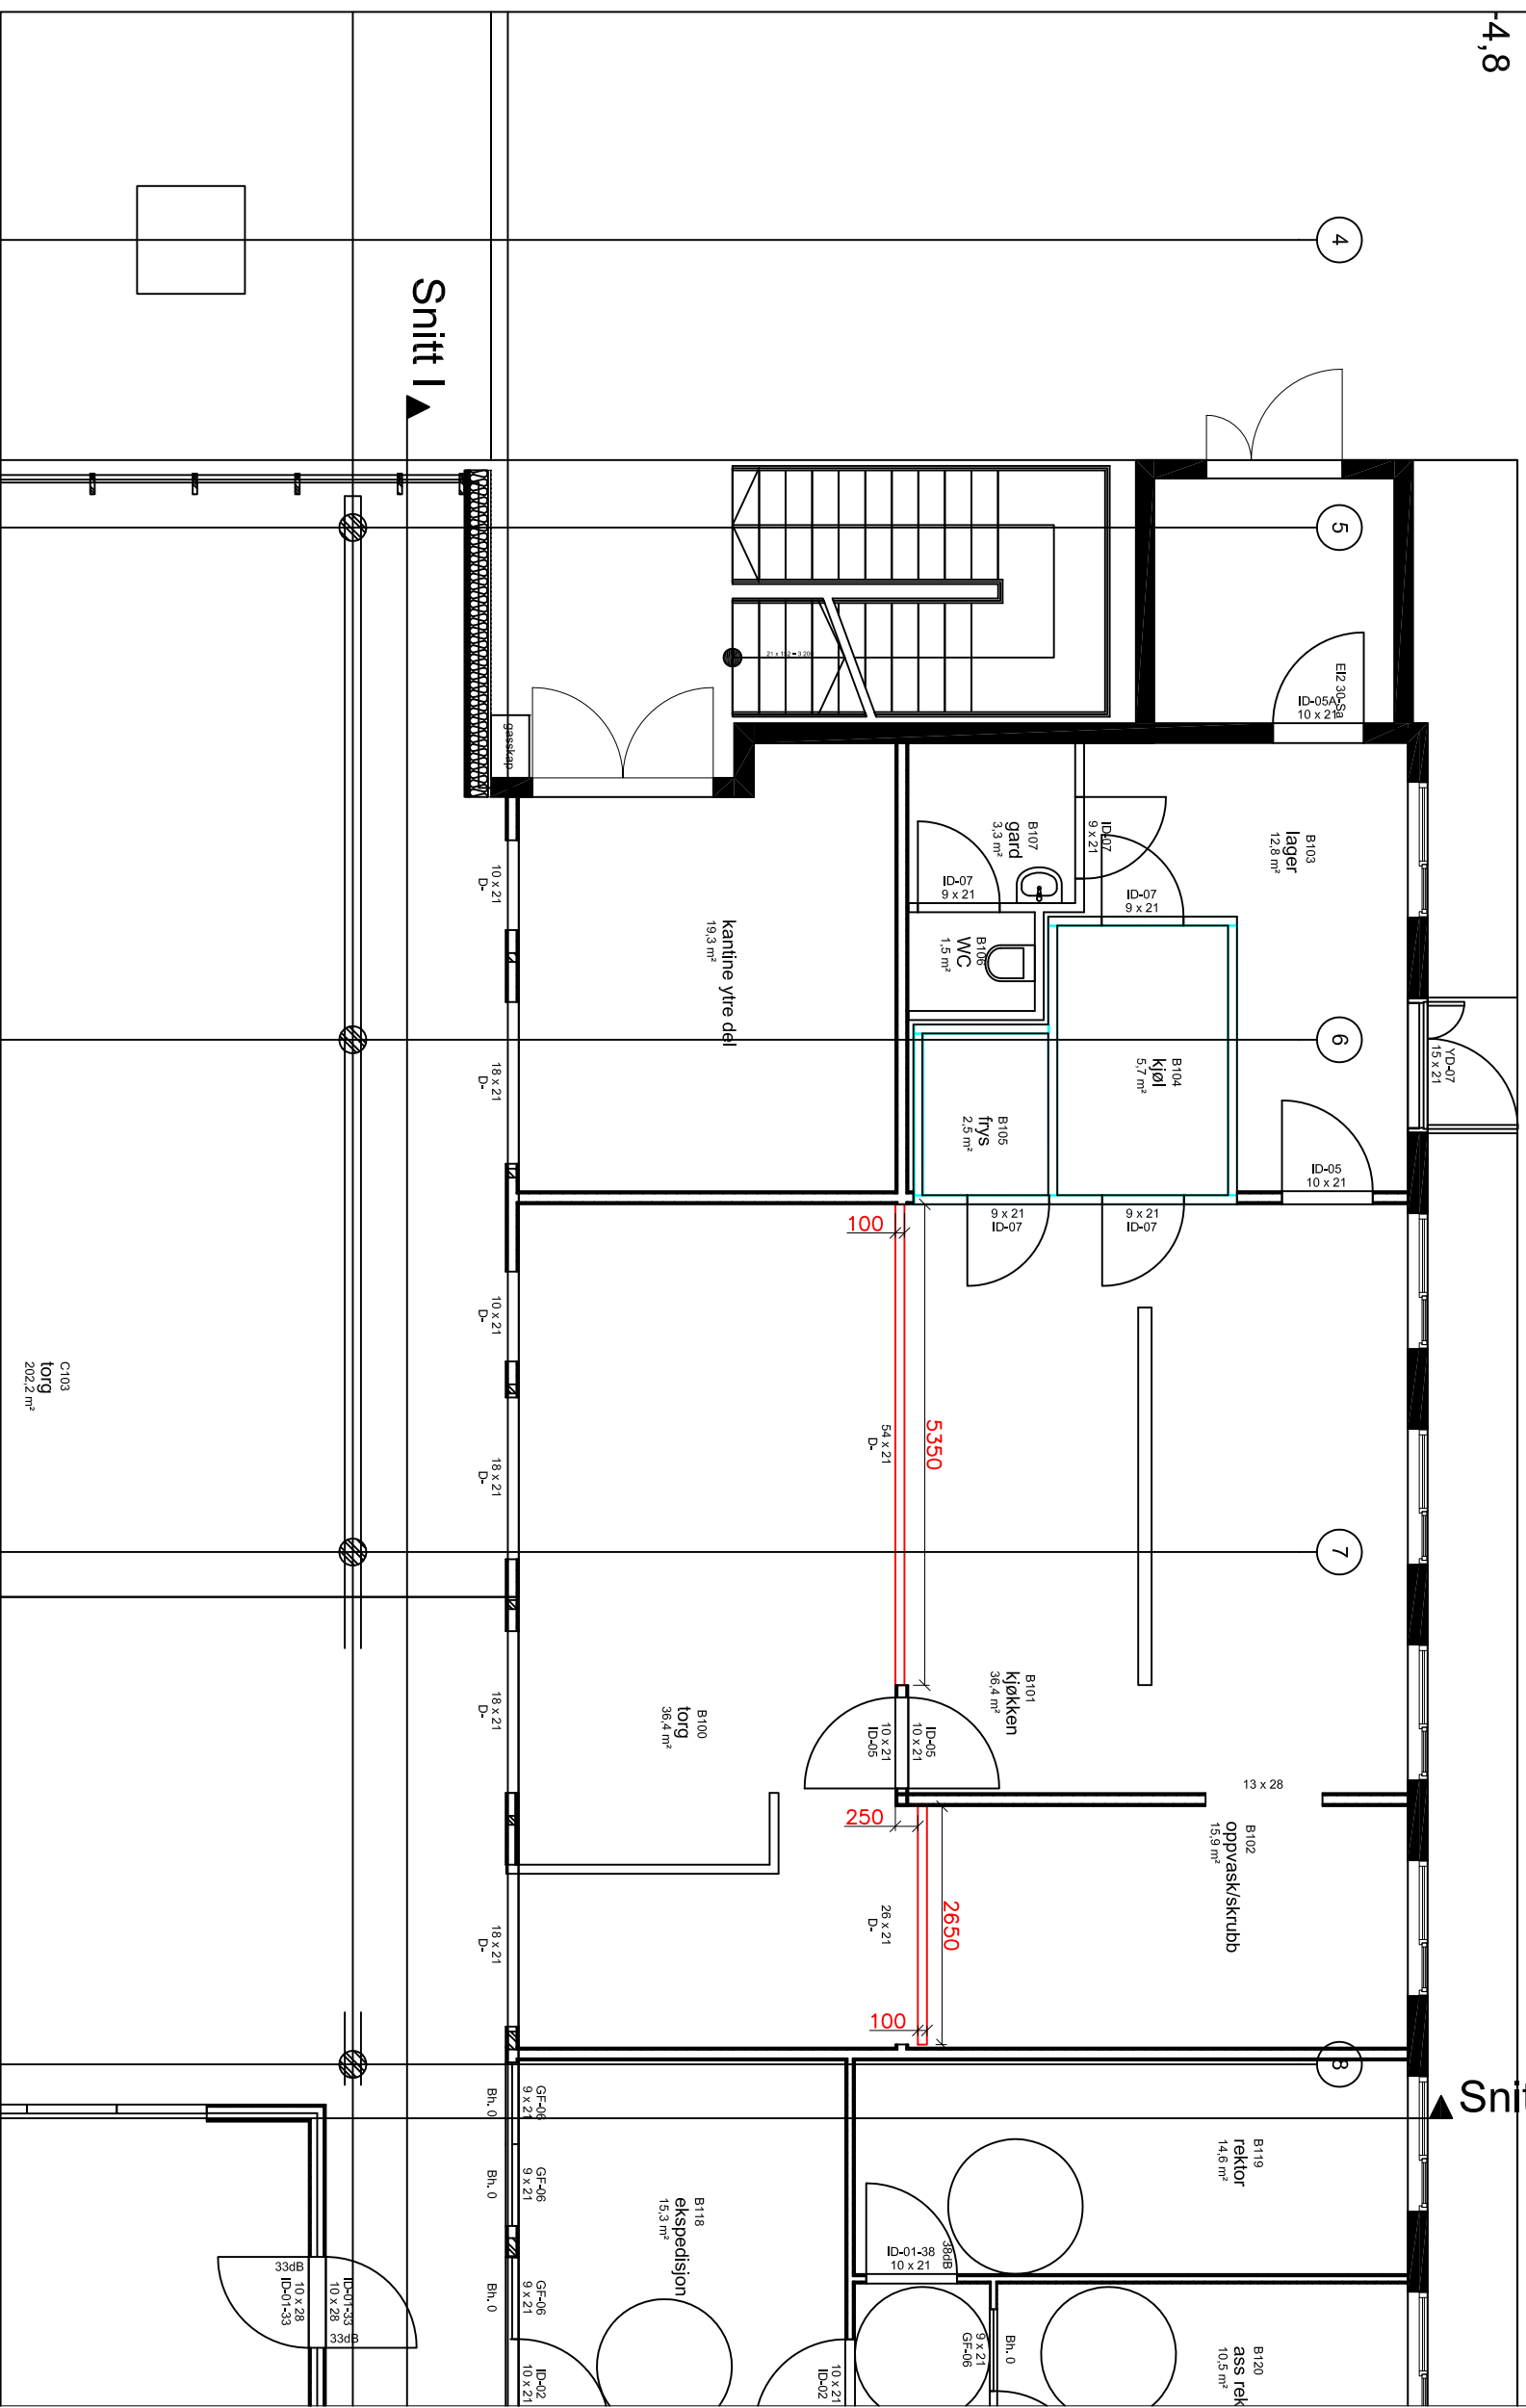

C103
torg
202,2 m²

▲ Snitt C

▲ Snitt I

A	15.05.2014	Målsatte sokler	MO	JO
REV	DATE	ENDRING	egen	stiermann
			KONTROLL	

PROSJEKT
Aust Lofoten vgs

TEGNINGSSTYPE
Tilbudstegning

TEGNING
Målsatte sokler

BYGGERE
Nordland Fylkeskommune

STORBUKKEEN
KONSULENT

Starfjellentvikning AS
Prosjekt: Aust Lofoten vgs



TEGNINGS NR.	MALESTOKK	OPPR. DATO	REV. DATO	REVISJON
K.257 01-42	1:50	15.05.2014	15.05.2014	A