




Det omsøkte tilaket gjelder ett lite oppbygg på balkongen her. Den blå sirkelen indikerer hvor.

Det omsøkte tilaket gjelder ett lite oppbygg på balkongen her. Den blå sirkelen indikerer hvor.

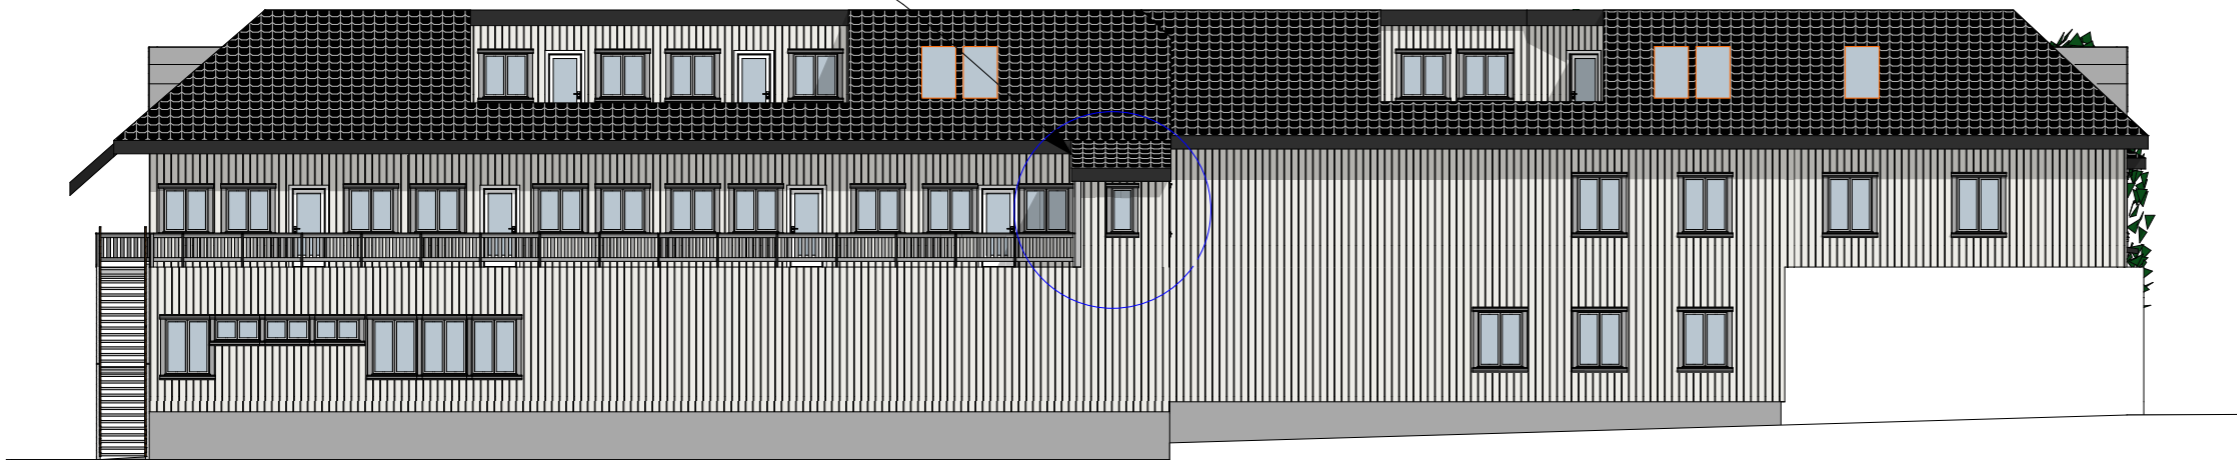

1:200 Fasade Nord



1:200 Fasade Sør

Fase:  
Byggemelding



ARK: Kuben Arkitektkontor AS  
ARK: Christian Røren

Harpunveien 3b  
3128 Nøtterøy  
Tlf. 415 44 788  
E-post:  
kuben@kuben.no

Tittel:

**Vinmonopolet AS**  
**Sammenslåing**  
Ørnesalleen 31  
3120 Nøtterøy

Godkjent:

Filnavn:  
Vinmonopolet Teie.pln


Dato:

28.08.2014

Målestokk:  
1:200

Kontroll

Sign.:

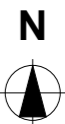

© Alle rettigheter tilhører utførende for prosjekteringen, kopiering eller bruk av disse tegningene er forbudt uten skriftlig samtykke

Gnr./Bnr.:  
Gnr/Bnr.2/  
48

Prosjektnr.:  
Prosjektnr.

Tegningsnr.:  
A40-01

Prosjektnr. for  
prosjekterende/lev

Type tegning:  
Fasader