
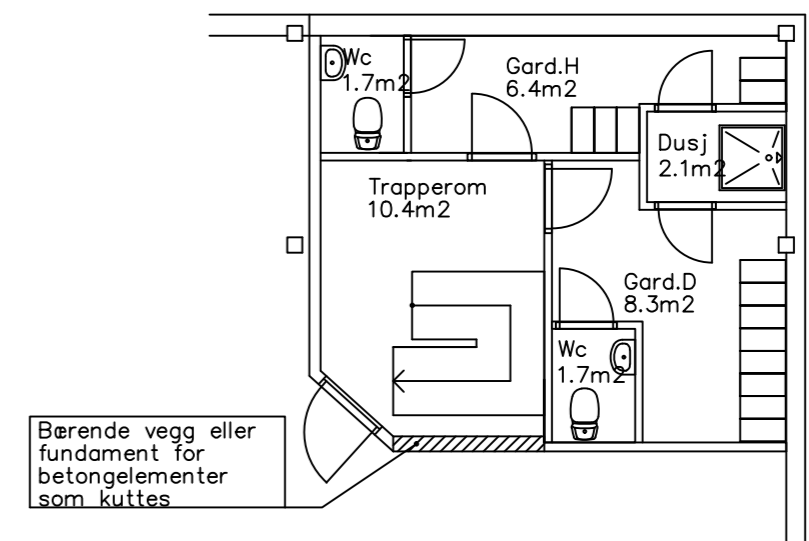


AREALOVERSIKT:	
Inn/utgangsareal	23,2m <sup>2</sup>
Salgsareal	252,6m <sup>2</sup>
Lagerareal	124,0m <sup>2</sup>
Kontor	14,9m <sup>2</sup>
Spiserom	16,0m <sup>2</sup>
D.gard.	8,3m <sup>2</sup>
Wc-D	1,7m <sup>2</sup>
H.gard.	6,4m <sup>2</sup>
Wc-H	1,7m <sup>2</sup>
Dusj	2,1m <sup>2</sup>
B.K.	1,7m <sup>2</sup>
Trapperom	10,4m <sup>2</sup>
NETTOAREAL:	463,0m <sup>2</sup>
BRUTTOAREAL:	488,6m <sup>2</sup>

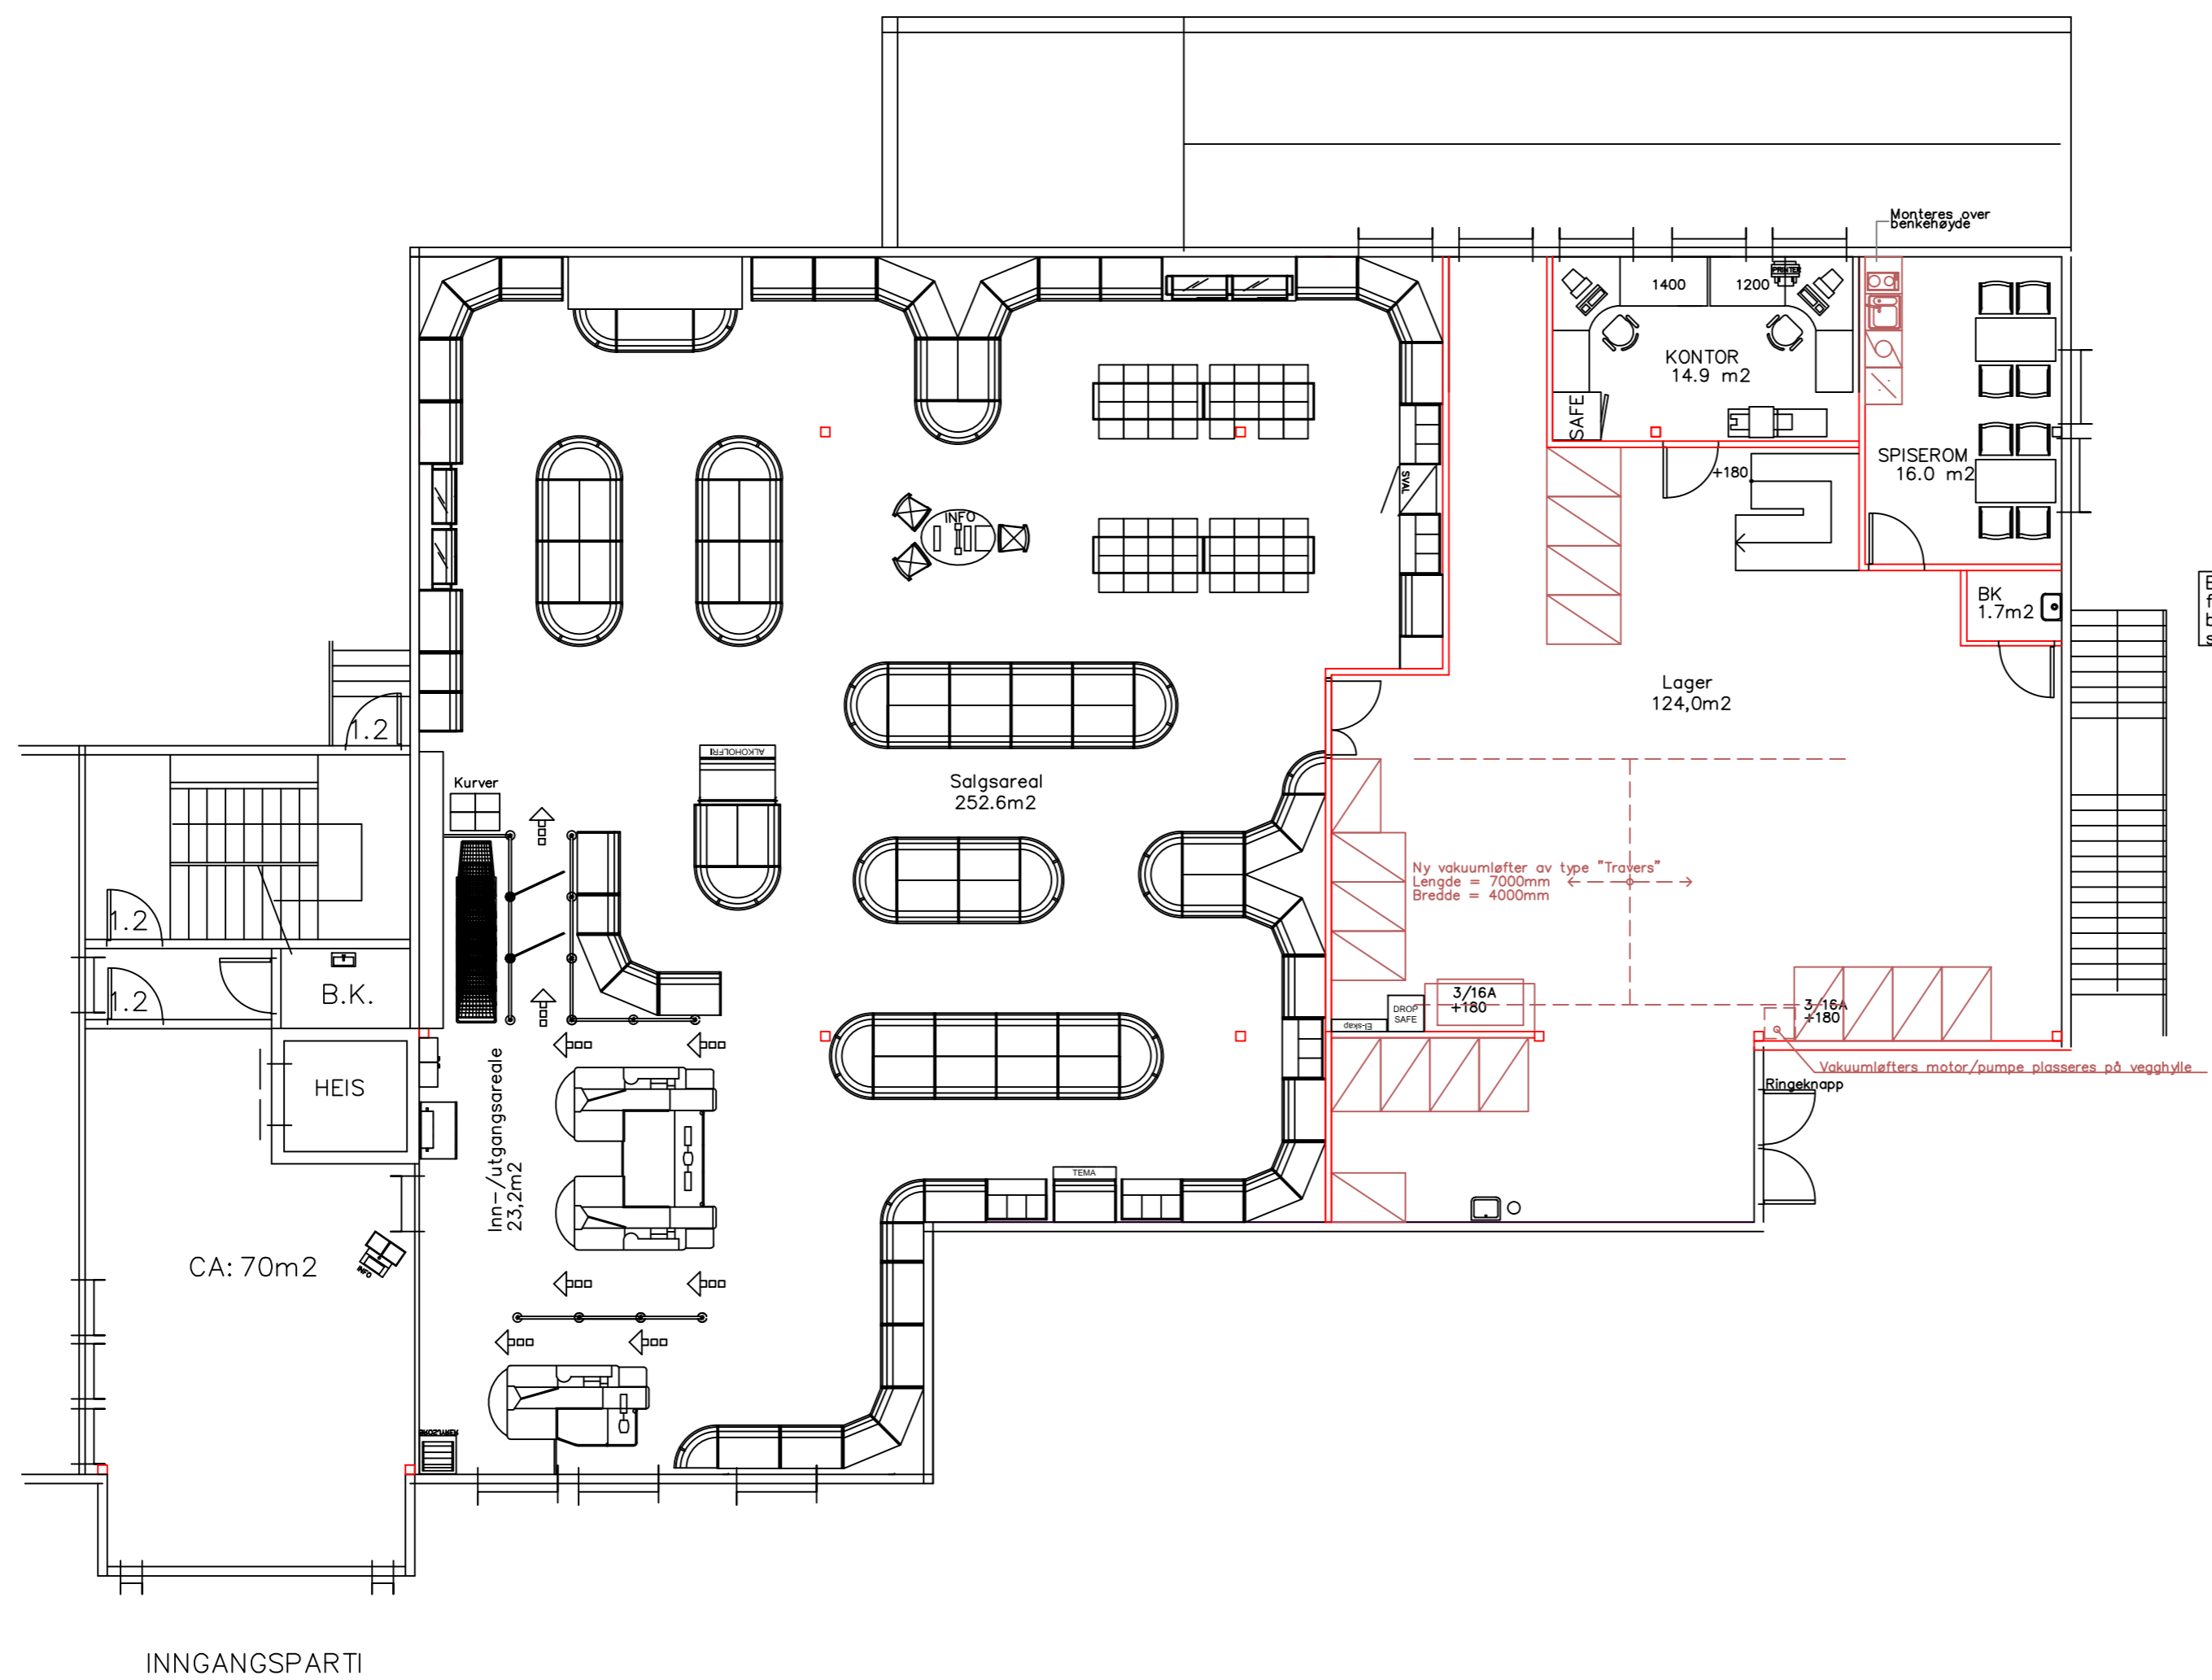

Q	Div. endringer innredning	GATR 24.01.13
P	Endring av vakuumløfter	T.AA. 29.09.08
O	Delvis ny planløsning	T.F.A 17.08.07
N	Div. justeringer i u.et.	T.AA. 31.07.07
M	Div. endr. i u.et. med trapp m.m.	T.AA. 06.07.07
L	Endret trapp ned til u.et., kontor, bk	TFA 04.05.07
K	Utvidet lager, garderøber ned i u.et.	TFA 06.02.06
J	Flyttet vegg + belysning + innredning	TAR 08.03.02
I	Fancoil, målsetting dør lager	TAR 03.03.02
H	Vent, sprinkel, varme, nødl.belysn.	TAR 28.02.02
G	Vent, sprinkel, varme, nødl.belysn.	TAR 27.02.02
F	Himling/belysning + elektro	GSR 13.02.02
E	Redusert salgsareal/økt lager	TFA 08.02.02
D	Ny planløsning - selvbeføring	TFA 11.01.02
C	Stikkontakter	G.S.R 20.03.00
B	Endre planløsning/belysningsplan	G.S.R 24.01.99
A	Flytte disker/dører flaskerom	G.S.R 14.01.99

REV.	INDEX	ANT.	ENDRINGEN GJELDER	SIGN.	DATO

Tegnr: **Nøtterøy S1-707-Q**

Konstr./Tegnet G.S.R	Godkjent av	<b>VINMONOPOLET</b> AKERSGATA 51 Pb. 6953 St. Olavsplass, 0130 Oslo
Tegnet dato 13.01.00	Godkjent dato	
<b>NØTTERØY</b>		Erstattet av: Nøtterøy S1-707P
KATEGORI 5		Målestokk Ark størrelse <b>1:100</b> <b>A2</b>
Plan beskrivelse INTERIØRPLAN		