

FORKLARINGER

1. -
2. - Vedlegg 6
3. -

ANVISNINGER

1. -
2. -
3. -

HENVISNINGER


1. Tegning 565 Rev C fra Rambøll, dd 2012.05.11
2. -
3. -

FORELØPIG 2014-10-27

Dette dokument er utarbeidet av Norconsult AS som del av det oppdraget som fremgår nedenfor. Opphavsretten tilhører Norconsult AS. Dokumentet må bare benyttes til det formål som oppdragsavtalen beskriver, og må ikke kopieres eller gjøres tilgjengelig på annen måte eller i større utstrekning enn formålet tilsier.

Sørlandet Sykehus HF Målestokk: (gjelder for A1 format)

Systemskjema varmesentral SSK hoved
Angivelse av grovplassering nye vekslere

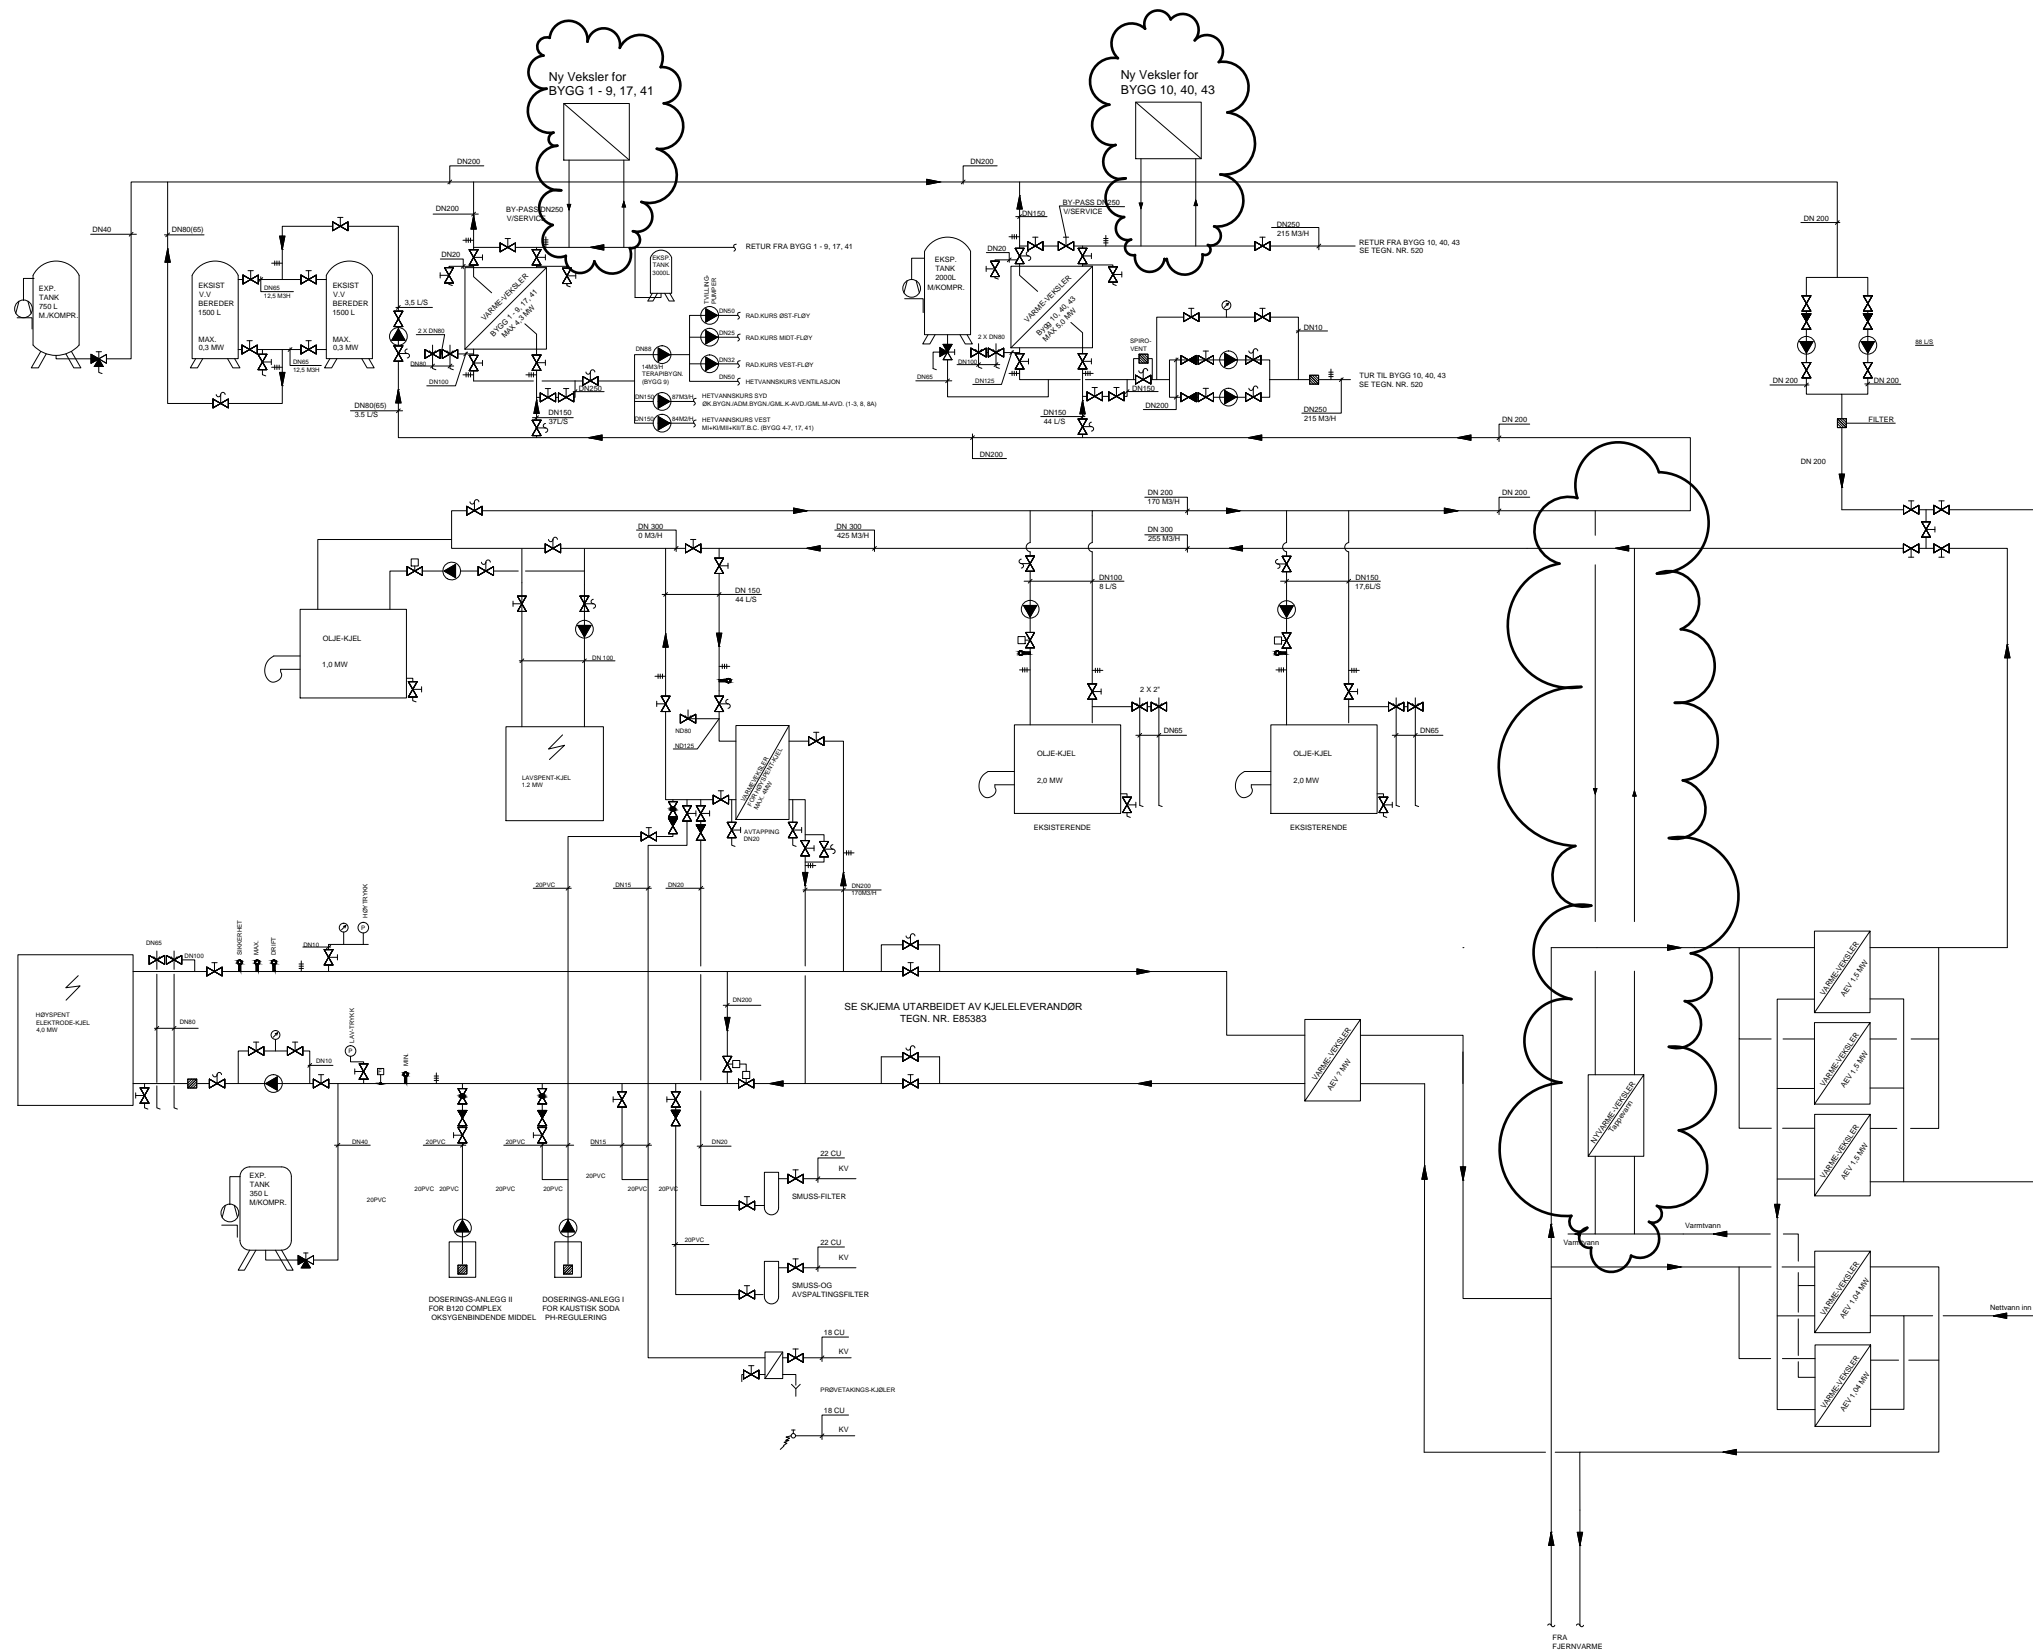

"N:\514\304\514-304\9\04\KVVVS\Modell\1\324\Varmesentral.dwg - RRS - Plotref: 2014-10-27: 16:53:04 - LA'OUT - Layout1"