



----- LEVERANSGRENSE
 ↑ TILKNYTTES EKISTERENDE LEDNING

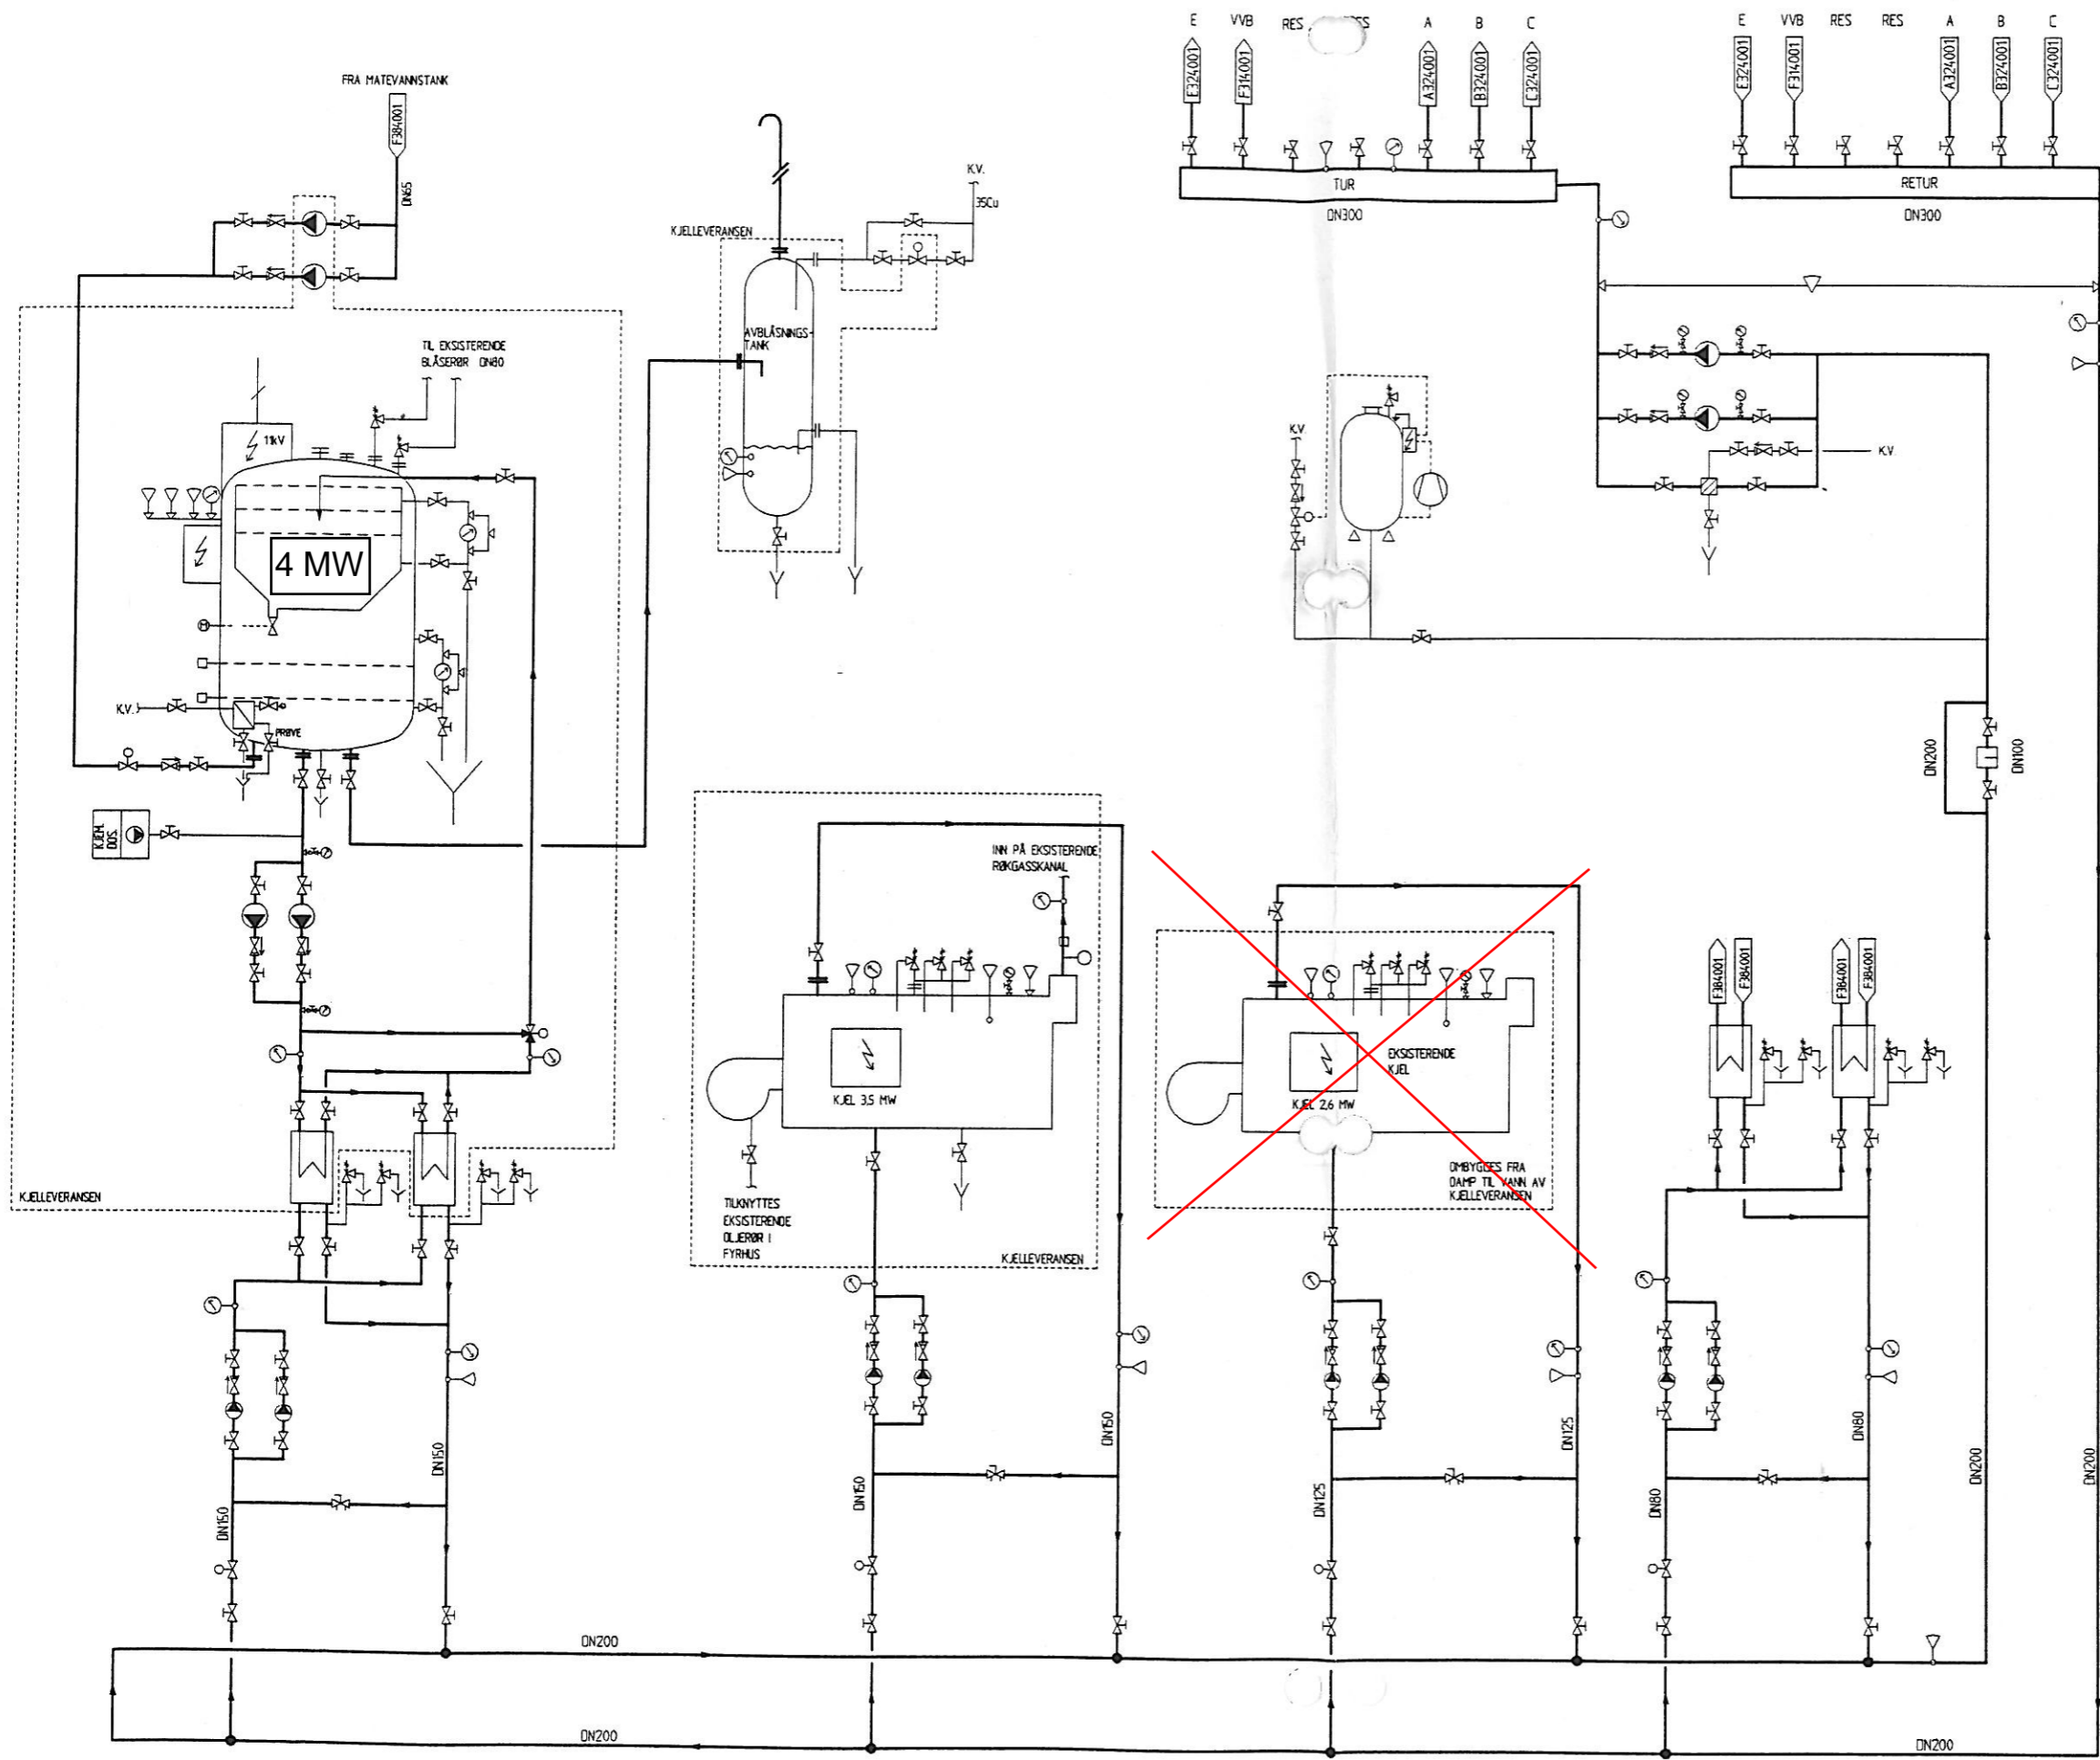

REV.NR.	REV. DATO	REVISJON	SIGN.	DOCK.

AUST-AGDER FYLKESKOMMUNE
 VIDERE UTBYGGING AV
 AUST-AGDER SENTRALSJUKEHUS

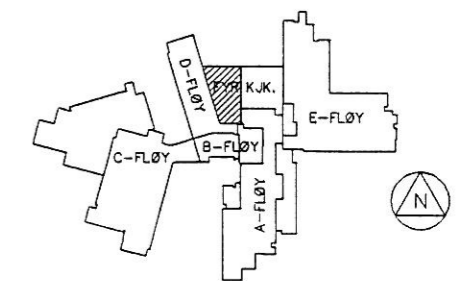

PROSJEKTORG. PROSJEKTORGANISASJONEN FOR VIDERE
 UTBYGGING AV ASA
 FYLKESHUSET, 4800 ARENAL TEL. 37 01 73 00 FAX 37 01 74 74

TECHNO CONSULT
 RÅDGIVENDE INGENIØRER
 Claude Monnets alle 5, 1338 Sandvika
 TEL. 67 57 18 00 FAKS. 67 57 18 49
 info@tost@techno.no www.techno.no

TITTEL FYRHUS FLYTSKJEMA VARMEANLEGG SYSTEM 321.FK01	DATE 01.03.00	MÅL A1/-	SIGN. IST
	PROSJEKTNR. 534280		DOCK. -
BYGGING FYRHUS	DATAFILE K:\V\H\ESTR\534280\TECHNO\PLOTT\F324001	TEK.NR.	REV.DATO -
			REV.NR. -

F324001