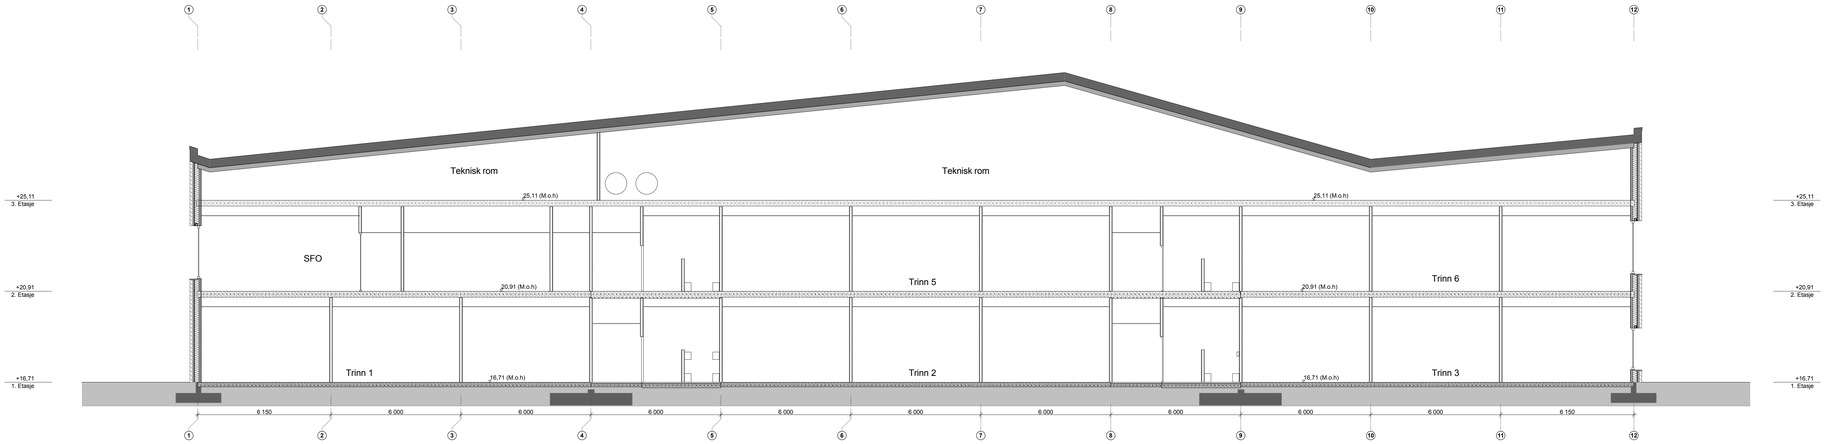


snitt D

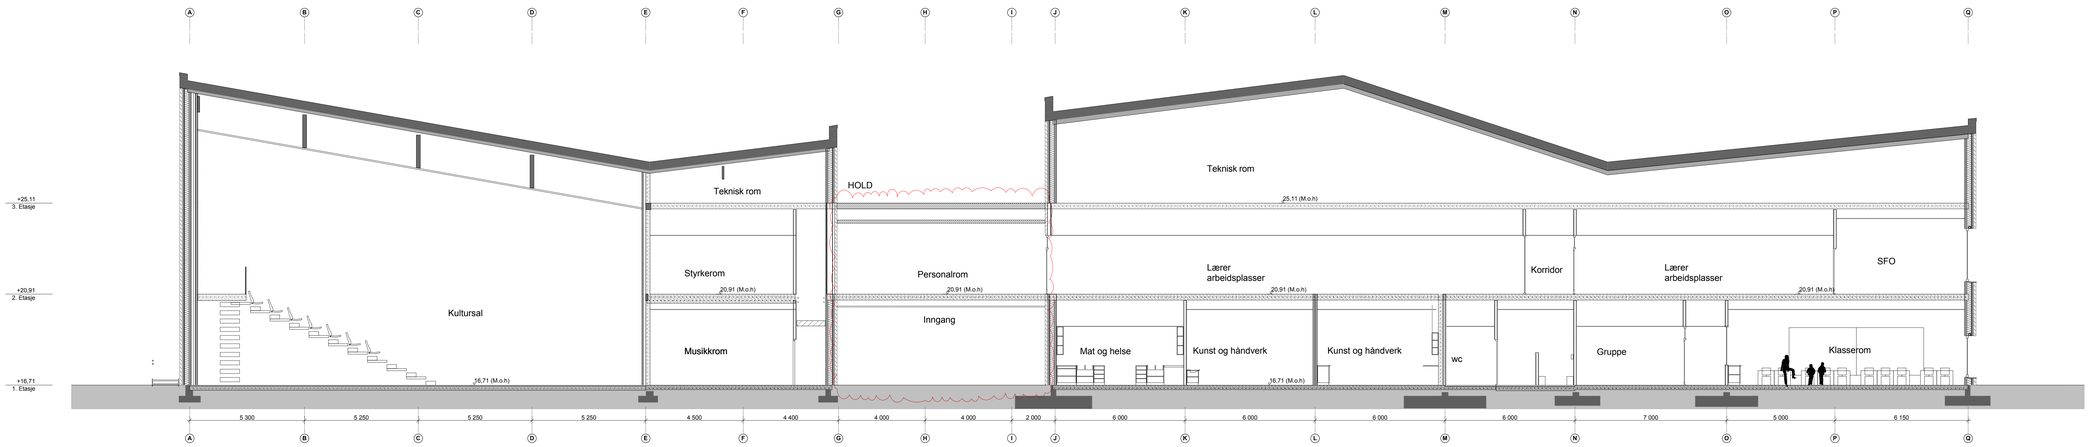


snitt E

| Revisjon nr.: | Tekst | Utarb. | Kontr. | Godkj. |
|---|---|---|---|---|
| A - 20.05.14 | Arbeidstegning | | | |

Tegningsnr.: A S 30 00 002

Revisjon nr.: A

Dato: 20.05.2014 Målestokk: 1:100 A0

Fase: Arbeidstegning

**Lokaliseringsfigur:**

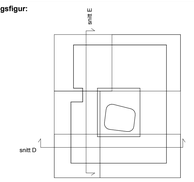


N

Byggherre: Lier Kommune

Prosjektnr.: 8503

Prosjekt: Nye Hegg skole

Adresse: Adresse Heggveien 4 Postnr. Sted 3400 Lier gnr/bnr 50/1, 50/3

HR Prosjekt AS
Adresse: MYDERVEIEN 1 1360 Fornebu TLF 46 80 55 55 hrp@hrprosjekt.no

OKK Entreprenør / DK Drammen
Adresse: BJØRKRUDVEIEN 119 3007 Drammen TLF 31430775 www.dkk.no

L2 ARKITEKTER AS
Adresse: FREDAERVEIEN 22 0283 OSLO TLF 22129950 E-post: post@L2.no
**ARK**

| | | | |
|---|---|---|---|
| **RIB** | Høyer Finseth AS | Industrigata 4, 3165 Revetal Tlf. 92 48 93 95 | E-post: ak@hoyerfinseth.no |
| **RIE** | Heiberg & Tveter AS | Støperigata 7G, 3040 Drammen Tlf. 92 45 76 89 | E-post: tommy.flaten@htrie.no |
| **LARK** | Gullik Gulliksen AS | Rosenborggata 19A, 0356 Oslo Tlf. 91 39 60 01 | E-post: hb@gullikgulliksen.no |
| **RIV** | EM Teknikk | Danvikgata 24, 3045 Drammen Tlf. 32 24 60 47 | E-post: anders.carlsen@emteknikk.no |
| **RIA** | Brekke & Strand Akustikk AS | Postboks 1024, Hoff 0218 OSLO Tlf. 24 12 64 40 | E-post: tm@brekkestrand.no |
| **RIBR** | Høyer Finseth AS | Engebretts vei 5, 0275 Oslo Tlf. 23 27 80 00 | E-post: felix.schrader@hoyerfinseth.no |

Type tegning: SNITT D, E

Filnavn: 1501E_HEGG_skole 2665-L2

Kontroll prosjekt: Sign.: Kontrol:

Kontroll utførende: Sign.: Kontrol:

Tegningsnr.: A S 30 00 002

Revisjon nr.: A

Dato: 20.05.2014 Målestokk: 1:100 A0

Fase: Arbeidstegning