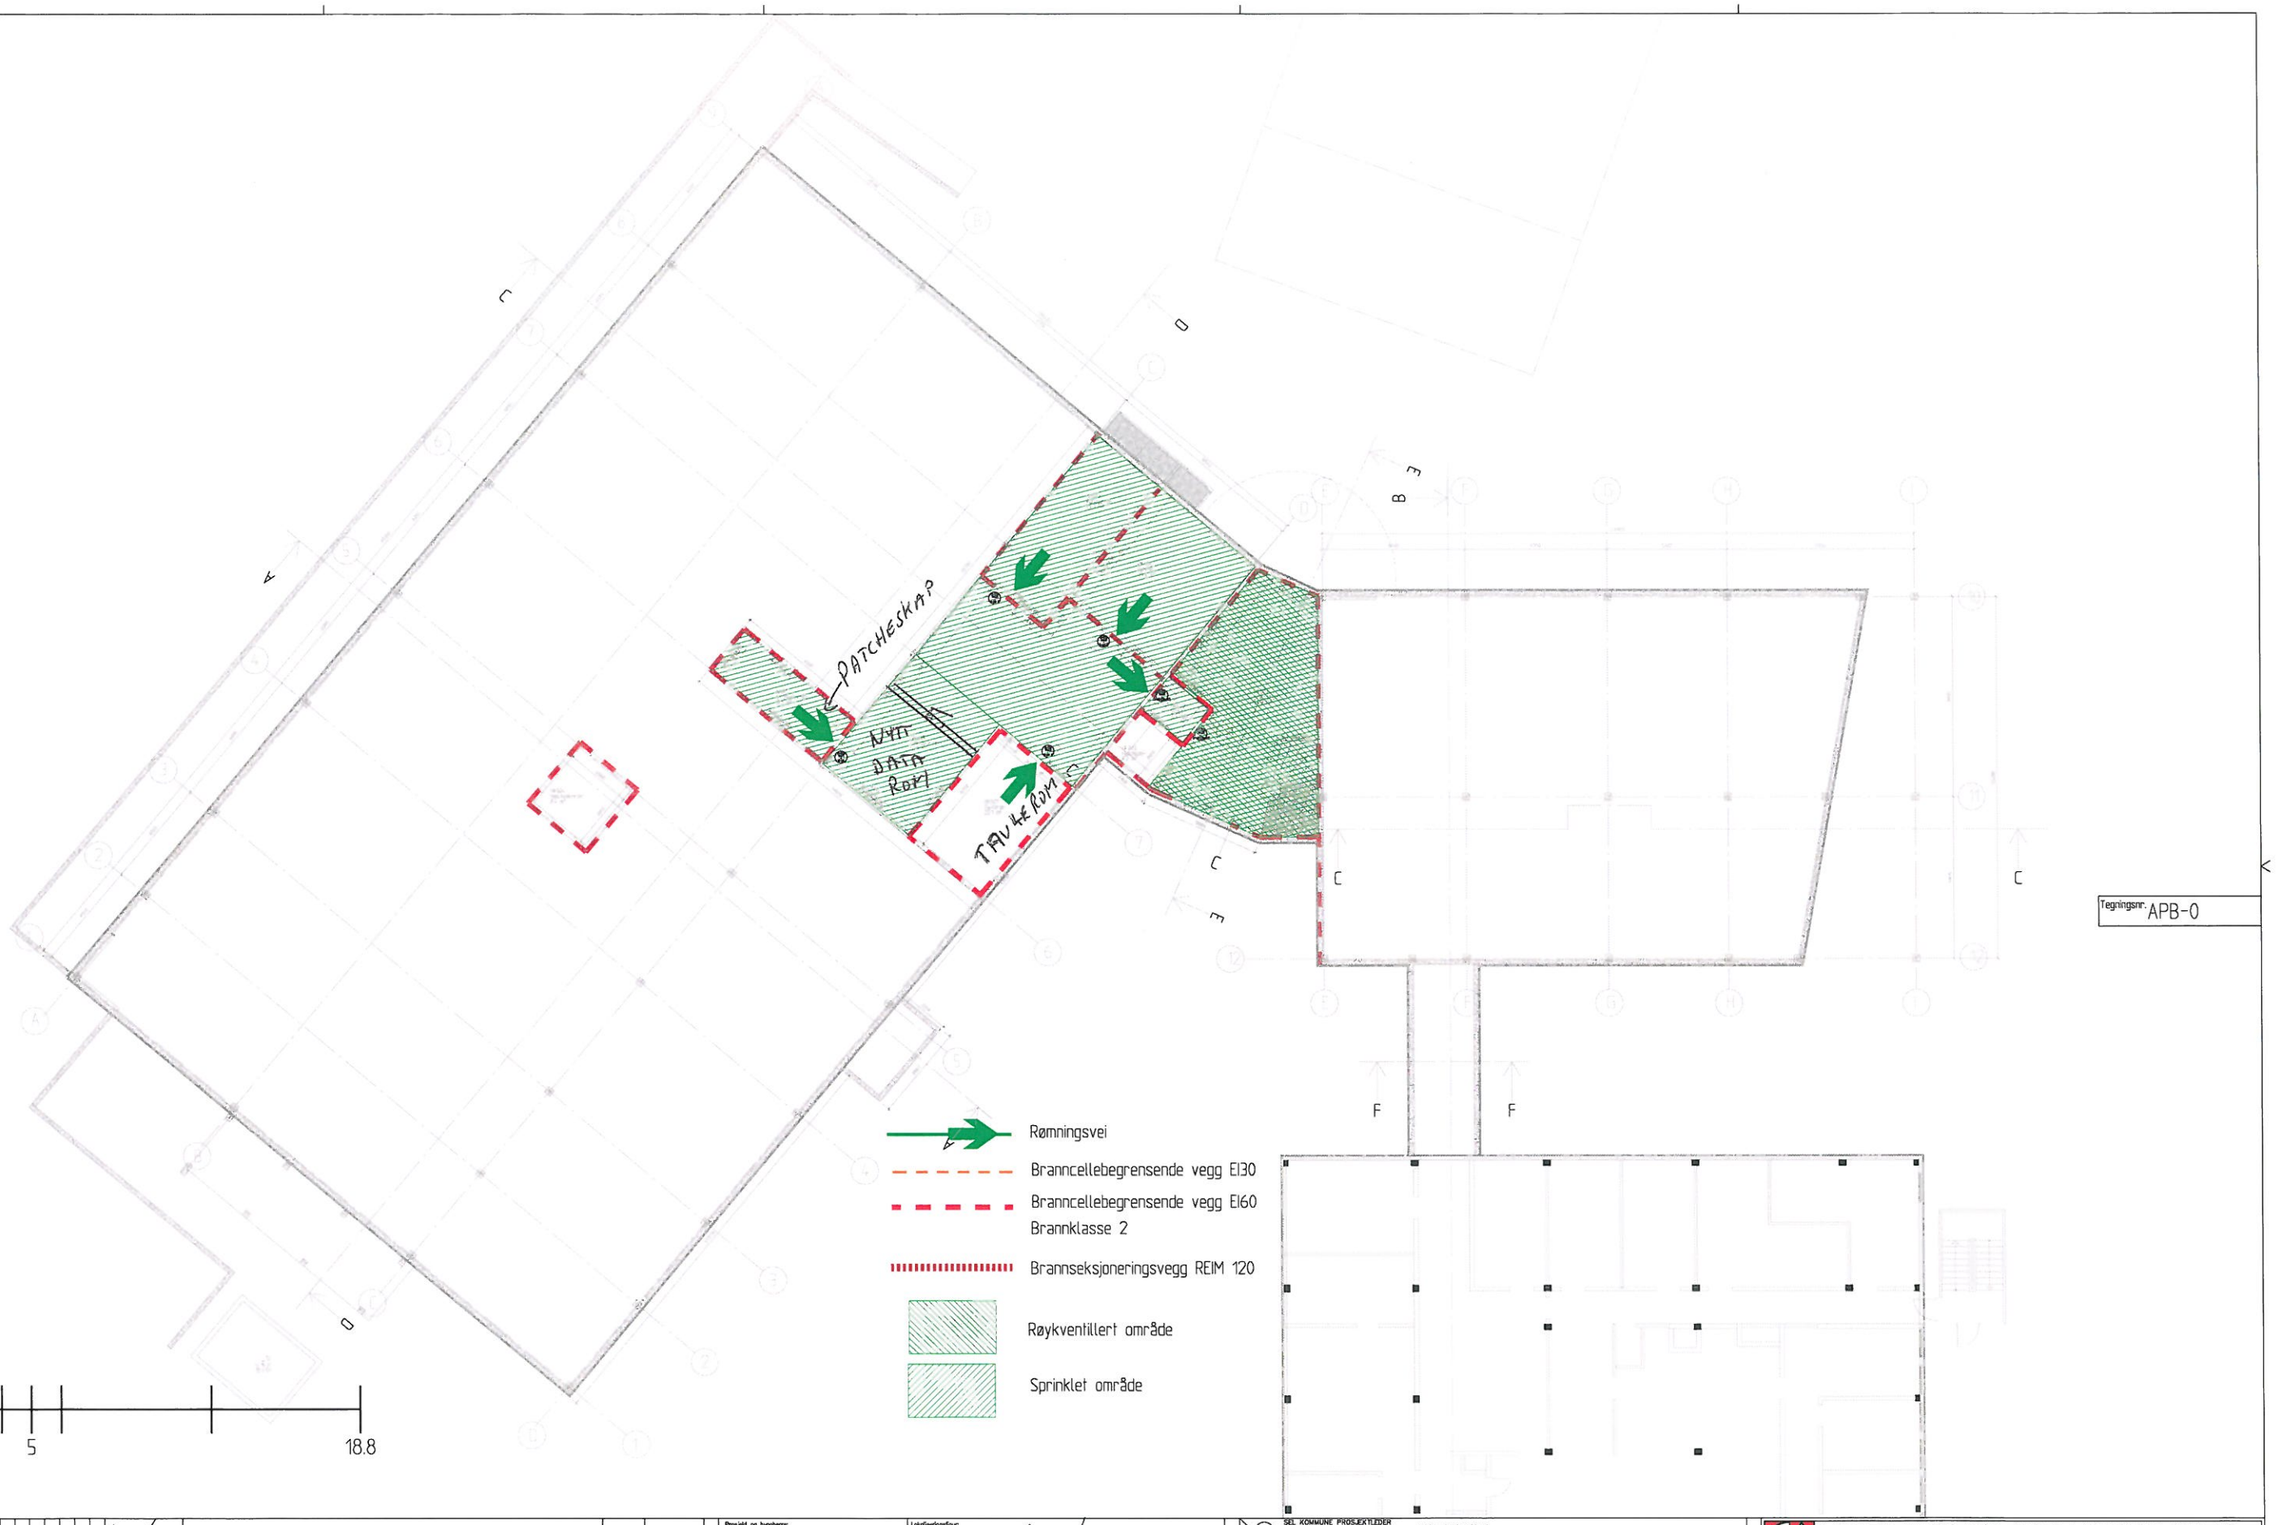

Tegningsnr: APB-0

RS: Rigalett	LA: Prosjekt AS	BJ: PA	SENDT TIL: UTSENDT DATO	REVISJON	ENDRINGEN GJELDER	SIGN	DATO
		1	03.07.08		Status endret til arbeidstegninger	EP	23.06.08

Prosjekt og byggherre:
Nord-Gudbrandsdal Distriktsmedisinsk Senter

SEL KOMMUNE
2670 OTTA
Tlf: 61 70 07 00
Fax: 61 70 07 01

Lokaliseringsfigur:

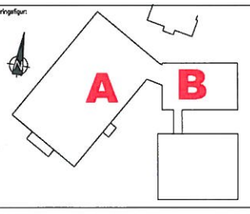

PL	SEL KOMMUNE PROSJEKTLEDER Sven Melseth Vigdis Nygårds. gt.17B 2670 OTTA	svinmelseth@c2i.net Tlf :61 23 19 20 Fax:	
PGL	ESPEN AURSAND ARKITEKTKONTOR AS Espen Aursand Postboks 370 7801 NAMSOS	aursand@aursark.no Tlf :74 27 89 02 Fax: 74 27 85 01	ESPEN AURSAND ARKITEKTKONTOR AS SIVILARKITEKTER MNAL NPA
ARK	ESPEN AURSAND ARKITEKTKONTOR AS Espen Aursand Postboks 370 7801 NAMSOS	aursand@aursark.no Tlf :74 27 89 02 Fax: 74 27 85 01	ESPEN AURSAND ARKITEKTKONTOR AS SIVILARKITEKTER MNAL NPA
RIB	TRØNDER-PLAN AS Bjarne Holmsen Postboks 460 7801 NAMSOS	bjarne.holmsen@tronder-plan.no Tlf :98 91 68 89 Fax:74 20 90 71	Trønder-plan as
RV	AS PLANKONSULT VVS Ole Tørum Postboks 83 7801 NAMSOS	ole.torum@plankonsult.no Tlf :74 21 90 54 Fax: 74 21 90 51	plan konsult vvs as
RE	Eldreseth Trøndelag as Helge Seykoken Postboks 13 7601 VERDAL	helge@eldreseth-trondelag.no Tlf :74 07 49 52 Fax:74 07 48 51	ELdreseth Trøndelag as
RIBR	TOTAL BRANNSIKRING AS Lars Erik Johnsen Postboks 1189 9504 ALTA	lars.erik@totalbrann.no Tlf :78 44 05 50 Fax:78 44 01 19	Total Brannsikring as
-			

ESPEN AURSAND ARKITEKTKONTOR AS
SIVILARKITEKTER MNAL NPA

Dato:	Kontr./Tegnet	Sidehender	Målestokk
23.06.2008	EP	EP	1:125
Erstatning for:	Godkj PRO	Godkj KPR	

ARK

PLANTEGNINGER
Brannplan kjeller
Distriktsmedisinsk Senter, Sel kommune

Filnavn/Prosjektnummer: 2007-01
Tegningsstatus: Arbeidstegninger
Tegningsnummer: APB-0