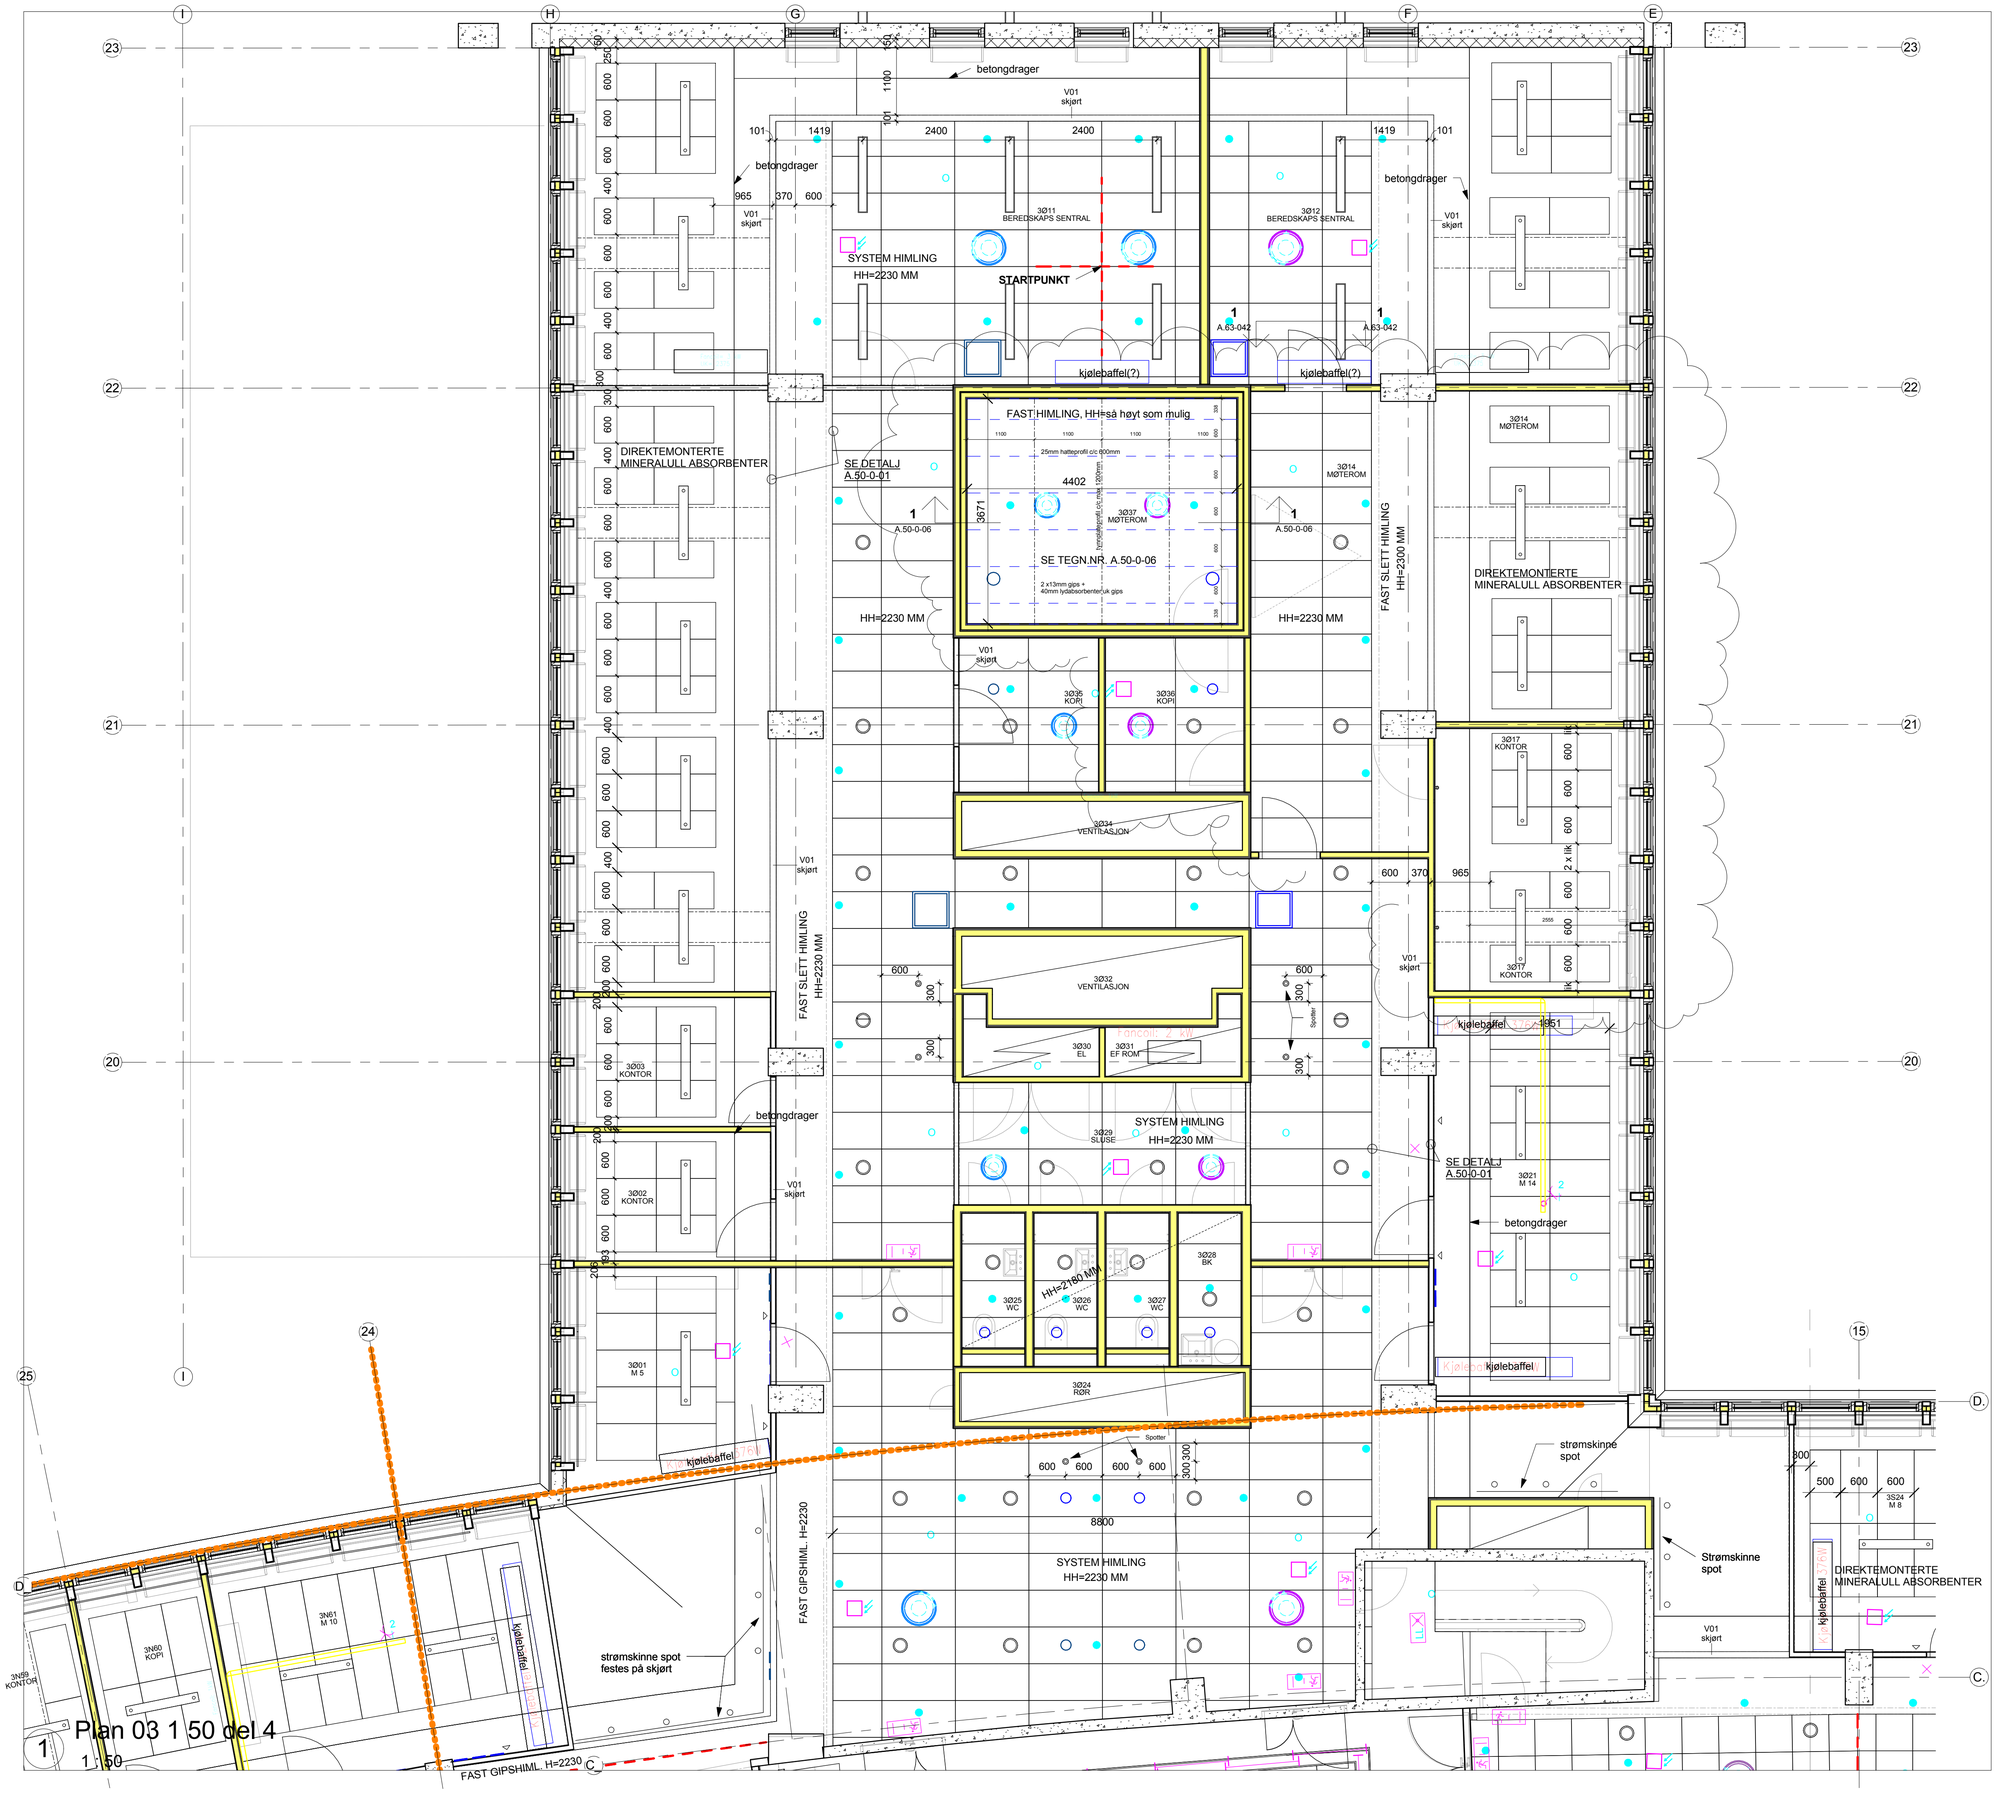

Rev	Dato	Tekst	Tegn	Kontr
F	22.01.15	ENDRET LAYOUT	Team	HT
E	30.06.14	OMBYGGING	Team	HT
D	01.04.11	SOM BYGGET	Team	HT
C	27.02.10	EFFEKTBELYSNING	Team	HT
B	26.11.10	ARBEIDSTEGNING - REV. UNDERLAG RIV & RIE. BEREDSKAPSSSENTRAL AVKLART	Team	HT
A	01.10.10	ENDRET STATUS - ARBEIDSTEGNING	Team	HT

SE TEGN.NR. . A.50-0 001
FOR GENERELLE DETALJER
ALLE MÅL MÅ KONTROLLERES PÅ PLASSEN
FØR PRODUKSJON

HIMLINGER I IKKE FREDEDE AREALER:

SYSTEMHIMLING: **I MIDT SONE / KJERNE**	**600 X 1200 X 20 MM** **PLATE TYPE ROCKFON KORAL** **PROFIL A KANT,** **FARGE PROFIL = FARGE PLATE**
SYSTEMHIMLING: **I KANTINE / UTSERVERING**	**600 X 600 X 20 MM** **PLATE TYPE ROCKFON KRIOS** **PROFIL X KANT**
DIREKTEMONTERTE **MINERALULL ABSORBENTER:** **UK BETONG MOT YTTERVEGG**	**600 X 1200 X 40 MM** **PLATE TYPE F.EKS. ROCKFON SONAR** **M/ B KANT**
FAST HIMLING: **LANGS SØYLEREKKE**	**GIPS HIMLING, SPARKLES OG MALES**
NY HYGIENE HIMLING: **KANTINE KJØKKEN, 1.ET. ØST**	**F.EKS. ECOPHON HYGIENE PERFORMANCE A**

HIMLINGER I FREDEDE AREALER:

GENERELT SKAL HIMLING I FREDEDE AREALER BEHOLDES
(DEMONTERES OG REMONTERES)

NY FAST HIMLING: **I KORRIDOR OG KJERNER** **5. OG 6. ET. SYD OG ØST**	**EKSIST. RABBITZ PUSS ERSTATTES MED** **GIPS HIMLING, SPARKLES OG MALES**
NY KASETT HIMLING: **KANTINE, 1.ET. ØST**	**META KASETT HIML. 30% PERF. GRAD** **MINERALULLABSORBENT OVER HIMLING**
EKSISTERENDE HIMLING : **SENTRALT TRAPPEROM 1. TOM 6. ET.** **RÅDSROM 6. ET. SYD, MØTEROM 7.ET. SYD**	**DEMONTERES OG REMONTERES**
NYE DIREKTEMONTERTE **MINERALULL ABSORBENTER:**	**600 x 600 x 40 MM**

Skala 1:50 A1 | Tegnings nr. A.33-4-03 | Index F

Innhold
Himlingsplan 03 del 4 ,

Tiltakshaver
ENTRA EIENDOM AS
BISKOP GUNNERUSGTATE 14 - POSTBOKS 3
0051 OSLO TLF 21 60 51 00

TEGNINGEN ER IKKE OPPDATERT MED AJOURFØRT UNDERLAG FRA RIV.
BELYSNING MÅ OPPDATERES I MØTEROM 3Ø37,
OG EVENT. KORRIDOR 3Ø14

Totalentrepenør
Skanska Norge as
Drammensveien 60, pb 1175 Sentrum, 0107 Oslo

Prosjekt
Middelthunsgate 29
Prosjekt nr. 10-02-1392

ARK : Dark Arkitekter AS, Drammensveien 130, 0277 Oslo
RIB : Siv ing Haug og Blom-Bakke A/S, Chr. Krohgs gt. 34, 0186 Oslo
RIE : ECT AS, Rosenkrantzgt. 75, 3018 Drammen
RIV : Erichsen & Horgen A/S, Nydalsveien 36, 0403 Oslo
RØR : Aug. Larsen AS, Postboks 228, 0510 Oslo
EL : Moelven Elektro AS, Ensjøvn. 3, 0655 Oslo
VENT : Komplett Bygg AS, P.b. 163, 1410 Kolbotn

DARK ARKITEKTER AS | www.darkarkitekter.no
TLF: 23 13 12 00 | FAX: 23 13 12 01
DRAMMENSVEIEN 130 | N 0277 OSLO

Innhold
Himlingsplan 03 del 4

Tegn. Status
Ombygging
Vedlegg nr.

Skala 1:50 A1 | Tegnings nr A.33-4-03 | Index F