


Oljeutskiller
i betong.

Romsdal vgs
Langmyrveien 83-85
6415 Molde

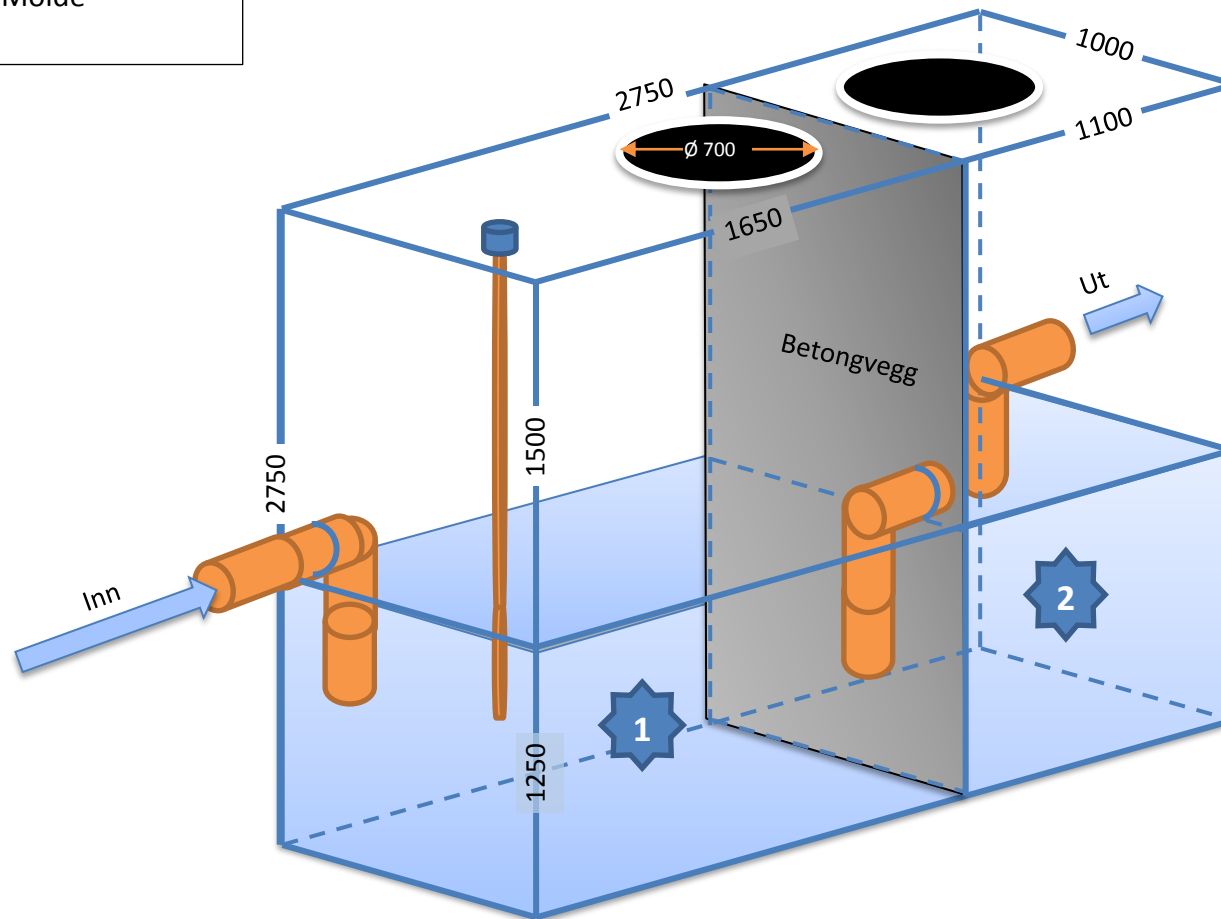

Tanken har to kammer

1. Kammer

Væskevolum = $2,0 \text{ m}^3$

Totalvolum = $4,5 \text{ m}^3$

2. Kammer

Væskevolum = $1,4 \text{ m}^3$

Totalvolum = $3,0 \text{ m}^3$

Totalt væskevolum = $3,4 \text{ m}^3$

Totalt tankvolum = $7,5 \text{ m}^3$

Prøve av tank 2 tatt 10.02.15

Kystlab v/Liv Karin.

Visuelt meget bra.