



■ = RIVES

					OPPHOLDSAREALER 4.etg. DA-bygget						
					ROM Eiendom						
		Prosjektnr: 1403		Filnavn: .dwg		Gnr/Bnr:		Opprettet: 11.03.15		Utarb: SL	
		Tittel:		PLANTEGNING, EKSISTERENDE MERKET RØDT = SKAL RIVES						Målestokk: 1:100	
		A Anbudsgrunnlag		SL IL IL		06.05.15		LINJE ARKITEKTUR		Tegningsnr: A200-01R	Revisjon: A
Rev.:	Endring:	Utarb.:	Kontr.:	Godkj.:	Date:						

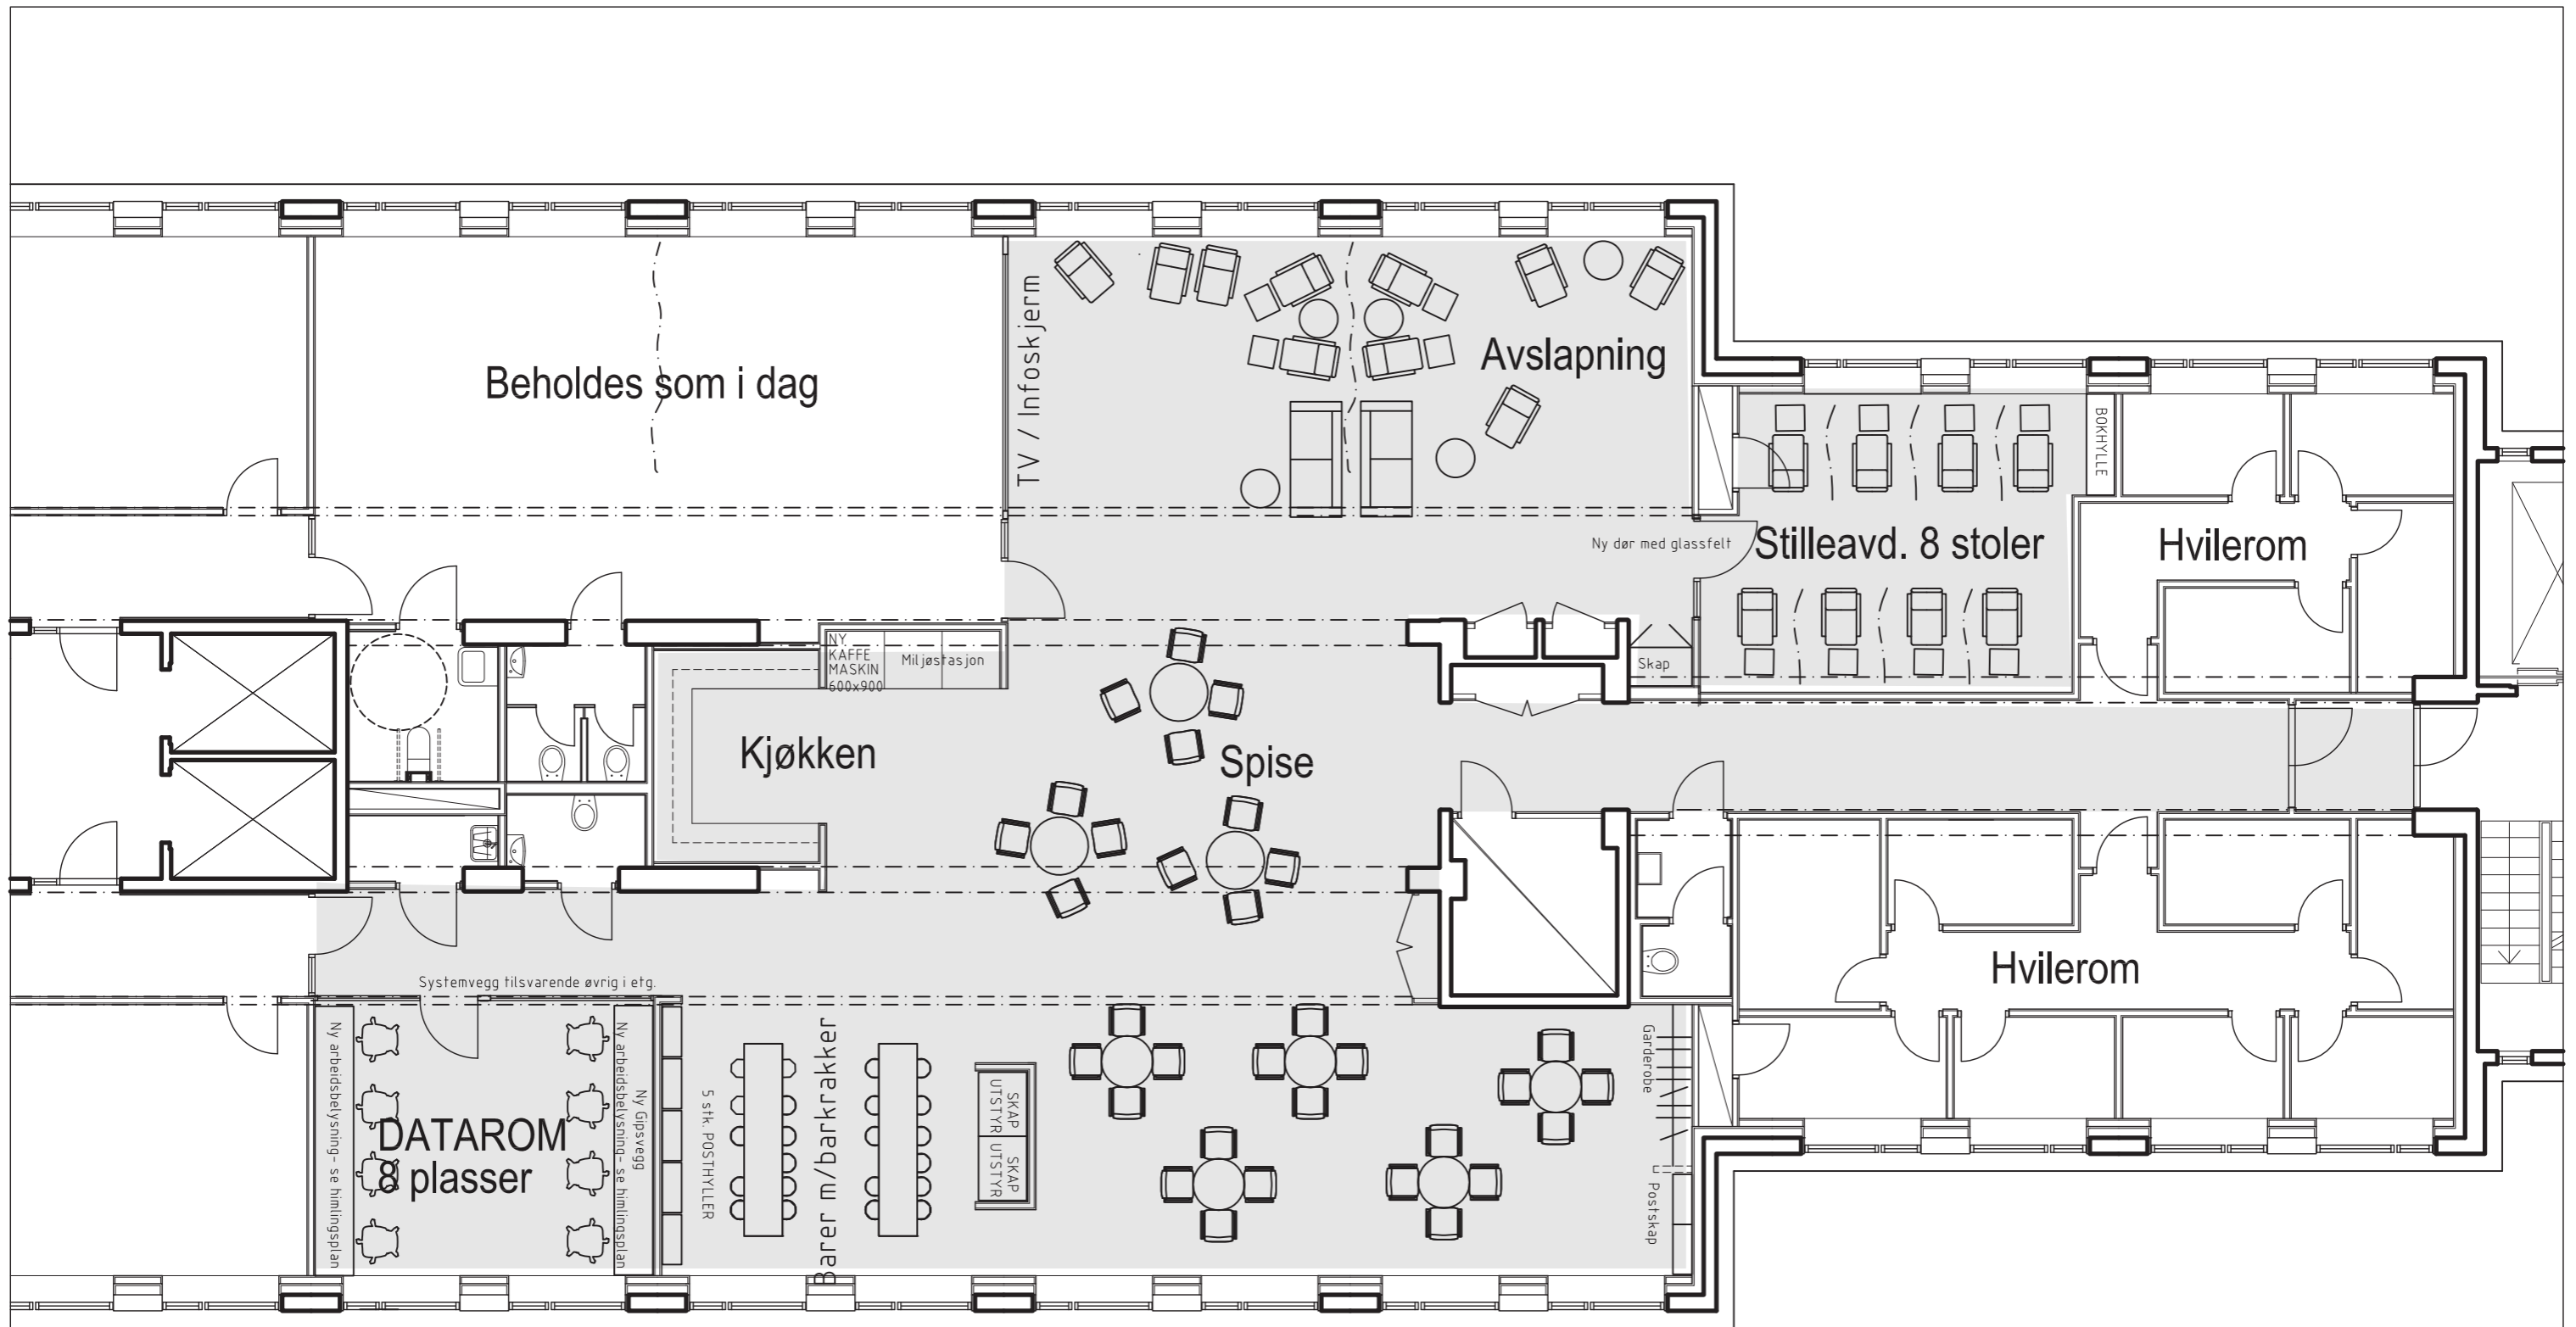

■ Nytt gulv

OPPHOLDSAREALER 4.etg. DA-bygget				
ROM Eiendom				
Prosjektnr: 14.03	Filnavn: .dwg	Gnr/Bnr:	Opprettet: 11.03.15	Utarb.: SL
Tittel: PLANTEGNING, NY LØSNING				Målestokk: 1:100
A Anbudsgrunnlag		SL	IL	IL 06.05.15
Rev.:	Endring:	Utarb.:	Kontr.:	Godkj.:
LINJE ARKITEKTUR		Tegningsnr.:	A200-01	Revisjon: A

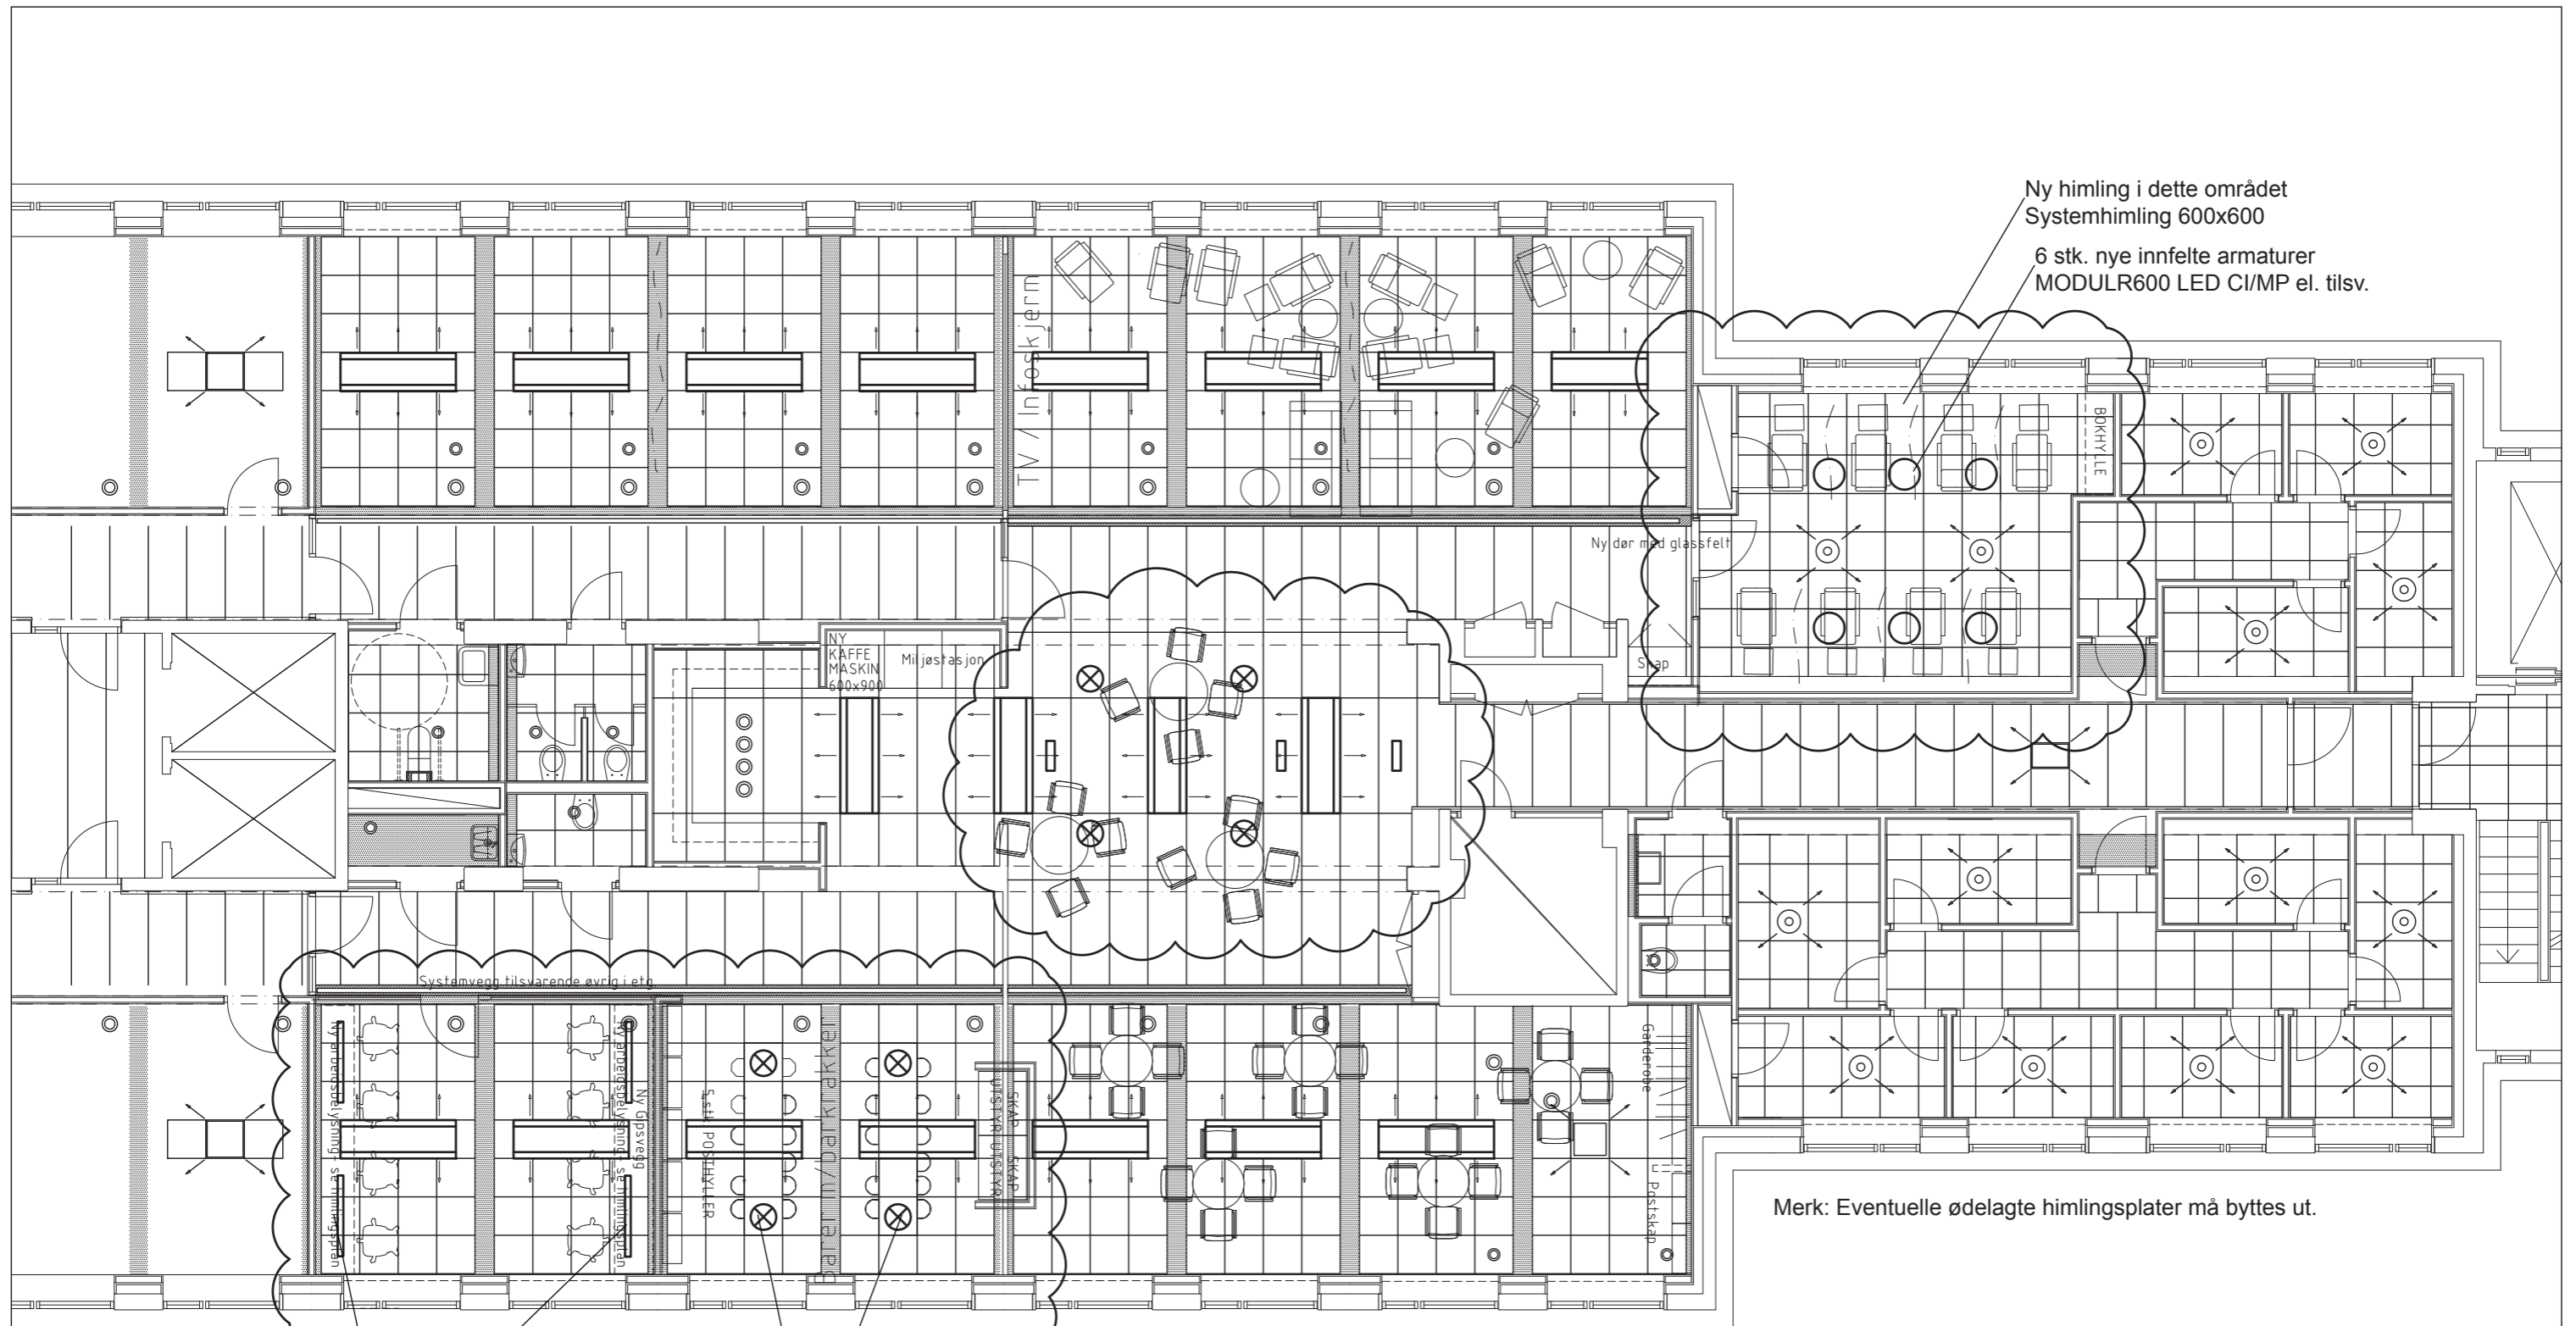

Ny himling i dette området
Systemhimling 600x600
6 stk. nye innfelte armaturer
MODULR600 LED CI/MP el. tilsv.

Merk: Eventuelle ødelagte himlingsplater må byttes ut.

4 stk nedhengt armatur tilpasset arbeidsbord.
GlamoxLuxo C56P LED el. tilsv.

Gjenbruk:
4 stk pendelarmaturer fra sone foran kjøkken bytter plass med 4 stk utenpåliggende sirkulære armaturer.

Armaturene skal plasseres etter himling som anvist på denne tegningen.

A		Anbudsgrunnlag		SL	IL	IL	06.05.15	OPPHOLDSAREALER 4.etg. DA-bygget ROM Eiendom	
Rev.:	Endring:	Utarb.:	Kontr.:	Godkj.:	Dato:	Prosjektnr: 14.03	Filnavn: dwg	Gnr/Bnr:	Opprettet: 06.05.15
						Tittel: HIMLINGSPLAN, NY LØSNING			
						Tegningsnr: A255-01		Revisjon: A	